


**LEGENDA**

- MET.: LARINO-CHIETI (TRACCIATO DI PROGETTO)
- Variante in T.O.C. Bosco Corundoli
- Fascia occupazione lavori

DISEGNI DI RIFERIMENTO	N°

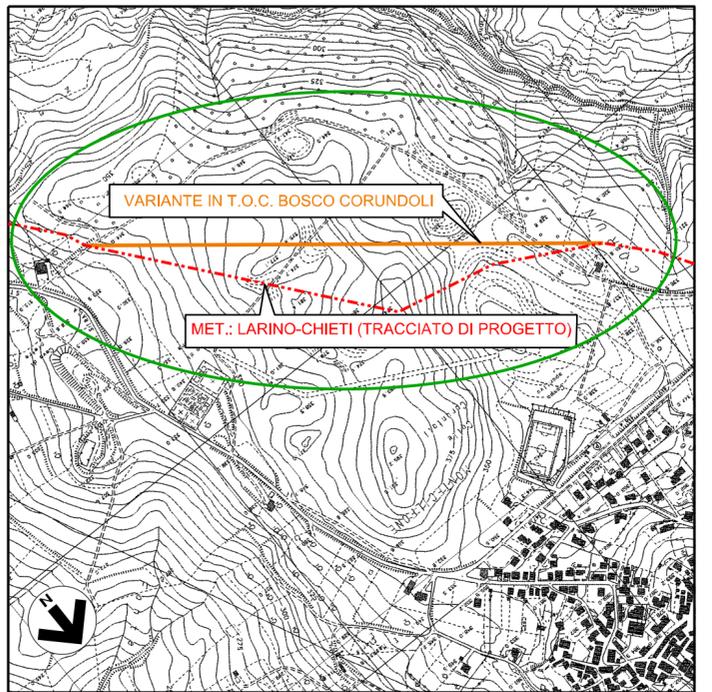

COROGRAFIA 1:10.000  
CTR 381073 - 381101



00	22-04-20	EMISSIONE	SUIGI	CAPRIOTTI	MONTONI
INDICE	DATA	REVISIONI	DISEGN.	CONTR.	APPROV.
			Dis. PL-1101		
			Fg. 1 di 1		
METANODOTTO LARINO - CHIETI DN 600 (24"), DP 75 bar			Comm. NR /17076		
			Scala 1 : 2000		
VARIANTE T.O.C. "BOSCO CORUNDOLI" Aree occupazione lavori			sostituisce il .....		
			sostituito dal .....		

COM. DI MONTECILFONE (CB) F.18

COM. DI MONTECILFONE (CB) F.18

COM. DI MONTECILFONE (CB) F.16

COM. DI MONTECILFONE (CB) F.18

COM. DI MONTECILFONE (CB) F.15