




Planimetria drenaggi - Stato attuale - 1:500

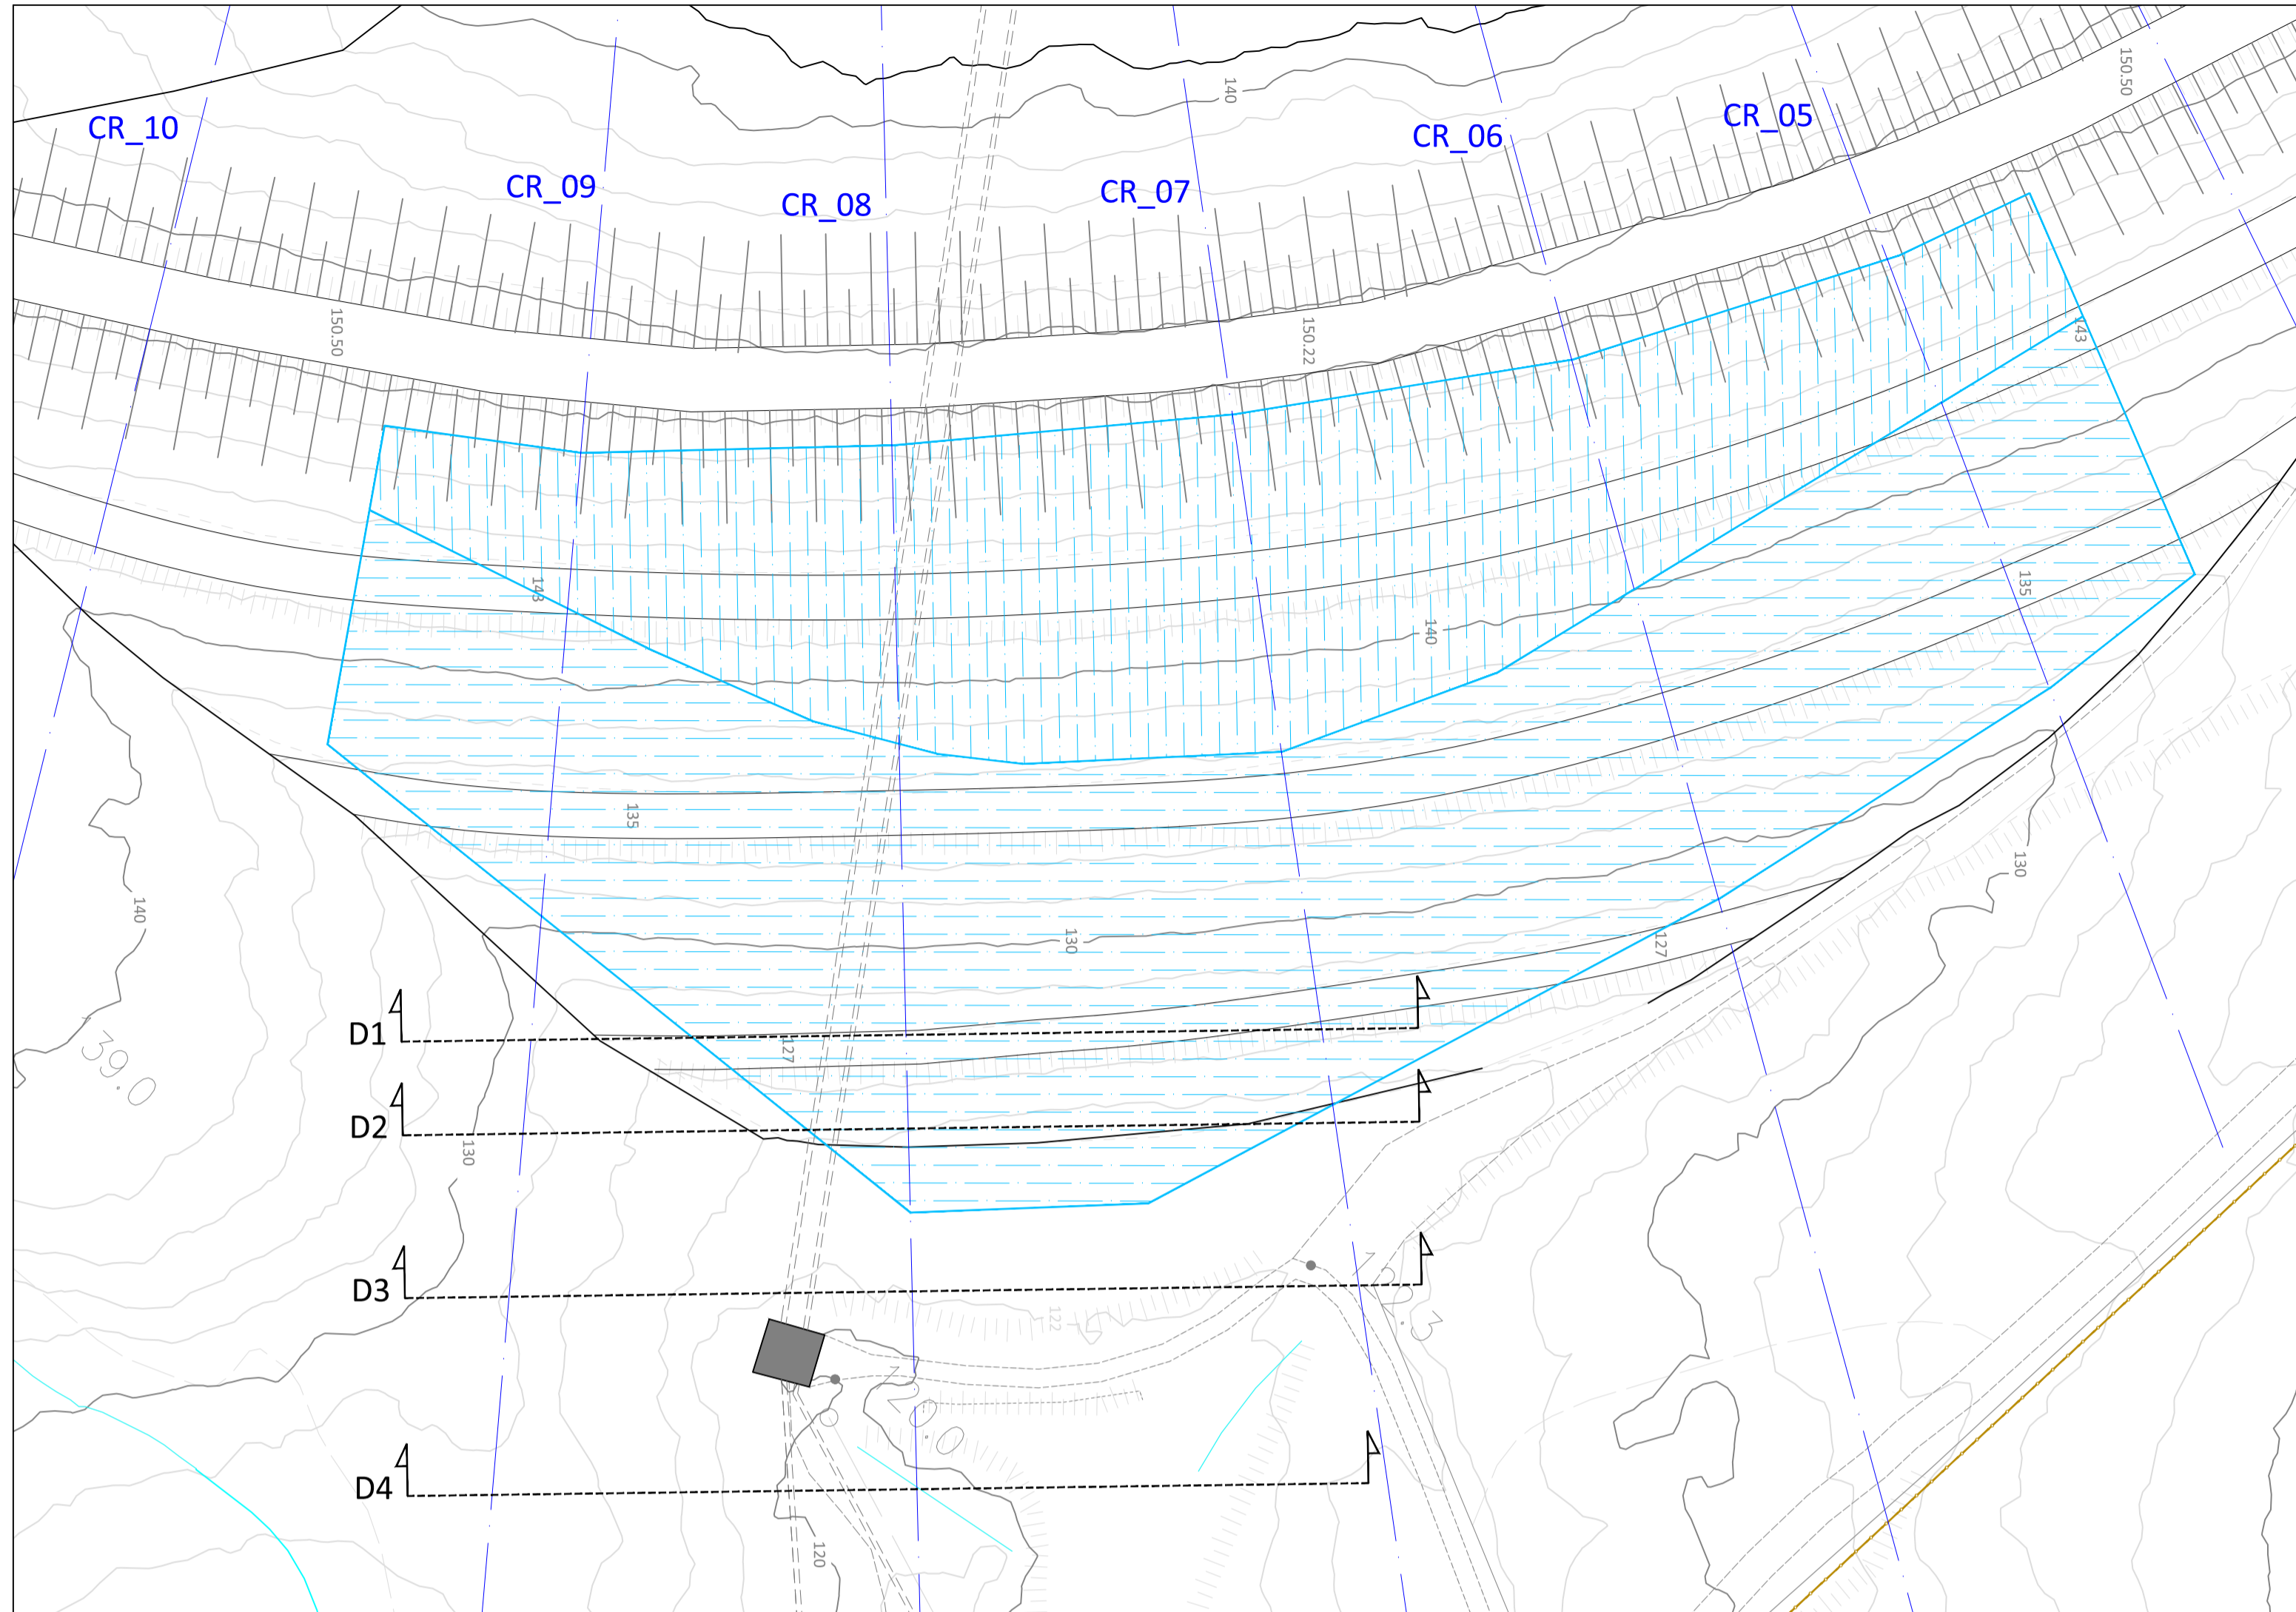

Planimetria drenaggi - Stato di progetto - 1:500

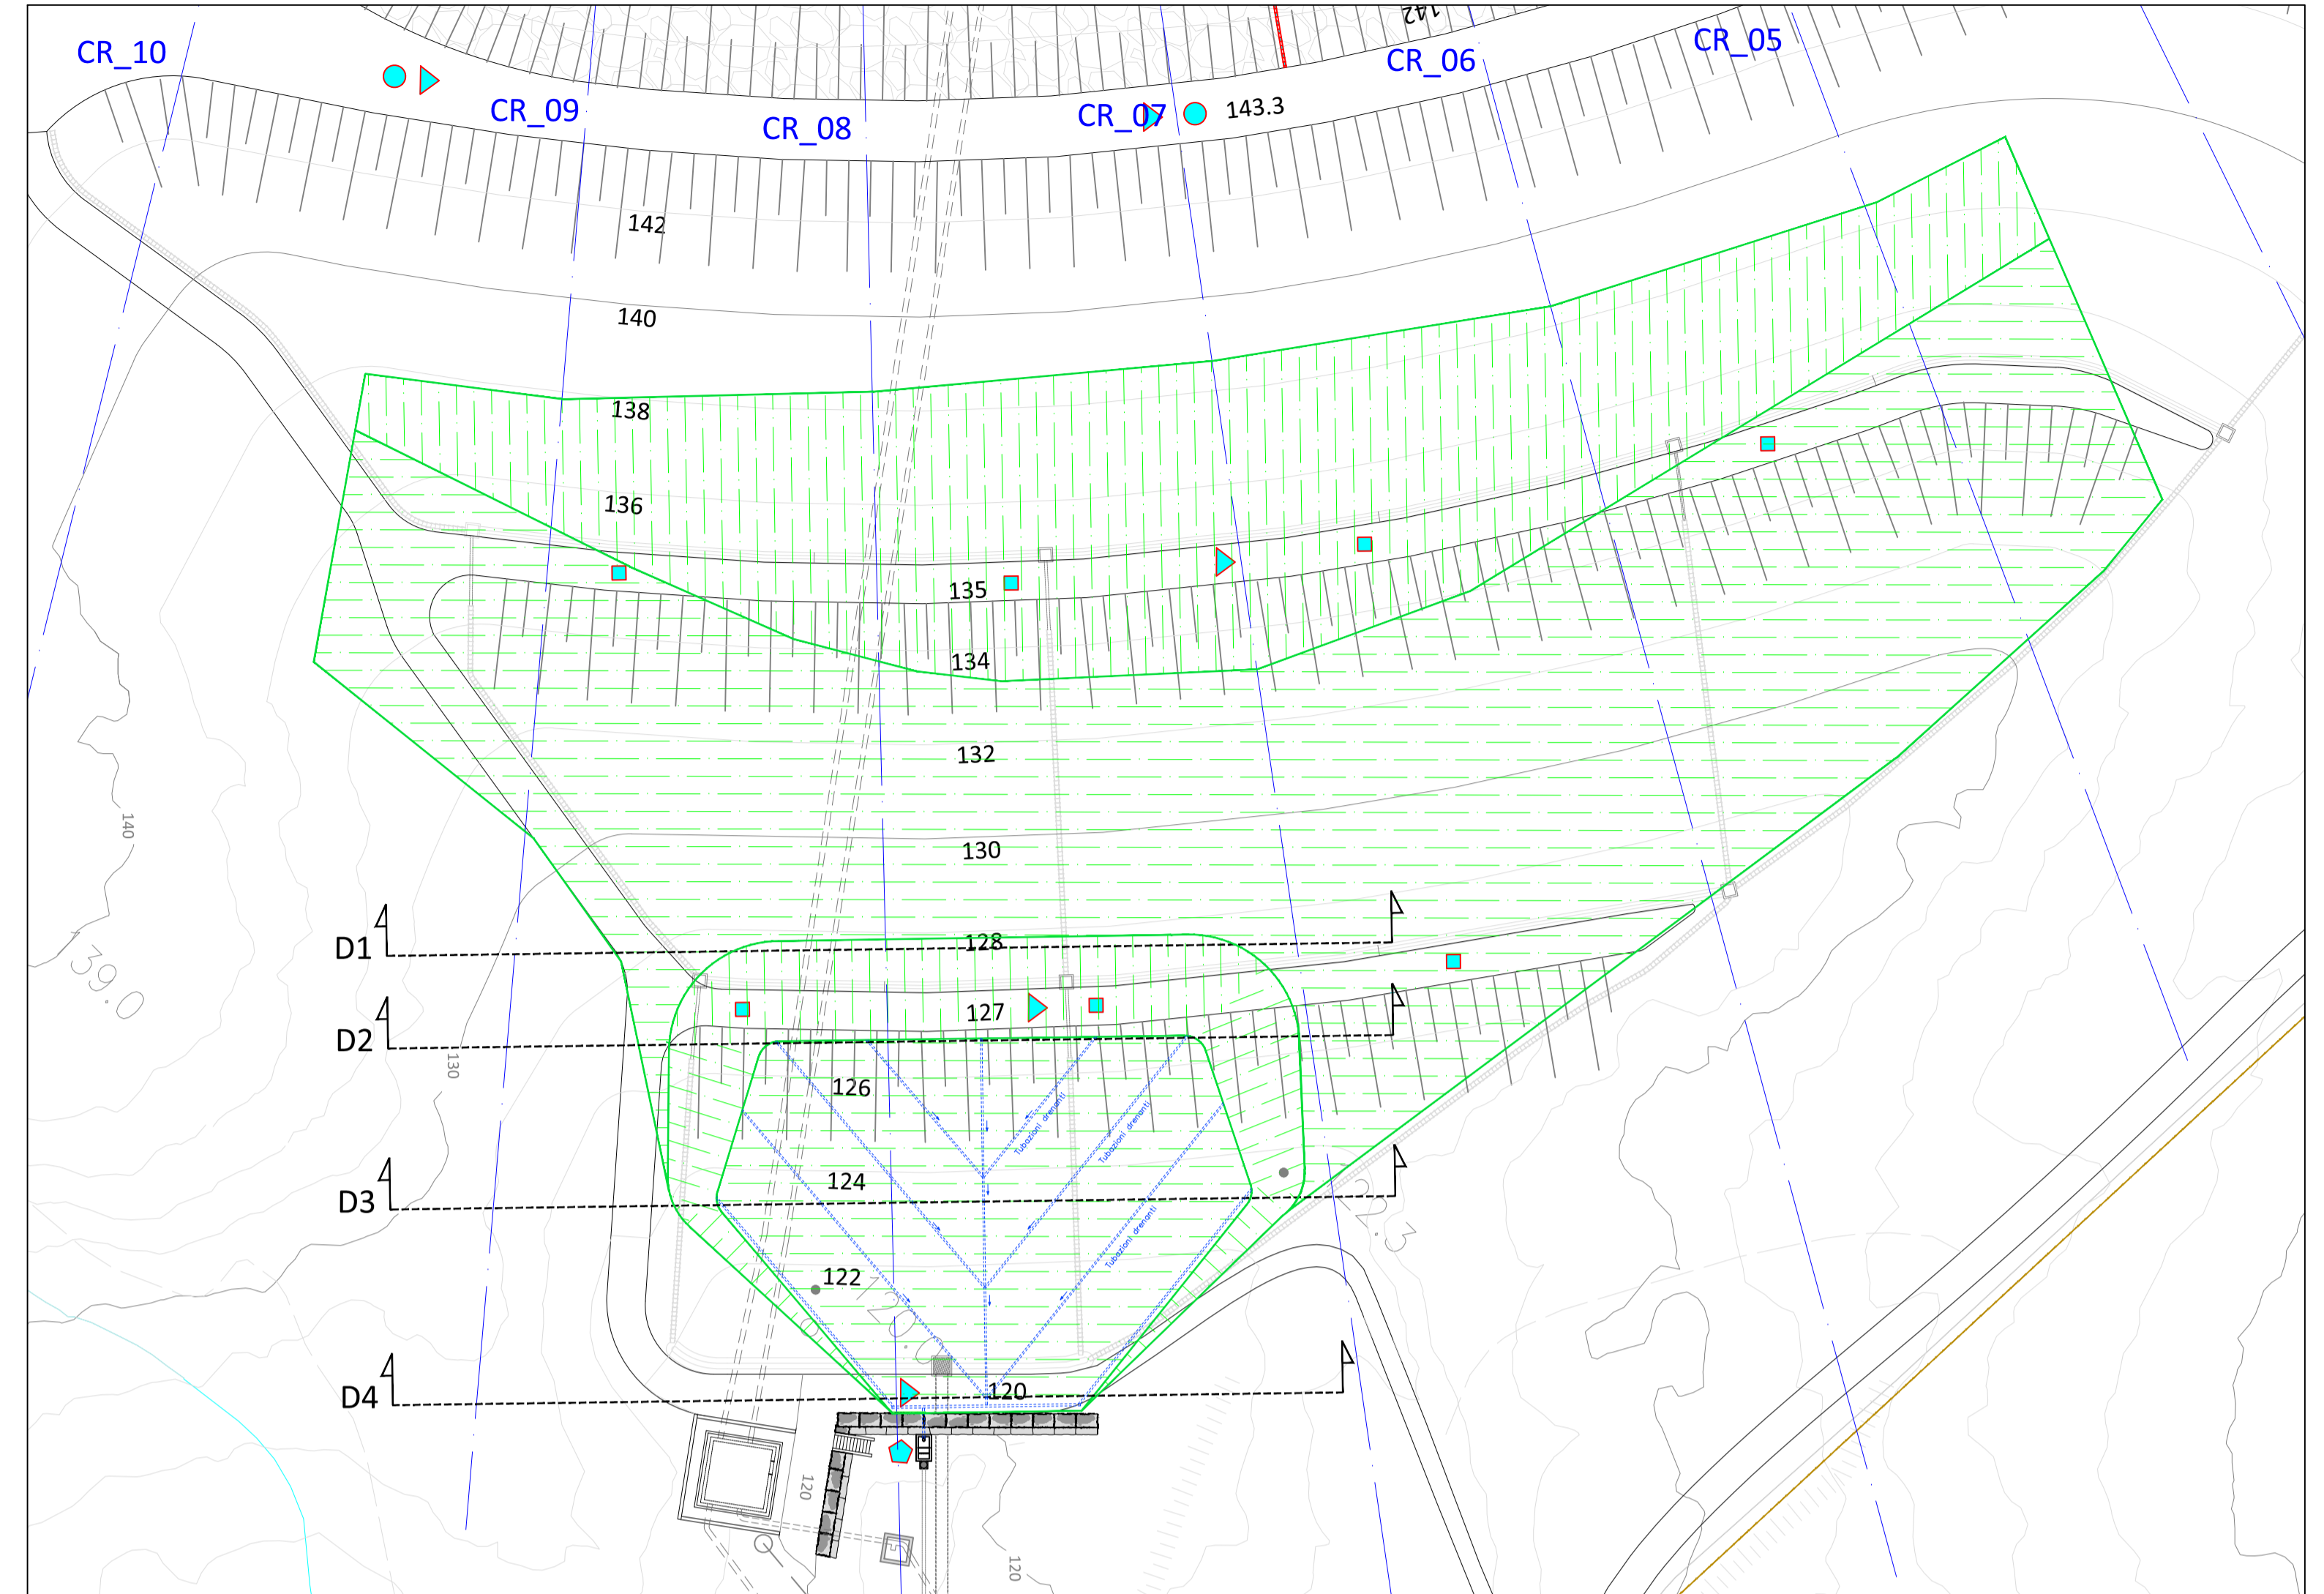

Planimetria drenaggi - Stato sovrapposto - 1:500

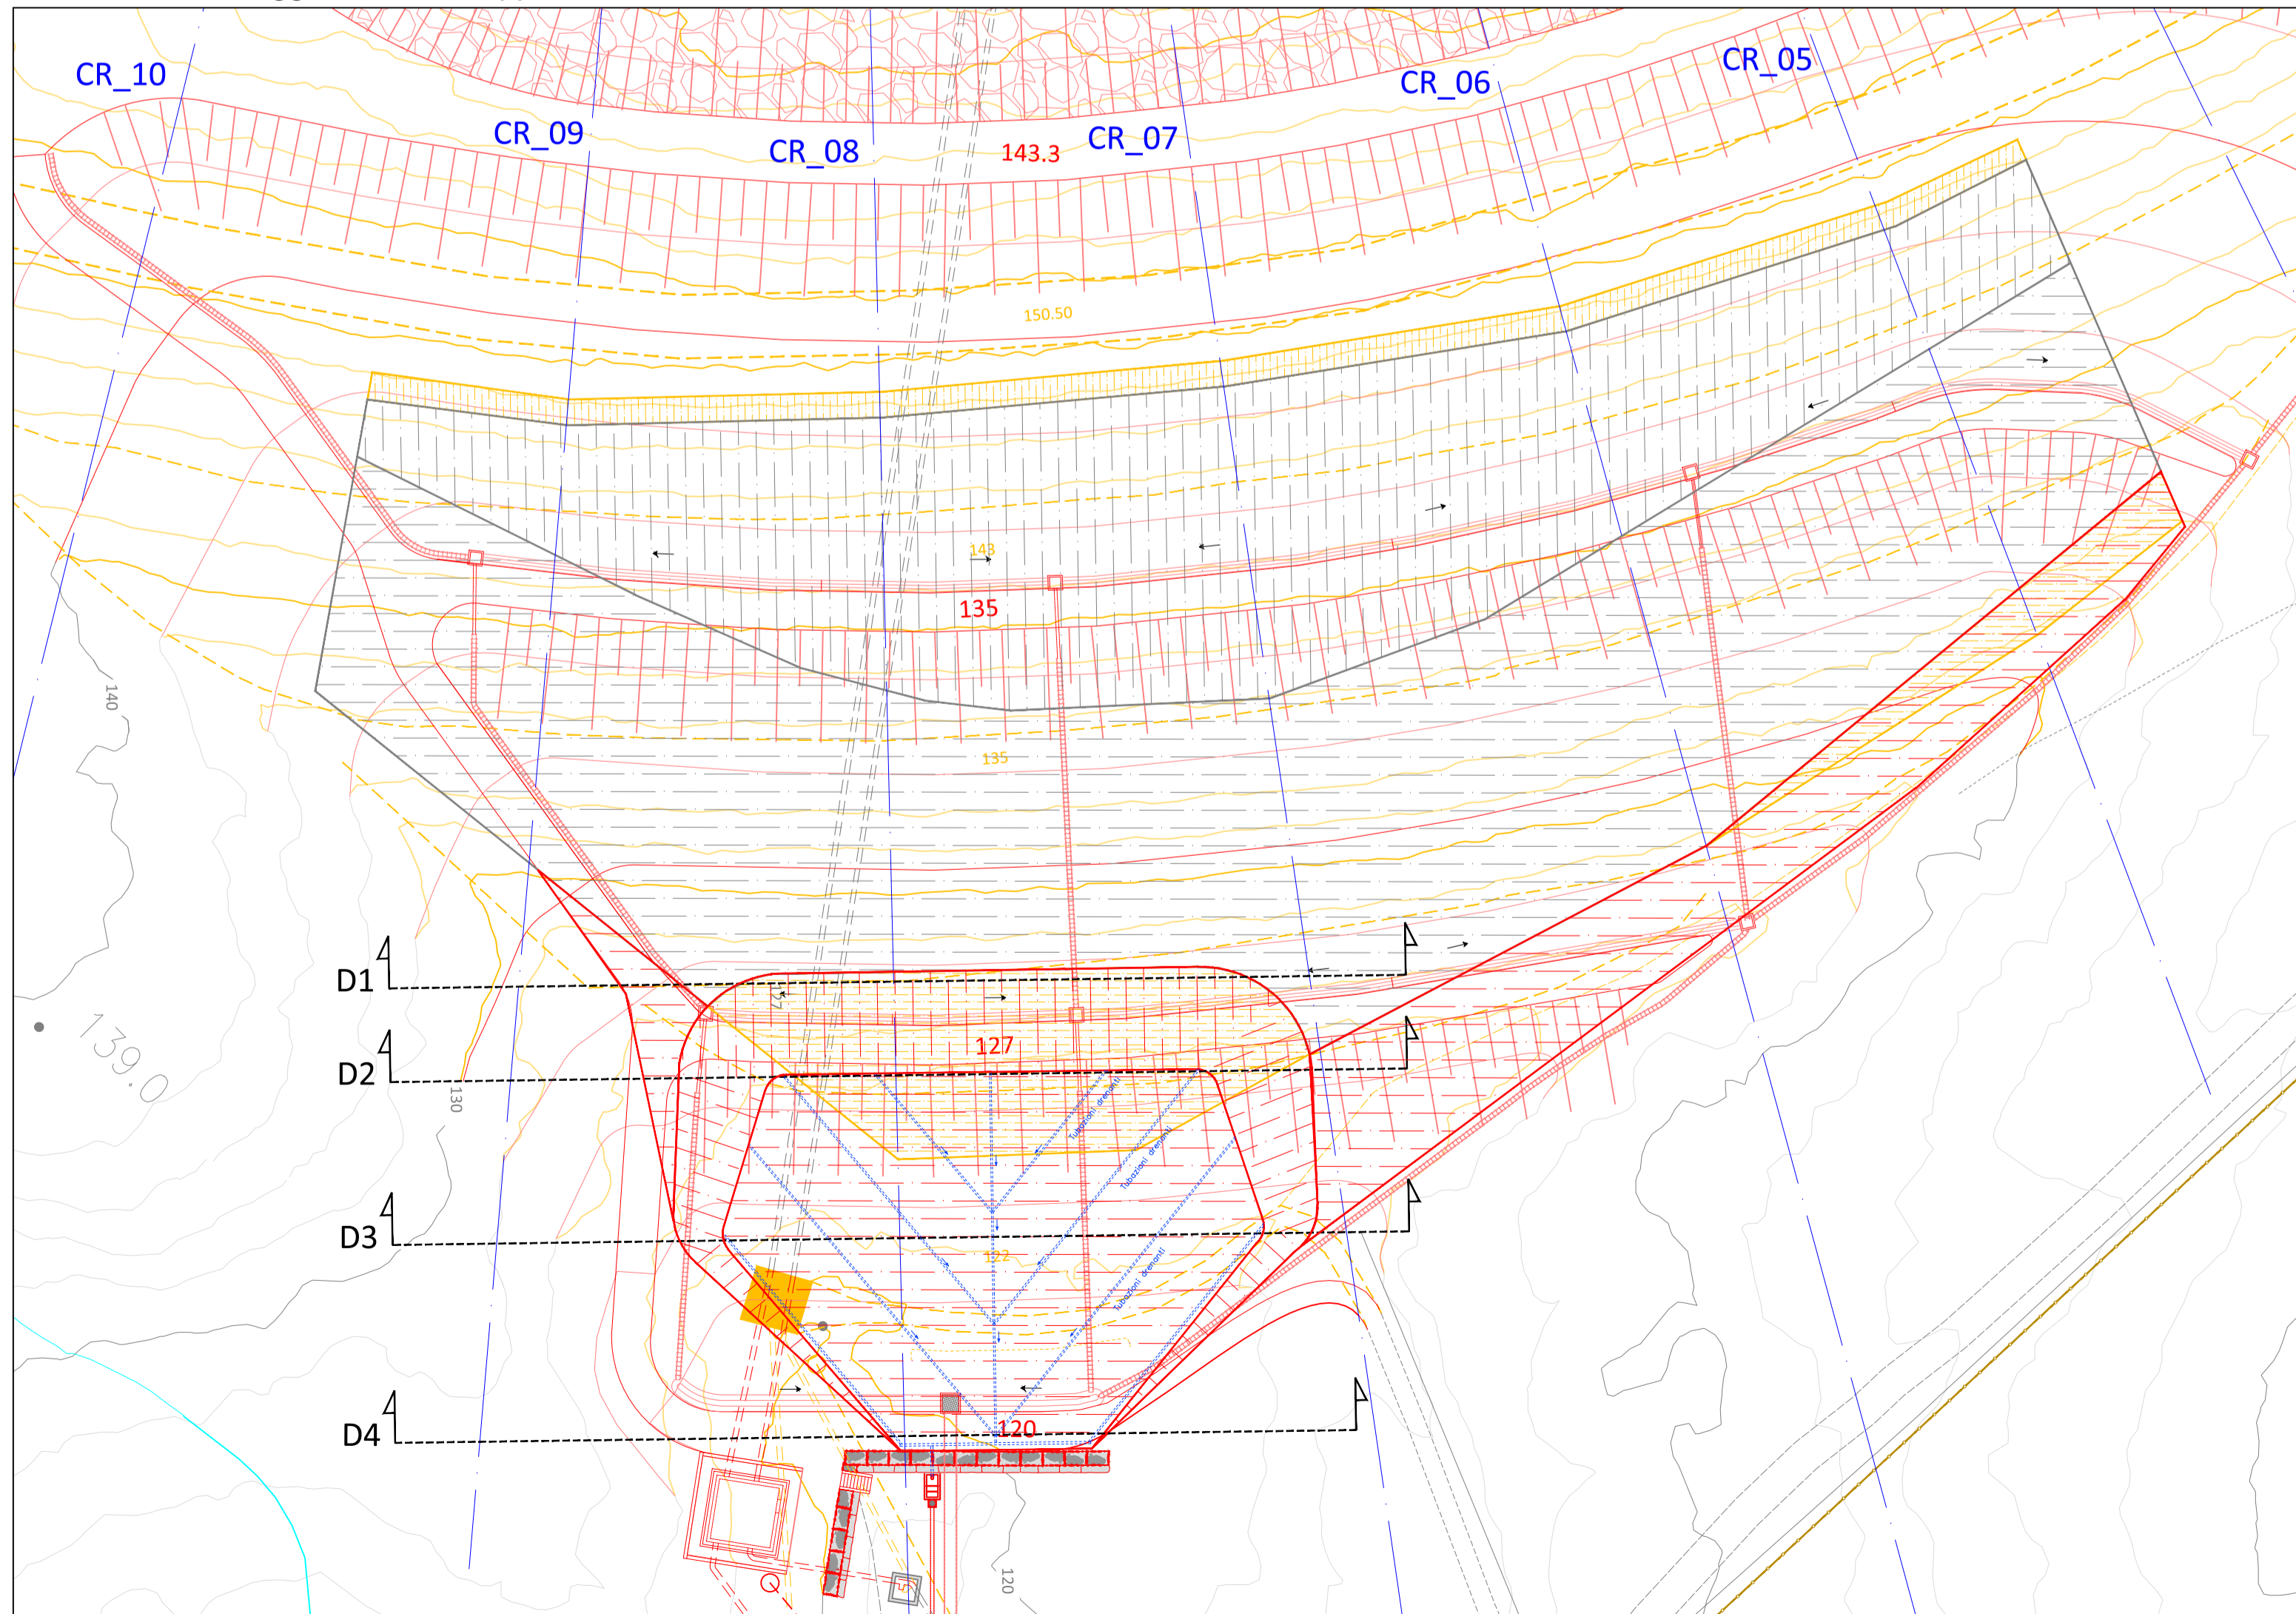

Legenda	
	Drenaggio allo stato attuale
	Drenaggio allo stato di progetto
	Drenaggio invariato
	Drenaggio demolito
	Drenaggio costruito



COMUNE DI PISTOIA
Provincia Di Pistoia



INTERVENTI DI ADEGUAMENTO DELLA DIGA DI GIUDEA A GELLO NEL COMUNE DI PISTOIA (PT)



Tavola

Nome Elaborato:

Scala:
Data:
27/12/2019

Settore: **INGEGNERIE TOSCANE** Sede Firenze Via de Sanctis, 49 Cod. Fiscale e P.I. 06111950488

PROGETTAZIONE: **ING. GIOVANNI SIMONELLI** COLLABORATORI: **DOTT. GEOL. CARLO FERRI**
ING. GIOVANNI SIMONELLI **GEOM. MATTEO MASI**

GEOLOGO: **DOTT. GEOL. FILIPPO LANDINI**

ESPROPRI: **GEOM. ANDREA PATRIARCHI**

CONSULENTI TECNICI: **WEST Systems** ING. DAVID SETTESOLDI **IdroCleo** DOTT. GEOL. SIMONE FIASCHI
Tree ING. GIOVANNI CANNATA

DIRETTORE TECNICO INGEGNERIE TOSCANE: **ING. PAOLO PIZZARI**

COMMESSA I.T.: **ING7-TPLPD-PBAAC252**

RESPONSABILE COMMITTENTE: **ING. CRISTIANO AGOSTINI**

RESPONSABILE DEL PROCEDIMENTO: **ING. LEONARDO ROSSI**

Rev.	Data	Descrizione / Motivo della revisione	Redatto	Controllato / Approvato
01	27/12/2019	Prima Emissione		

Proprietà riservata. Vietata la riproduzione e la diffusione.

PROGETTO DEFINITIVO