

Al Ministero dell'Ambiente e della Tutela del Territorio e del Mare

Al Ministero per i beni e le attività culturali e per il turismo

PARCO EOLICO NELLA RADA ESTERNA DEL PORTO DI TARANTO

Decreto di Compatibilità Ambientale n.DVA_DEC-20-0000391 del 24.07.2012
Decreto di Proroga n. 0000007 del 17.01.2018

Autorizzazione Unica Ministero delle Infrastrutture e Trasporti
Decreto n.1 del 27.06.2013

RICHIESTA DI VARIANTE

Confronto dimensionale tra soluzione autorizzata e variante

Progetto:
Dott. Ing. Luigi Severini




Elaborazioni:
ilStudio.
Engineering & Consulting Studio
74121 Taranto - Via Solito 85

Concept:
NiceTechnology®
The Art of Sustainable Engineering



CONFRONTO DELLE DIMENSIONI RISPETTO ALLA SOLUZIONE AUTORIZZATA

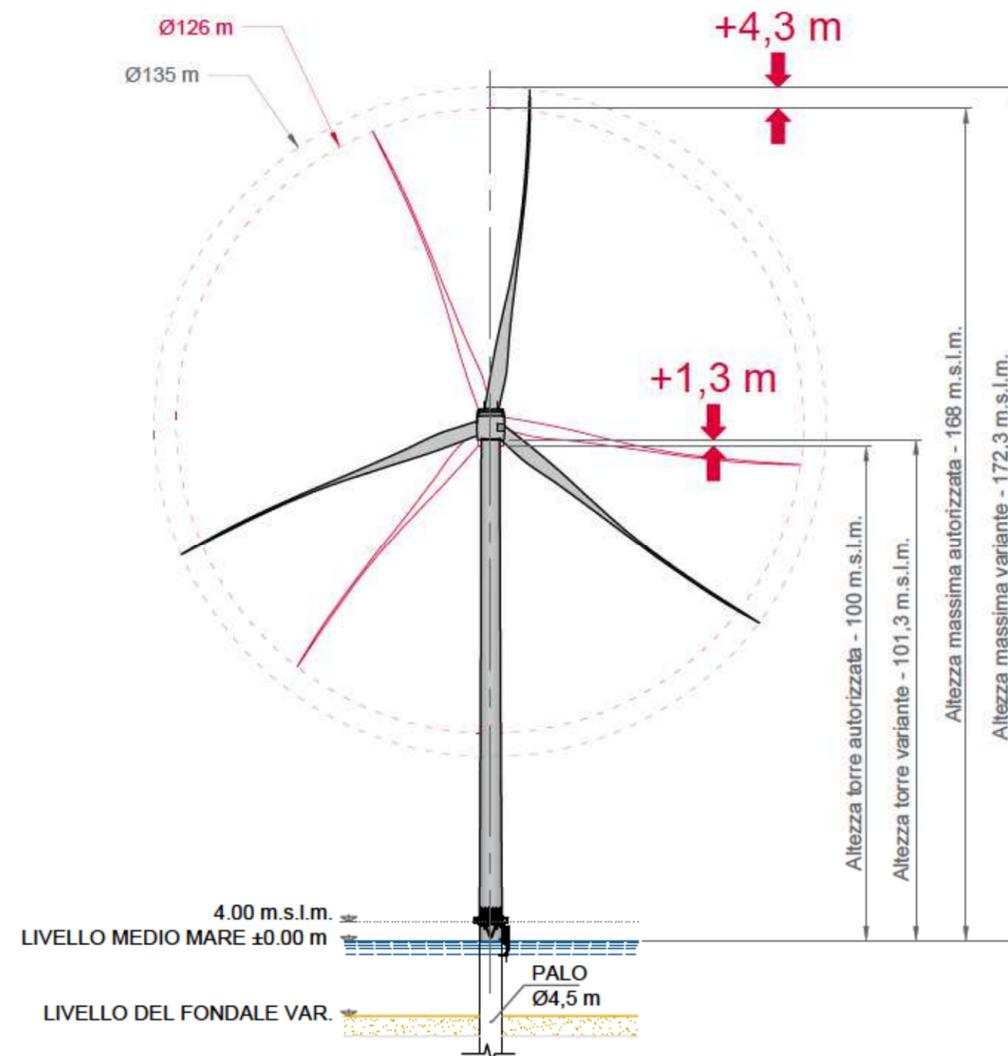

REV	DATA	DESCRIZIONE	FORMATO	NOME FILE	DESIGNER	PLANNER
00	15/05/2020	EMESSO PER APPROVAZIONE	A3+	0313-17.CONDIM.02B	L. CARRIERI	L. SEVERINI
SCALA					COMMESSA	

Il presente elaborato grafico e' protetto dalle leggi italiane in tema di attivita' professionali ed e' vietata qualunque riproduzione non autorizzata dal progettista Ing. Luigi Severini.