


SCIVOLONE AL LAGO DELLE PIAZZE
Scala 1:100

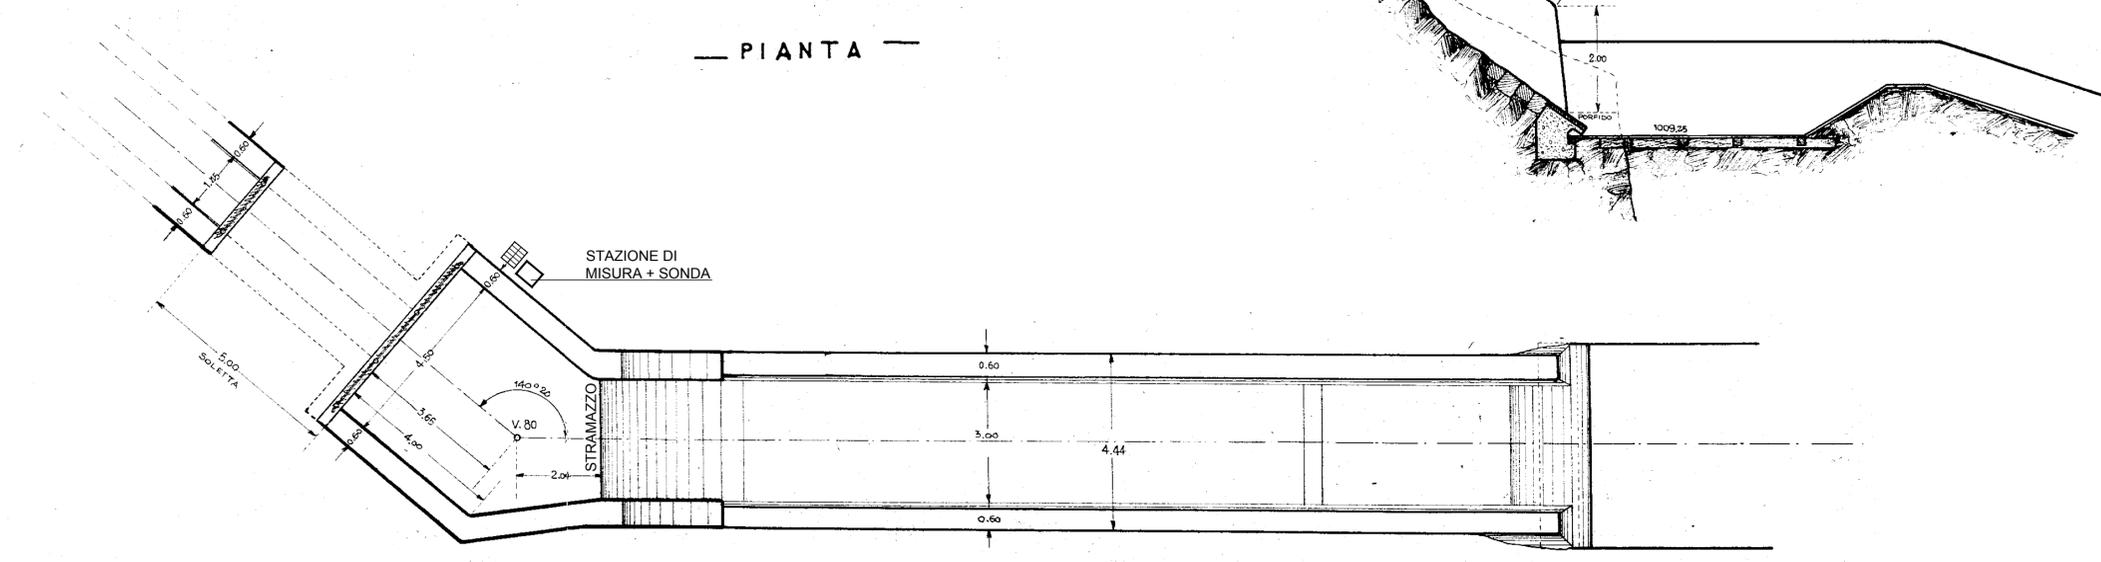

PIANTA

IL CONCESSIONARIO IL TECNICO VERIFICATORE

No		REVISIONE											DATA	DISEGNATO	APPROVATO	
1													14	15	17	
		Il presente disegno è di proprietà della Dolomiti Edison Energy srl. Senza autorizzazione scritta della stessa non potrà essere comunque utilizzato per la costruzione dell'oggetto rappresentato né venir comunicato a terzi o riprodotto. La Società proprietaria tutela i propri diritti a rigor di legge.														
N.B.13.0.PL.0.05.0.9 DATA: 15/10/08 Disegno:		SCALA: Verif.	FOGLIO: 11/35 Appr.	IMPIANTO DI POZZOLAGO STATO DI CONSISTENZA COLLAUDO AMMINISTRATIVO SCIVOLONE IMMISSIONE AL LAGO DELLE PIAZZE PLANIMETRIA E SEZIONI												
Sostituisce il _____																
Sostituito dal _____																