




PLANIMETRIA - SCALA 1:500

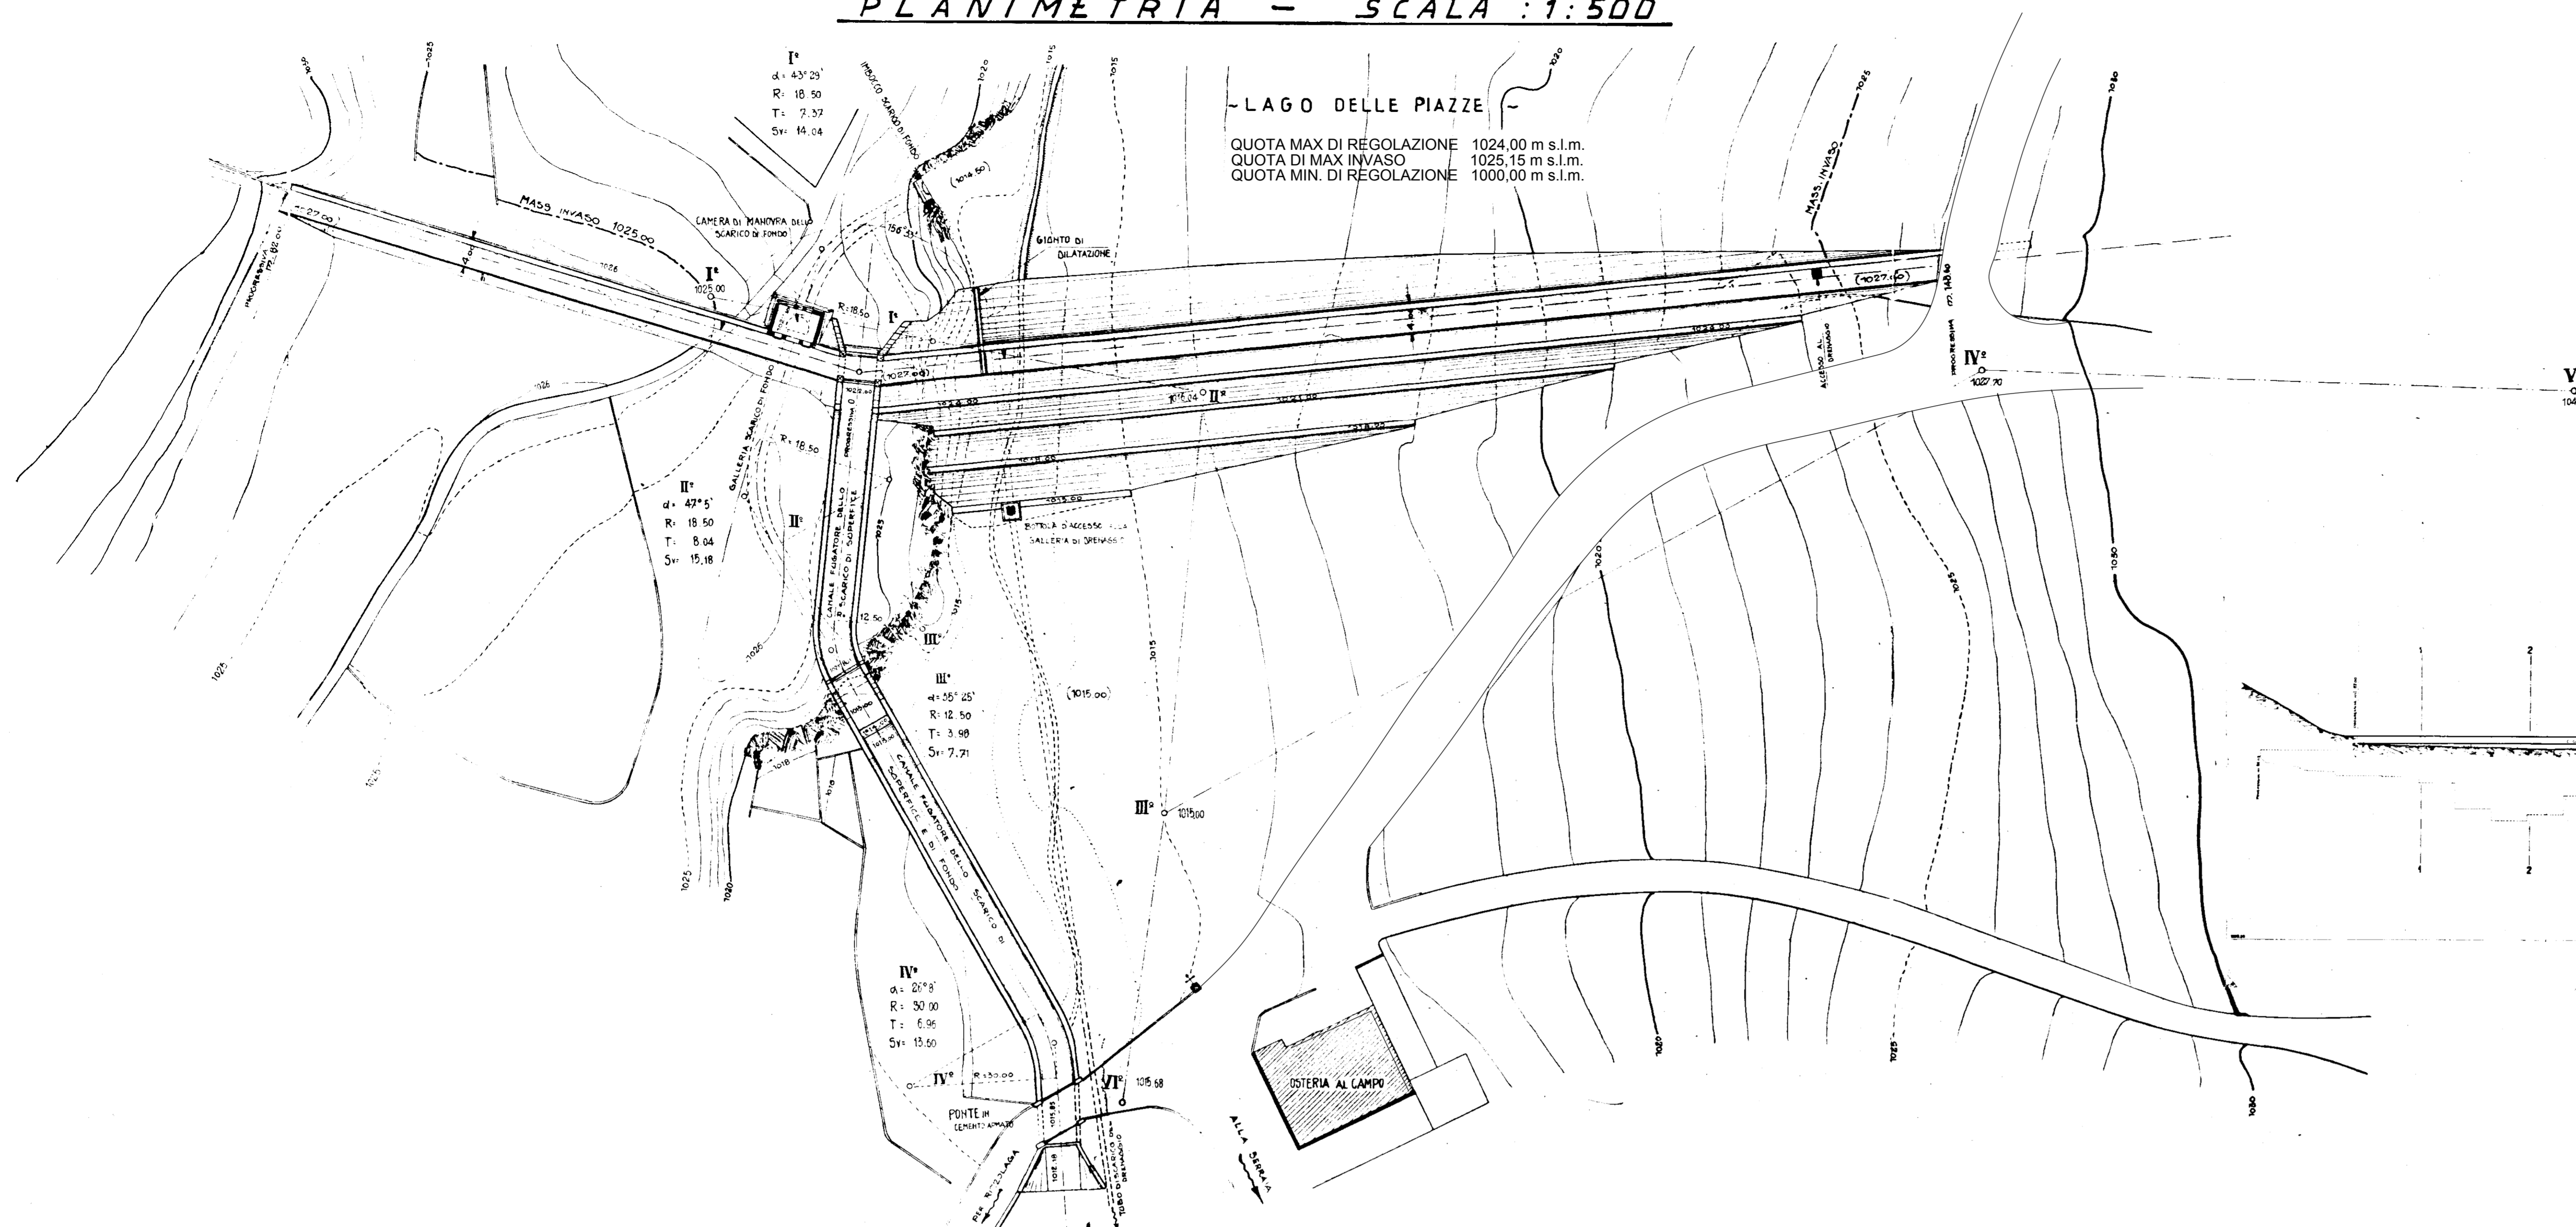

PROFILO - SCALA 1:500
- vista da valle -

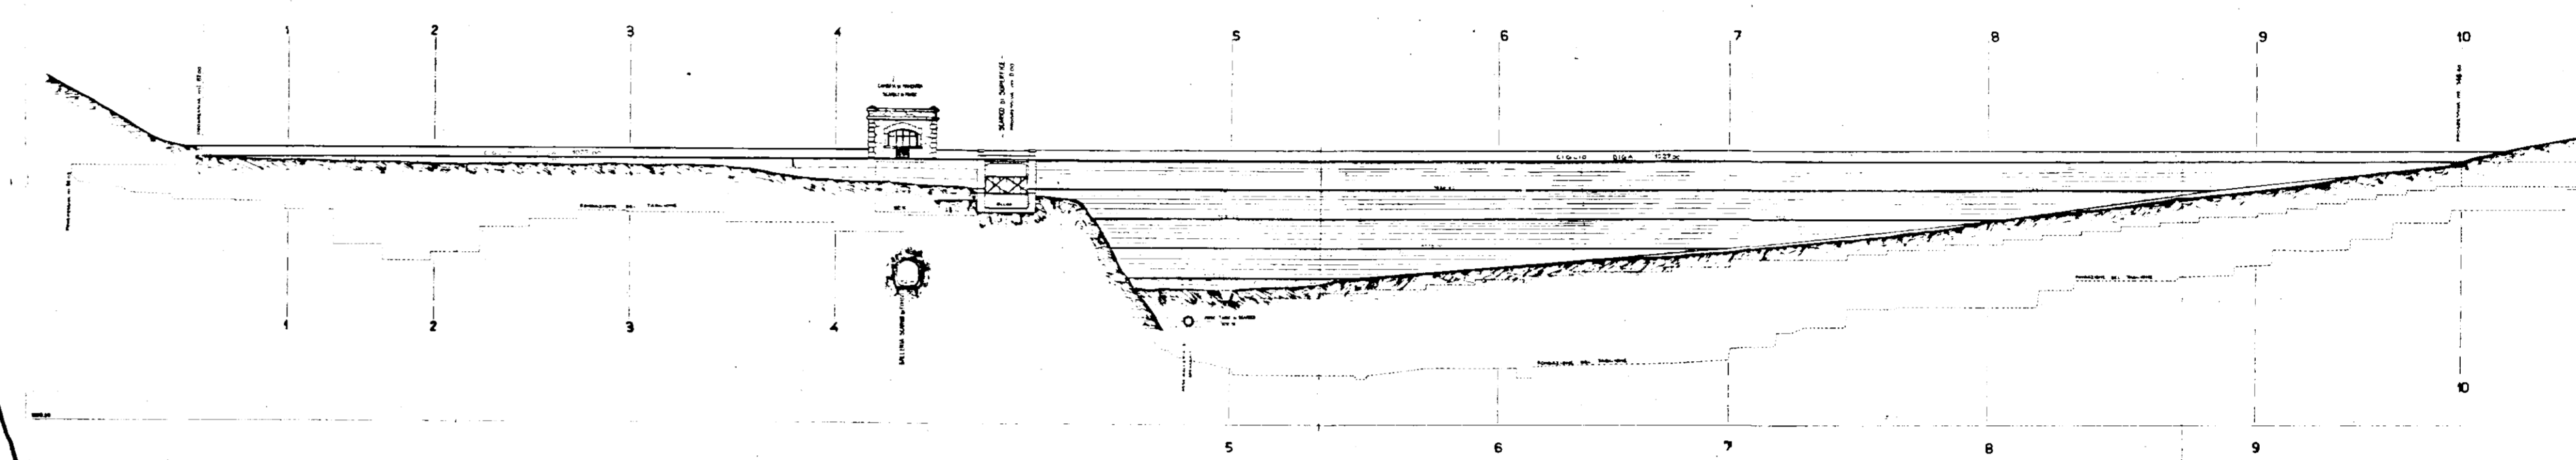

SEZIONI - SCALA 1:200

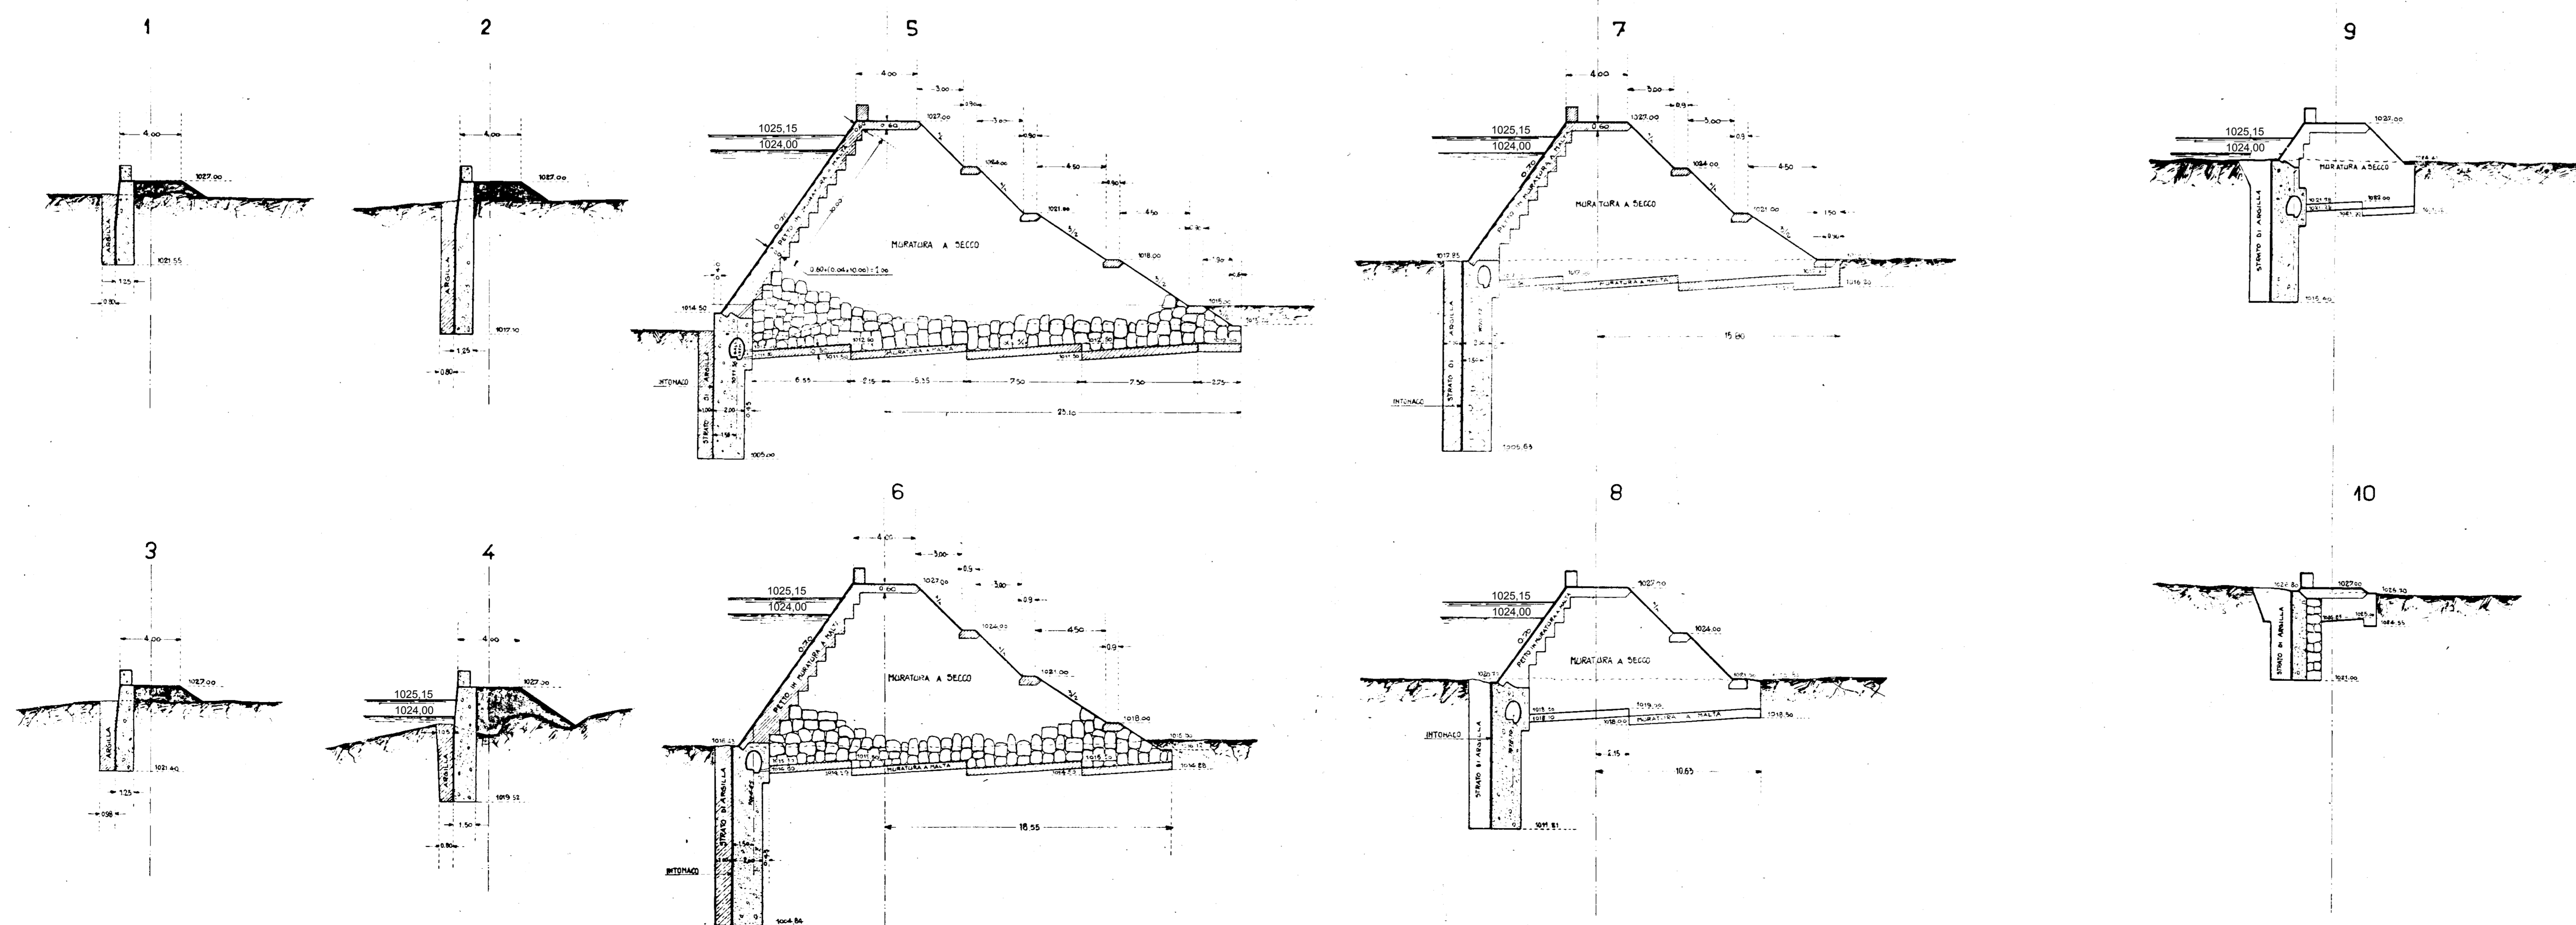

IL CONCESSIONARIO

IL TECNICO VERIFICATORE

No.	REVISIONE		DATA		DISEGNO APPROVATO	
	1	2	3	4	5	6
<p>dalomi edison <small>gruppo edison</small></p> <p>Il presente disegno è di proprietà della Dalomi Edison Energy srl Senza autorizzazione scritta della stessa non potrà essere ristampato, copiato, o utilizzato per la costruzione dell'opera rego- lerata né venir caricato su terzi o riprodotto. La Società proprietaria tutela i propri diritti a legge.</p>						
<p>N. 1.3.0 PL 0.05.0.9</p> <p>IMPIANTO DI POZZOLAGO STATO DI CONSISTENZA COLLAUDO AMMINISTRATIVO DIGA DELLE PIAZZE PLANIMETRIA E SEZIONI</p>						
DATA:	SCALA:	FUSIONE:				
15/10/08	12/35					
Disegno:	Verif.:	Appr.:				
Sostituito da:						