



Manufatto di presa dal lago delle  
Piazzze


~ sezione A-B ~

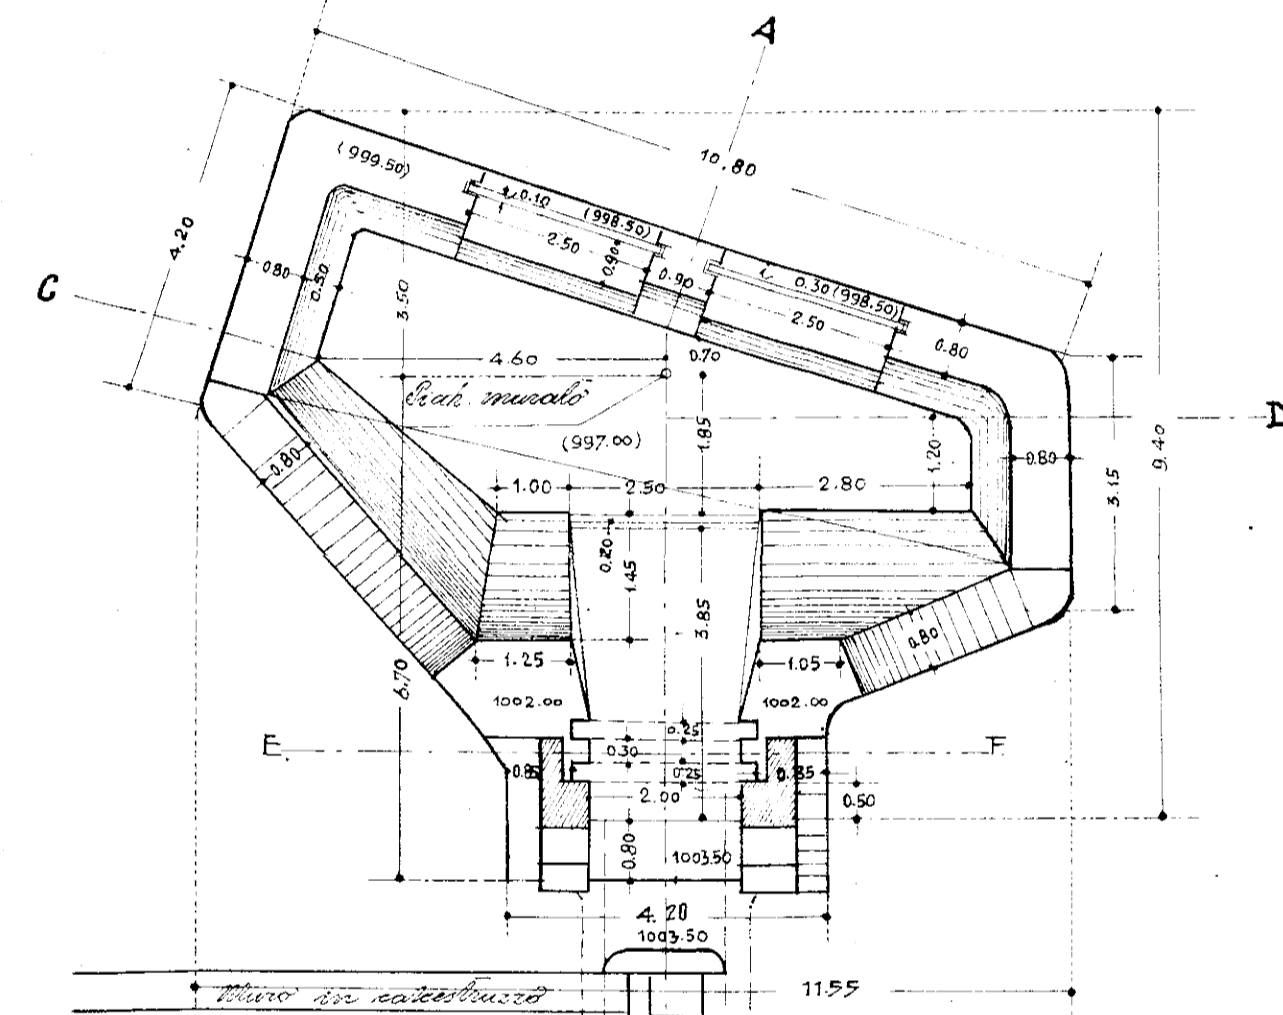


~ scala ~  
~ scala 1:100 ~

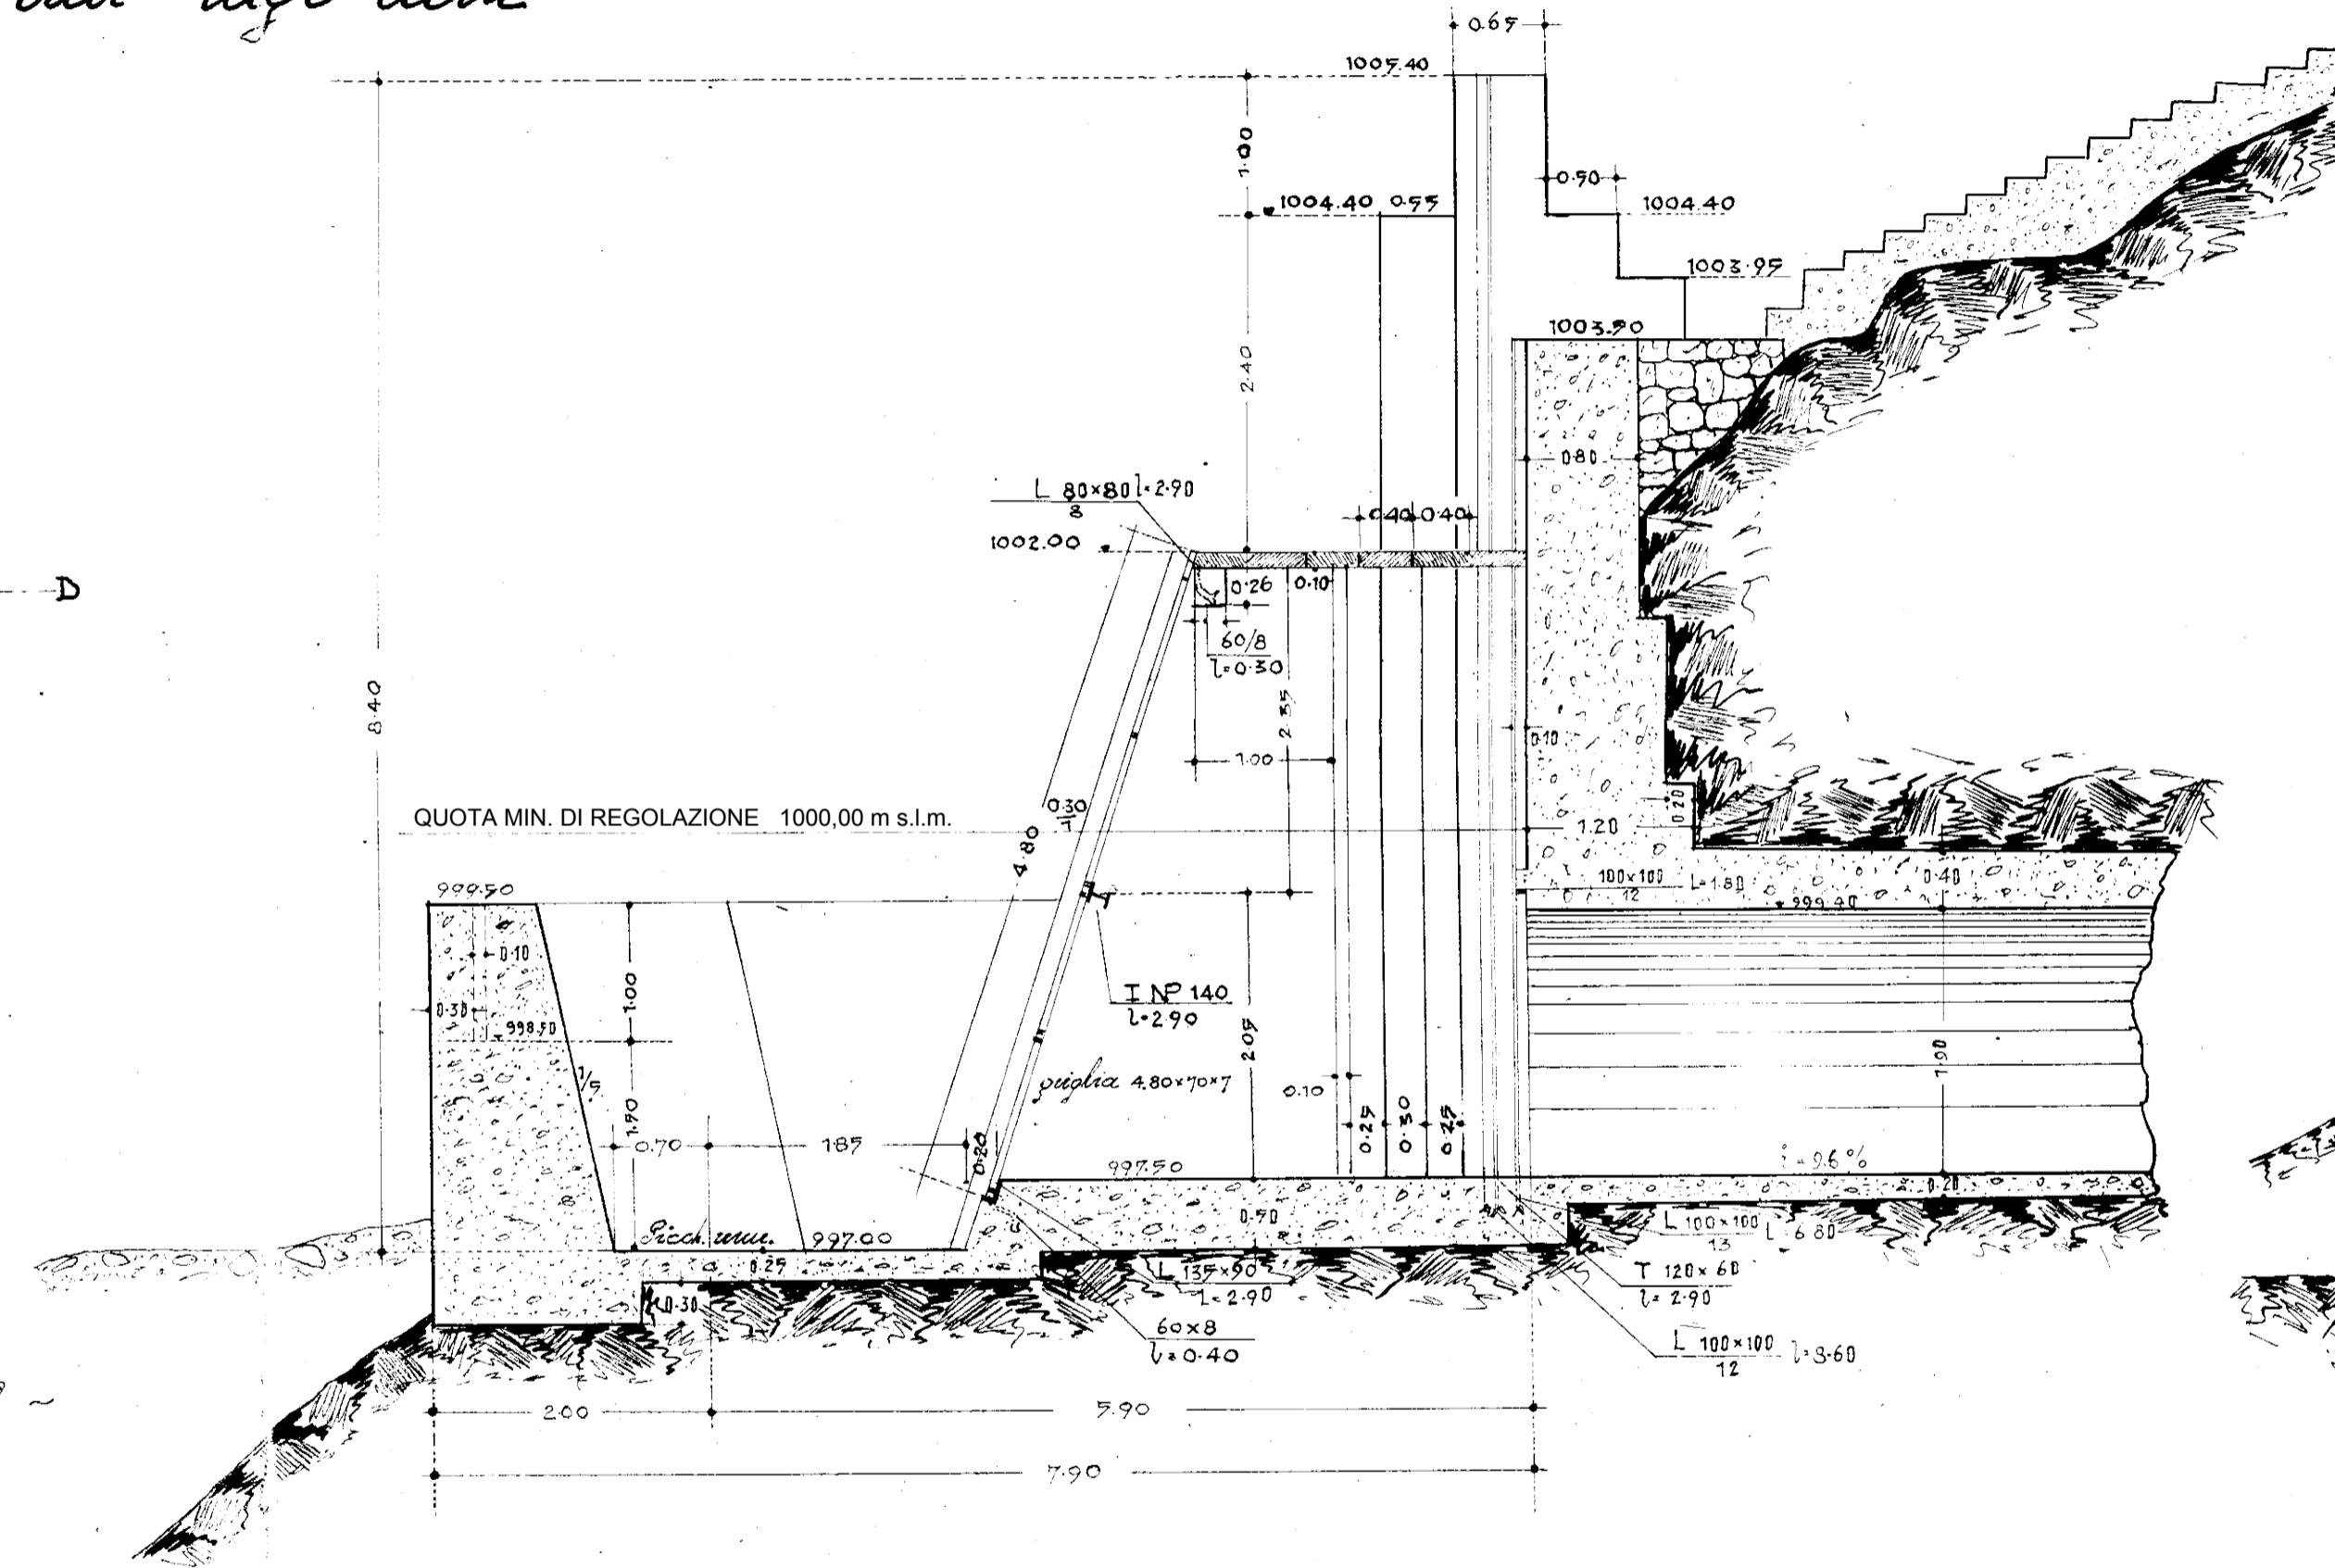


~ sezione E-F ~  
scala 1:50

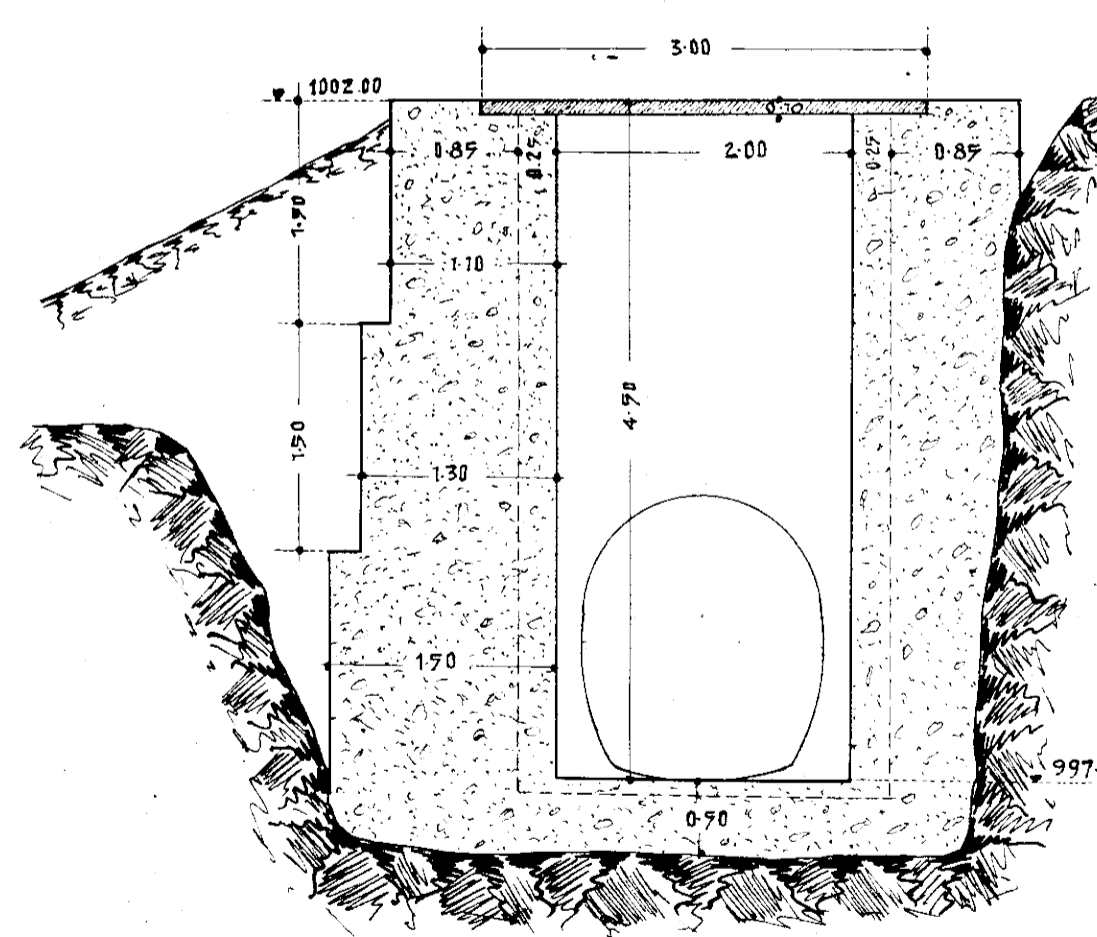


~ sezione C-D ~

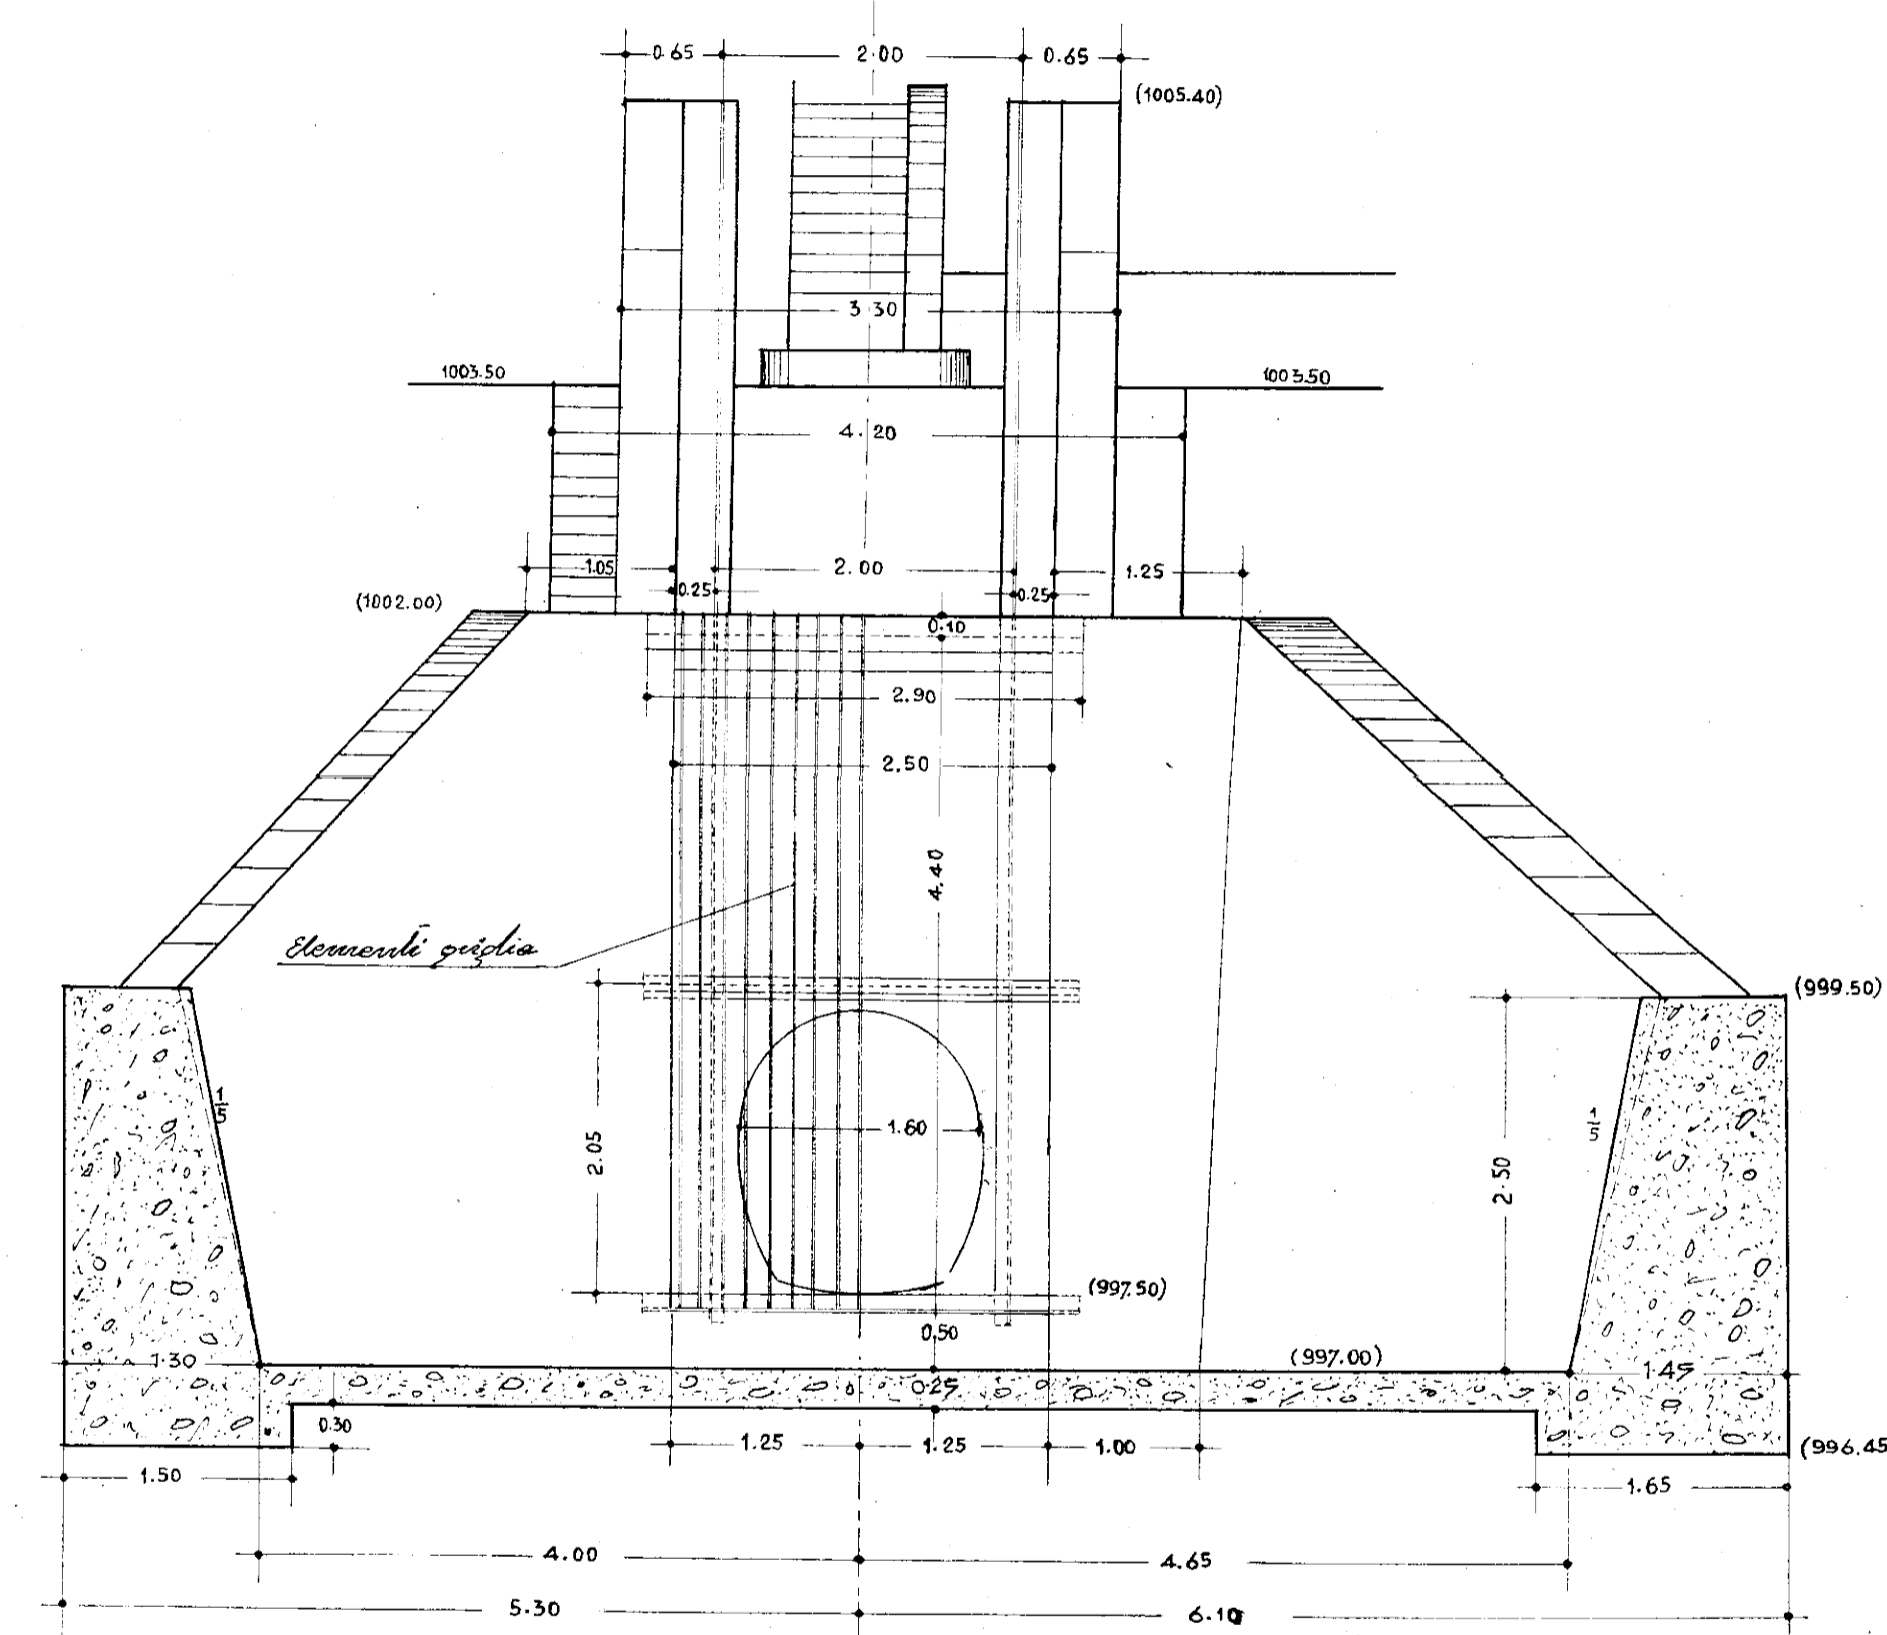


~ Fronte ~

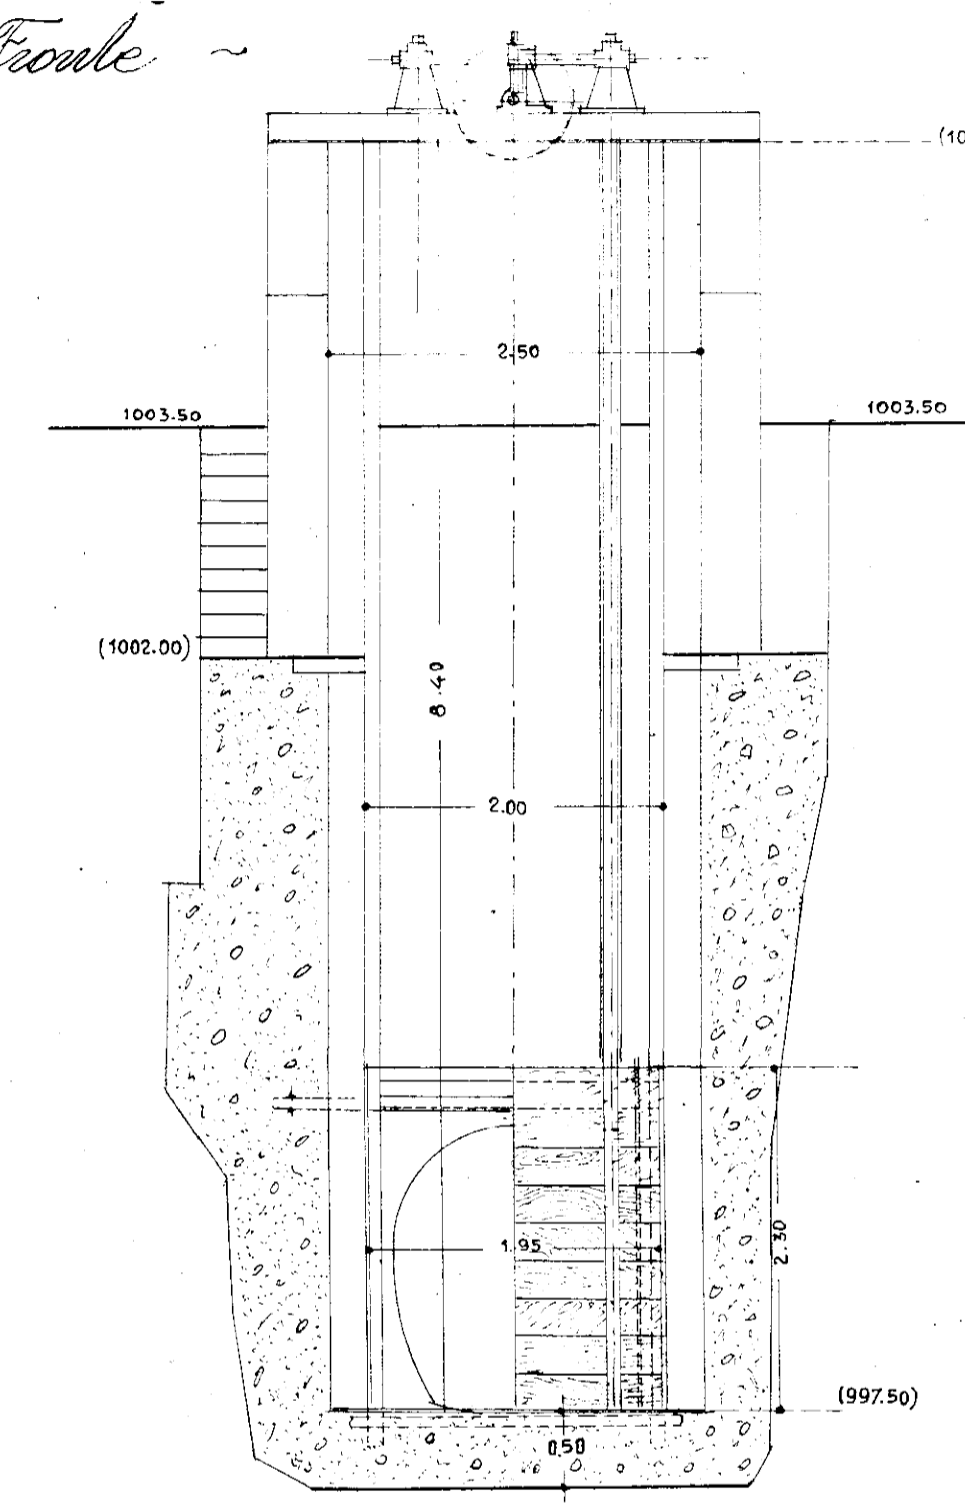

~ Dettaglio paratoia ~  
scala 1:50

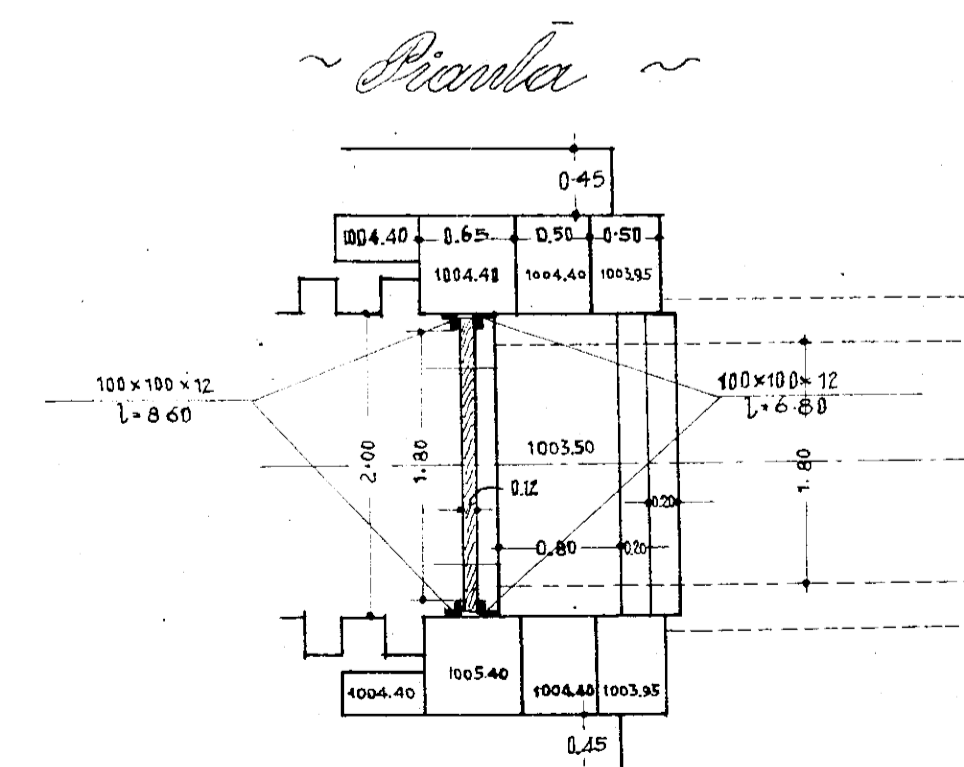

~ sezione ~

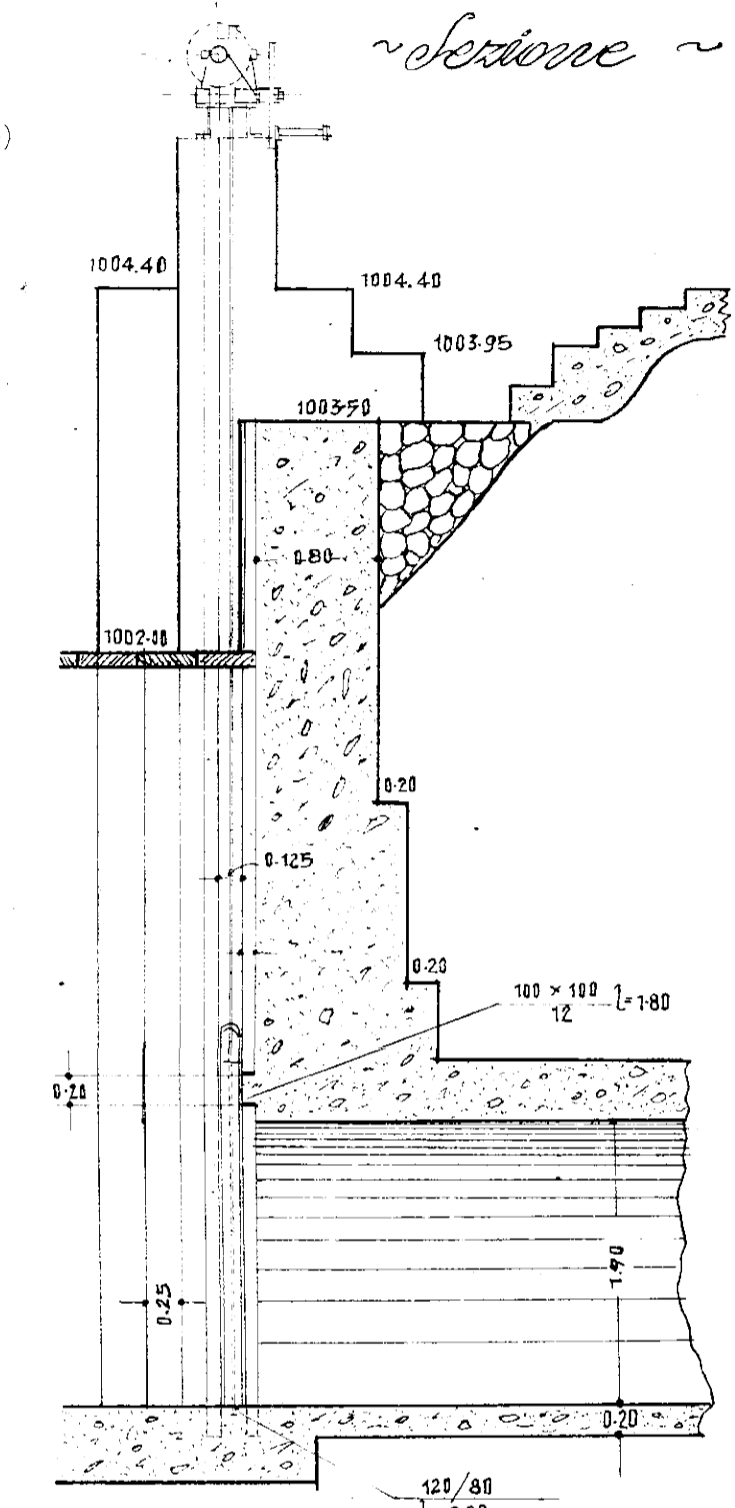

IL CONCESSIONARIO

IL TECNICO  
VERIFICATORE

REVISIONE		DATA	DESIGNATO	APPROVATO
1				
2				
3				
4				
5				
6				
7				
8				
9				
10				
11				
12				
13				
14				
15				
16				
17				

Il presente disegno è di proprietà della Dolomiti Edison Energy srl. Senza autorizzazione scritta della stessa non potrà essere comunque utilizzato per la costruzione dell'oggetto rappresentato né venir comunicato a terzi o riprodotto. La Società proprietaria tutela i propri diritti a rigor di legge.

**N.B.1.3.0.P.L.0.0.5.0.9**

DATA: 15/10/08 SCALA: 16/35 FOGLIO: 16/35

Disegno: Verif. Appr.

Sostituisce il \_\_\_\_\_  
Sostituito dal \_\_\_\_\_

**IMPIANTO DI POZZOLAGO  
STATO DI CONSISTENZA  
COLLAUDO AMMINISTRATIVO  
DIGA DELLE PIAZZE  
PARTICOLARE MANUFATTO DI PRESA  
PIANTA - SEZIONI**