
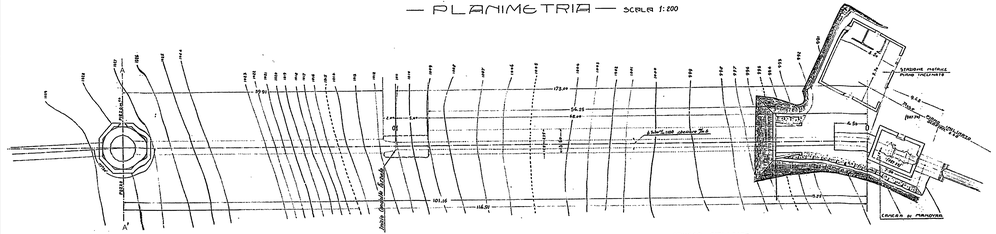

— SEZIONE LONGITUDINALE — 1:200

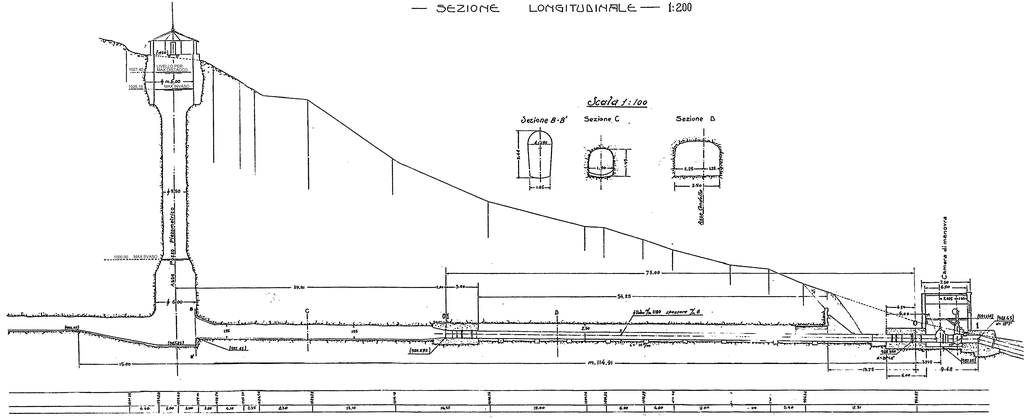

IL CONCESSIONARIO

IL TECNICO VERIFICATORE

Rev.	REVISIONE	DATA	DISEGNATO	APPROVATO

1 2 3 4 5 6 7 8 9 10 11 12 13 14 15 16 17

dolomiticedisoft

Software disegnato e sviluppato dalla Dolomiti Edisoft Energy srl
Questo disegno è di proprietà della Dolomiti Edisoft Energy srl
Pertanto non può essere riprodotto o ceduto a terzi
senza aver ottenuto per la costruzione dell'oggetto rappresentato
l'autorizzazione scritta del proprietario del software
secondo quanto stabilito dalla Legge 22/04 di legge 633/41 e successive modifiche

N.B.1.3.0.P.L.0.0.5.0.9.

DATA	SCALA	FOGLIO
19/05/05		19/05
Disegnato	Data	Agg.

Modificato il .....

Modificato da .....

IMPIANTO DI POZZOLAGO
STATO DI CONSISTENZA
COLLAUDO AMMINISTRATIVO
POZZO PIEZOMETRICO
CAMERA DI MANOVRA
ED INIZIO CONDOTTA FORZATA

BARBIERI
ROBERTO
23.06.2020
14:56:24 UTC