SEZIONE

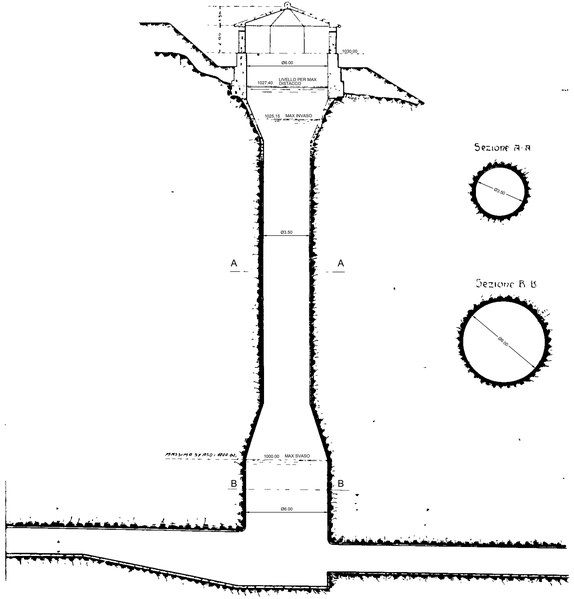

Scala 1:200

PROSPETTO

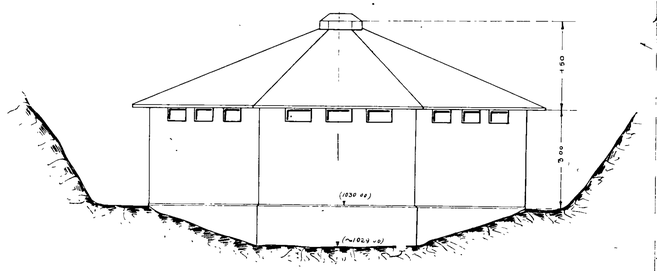

PIANTA

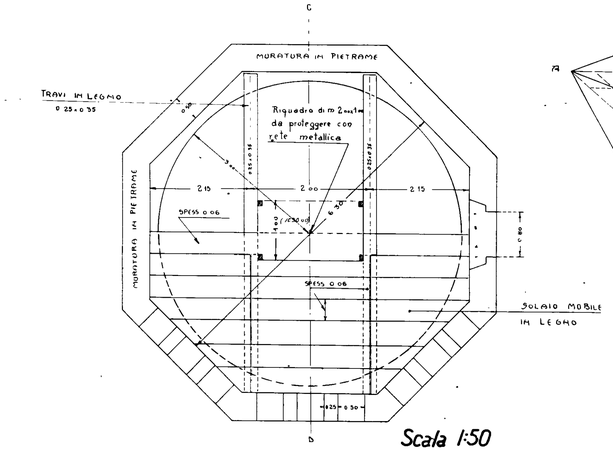

Scala 1:50

SEZIONE NORMALE -A-B- DEL TETTO

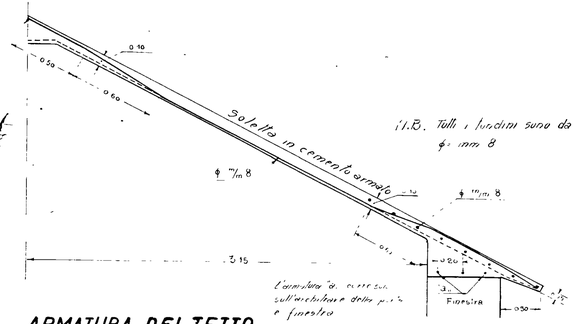

ARMATURA DEL TETTO

PIANTA

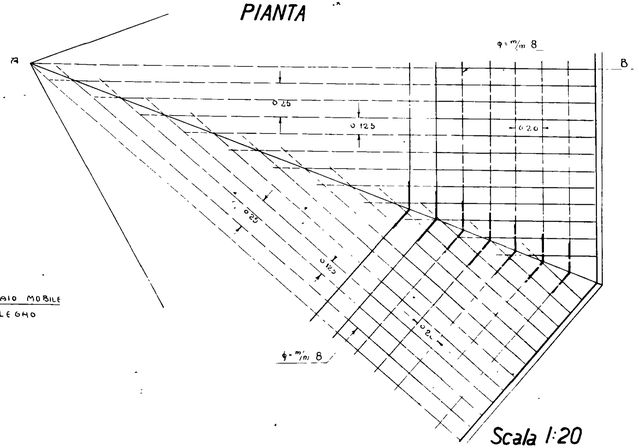

Scala 1:20

IL CONCESSIONARIO

IL TECNICO VERIFICATORE

Nø	REVISIONE	DATA	DISEGNATO	APPROVATO

1 2 3 4 5 6 7 8 9 10 11 12 13 14 15 16 17

dolomitiedison energia

Il presente disegno è di proprietà della Dolomiti Edison Energy srl Senza autorizzazione scritta della stessa non potrà essere comunque utilizzato per la costruzione dell'oggetto rappresentato nè venir comunicato a terzi o riprodotto. La Società proprietaria tutela i propri diritti a rigor di legge.

N B 1 3 0 P L 0 0 5 0 9

DATA:	SCALA:	FOGLIO:
15/10/08		20/35
Disegno:	Verif.	Appr.

Sostituisce il _ _ _ _ _ _

Sostituito dal _ _ _ _ _ _

IMPIANTO DI POZZOLAGO
STATO DI CONSISTENZA
COLLAUDO AMMINISTRATIVO
POZZO PIEZOMETRICO

BARBIERI ROBERTO 23.06.2020 14:56:28 UTC