


PLANIMETRIA

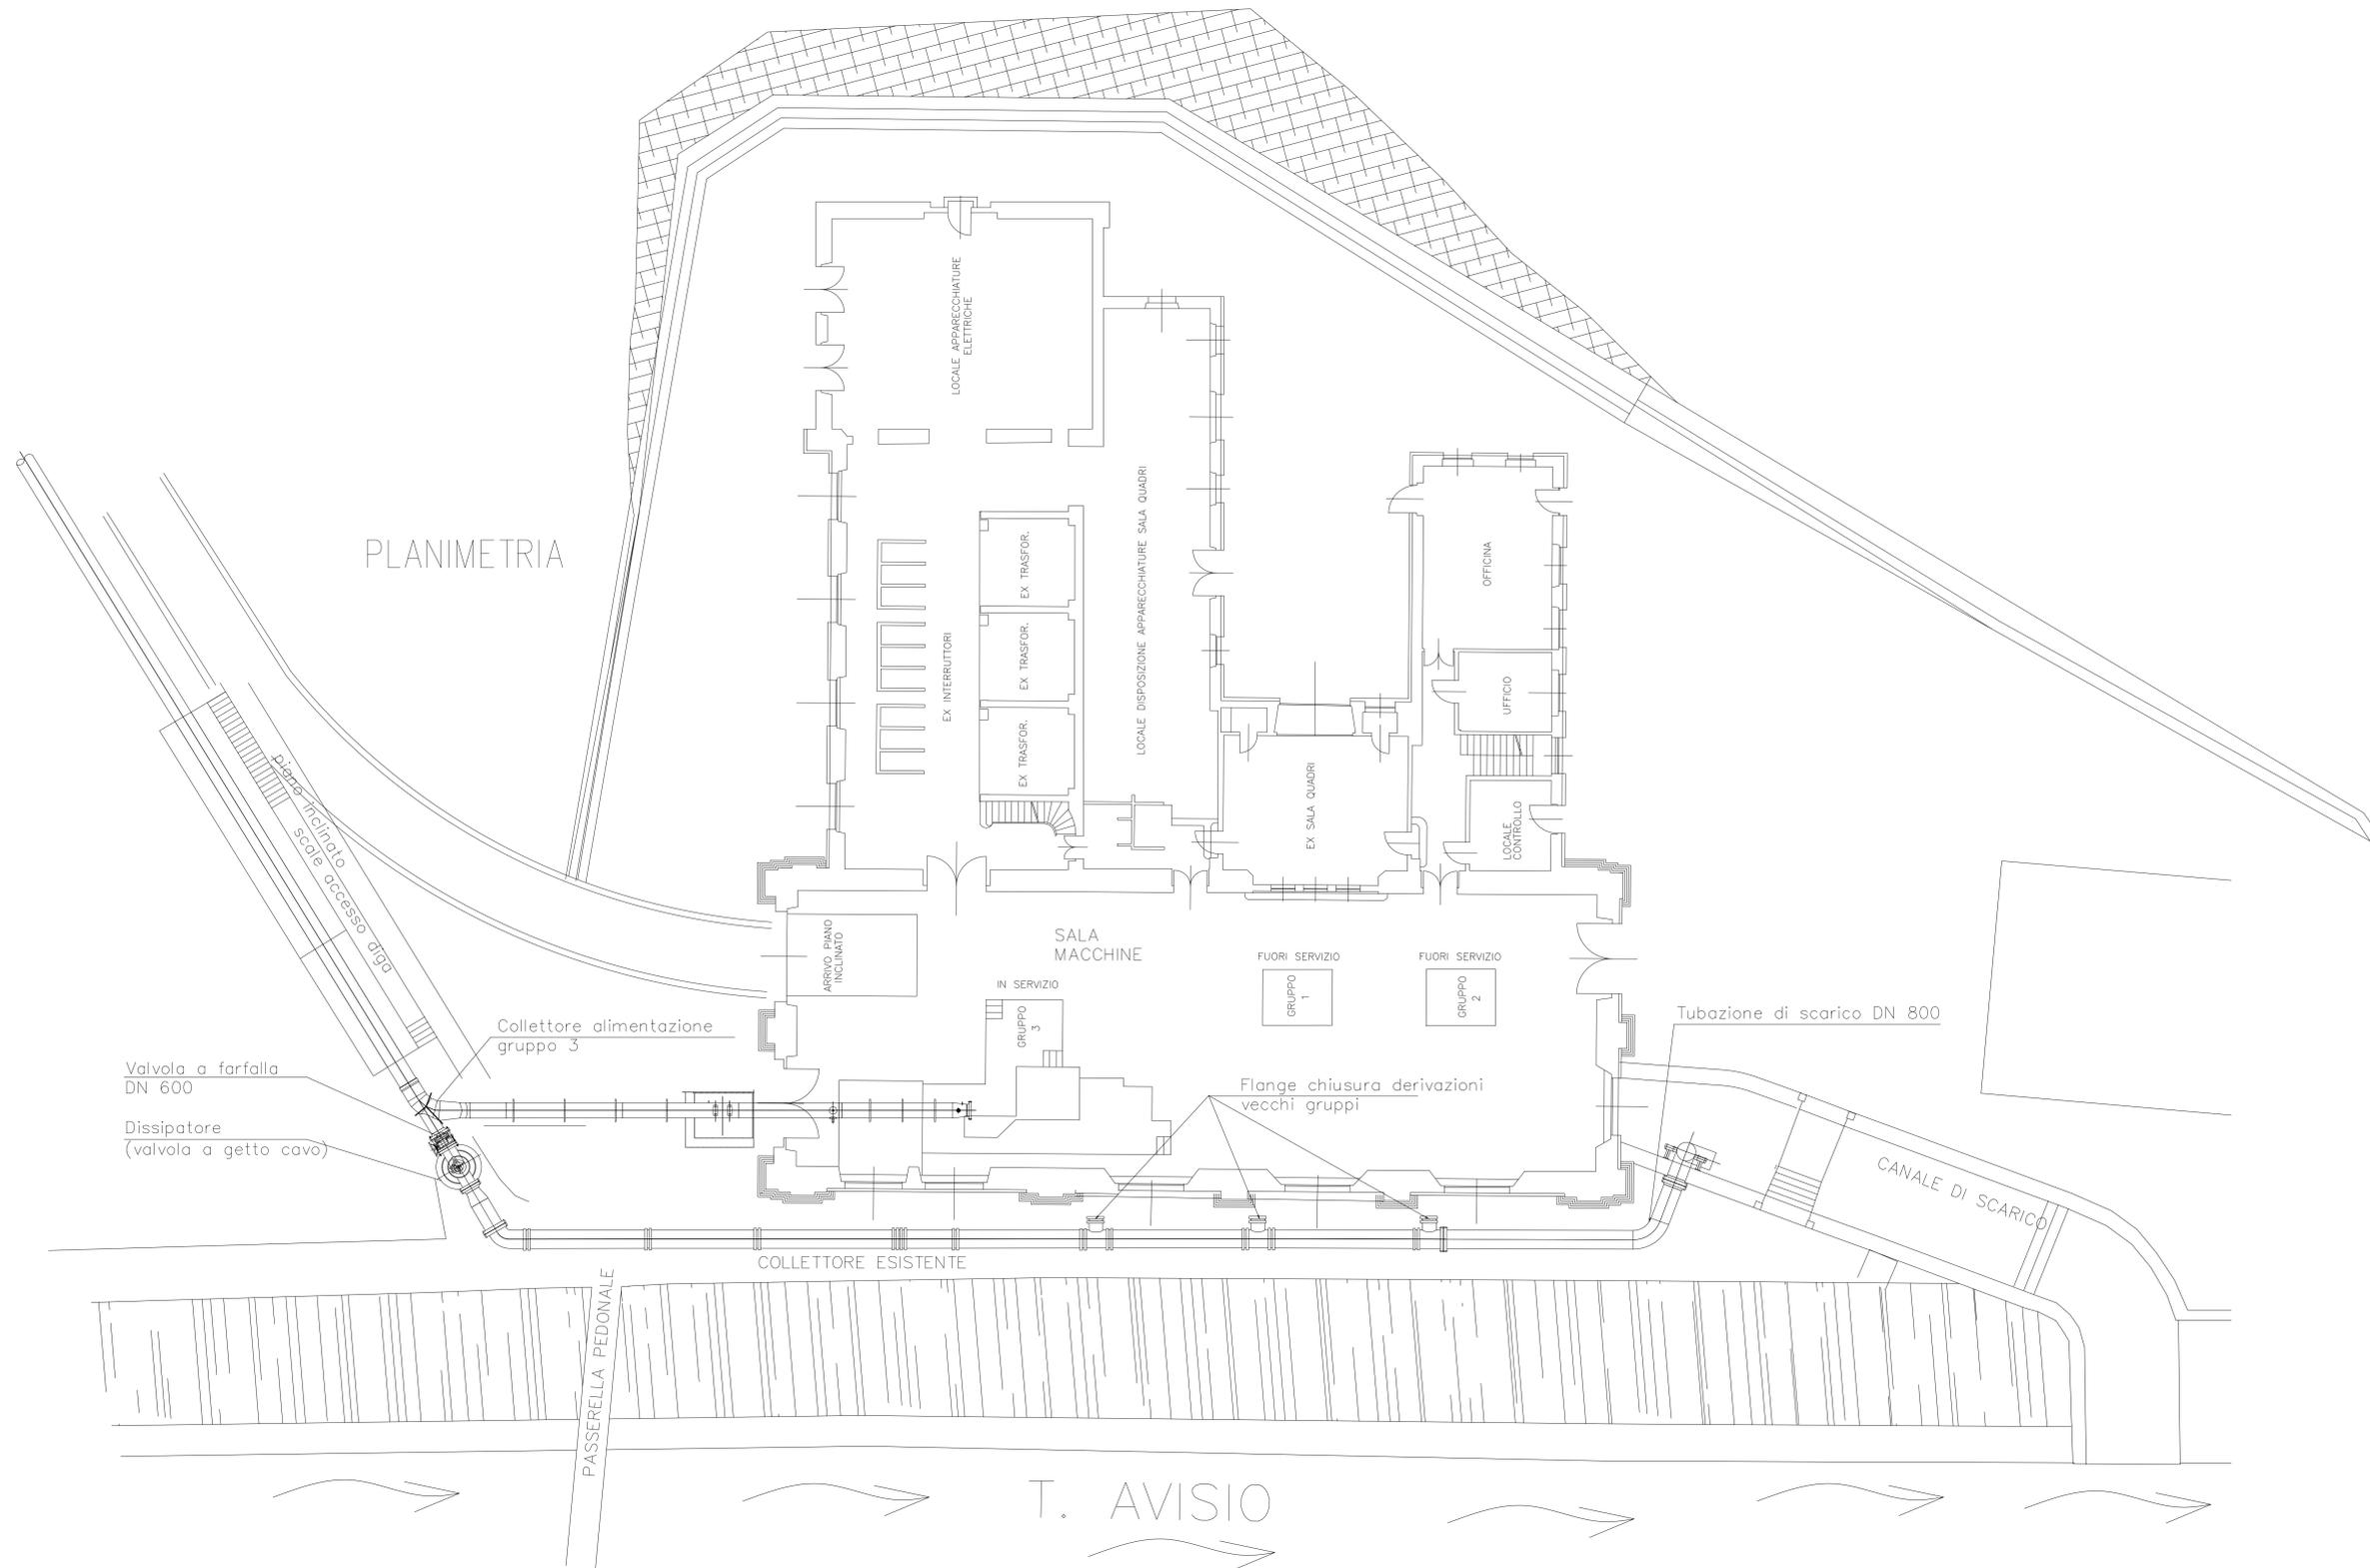

IL CONCESSIONARIO

IL TECNICO VERIFICATORE

No	REVISIONE		DATA		DESEGNATO	APPROVATO
	1	2	3	4		
<p>Il presente disegno è di proprietà della Dolomiti Energia srl. Il servizio di progettazione e di ingegneria della Dolomiti Energia srl. non è autorizzato a essere utilizzato in nessun caso senza la scritta autorizzazione della Dolomiti Energia srl. Il presente disegno è di proprietà della Dolomiti Energia srl. Il servizio di progettazione e di ingegneria della Dolomiti Energia srl. non è autorizzato a essere utilizzato in nessun caso senza la scritta autorizzazione della Dolomiti Energia srl.</p>						
<p><b>IMPIANTO DI POZZOLAGO</b>  <b>STATO DI CONSISTENZA</b>  <b>COLLAUDO AMMINISTRATIVO</b>  <b>CENTRALE DI POZZOLAGO CON TUBAZIONE DI SCARICO CON VALVOLA DISSIPATRICE</b>  <b>PLANIMETRIA</b></p>						
N.B.13.0.PL.0.05.0.9 DATA: 15/10/08 Disegno:		SCALA: 1:100 Verif:		FOGLIO: 23/35 Apr.:		
Sostituito da: _____ Sostituito del: _____						