


# PROFILO LONGITUDINALE ASSE TUBO

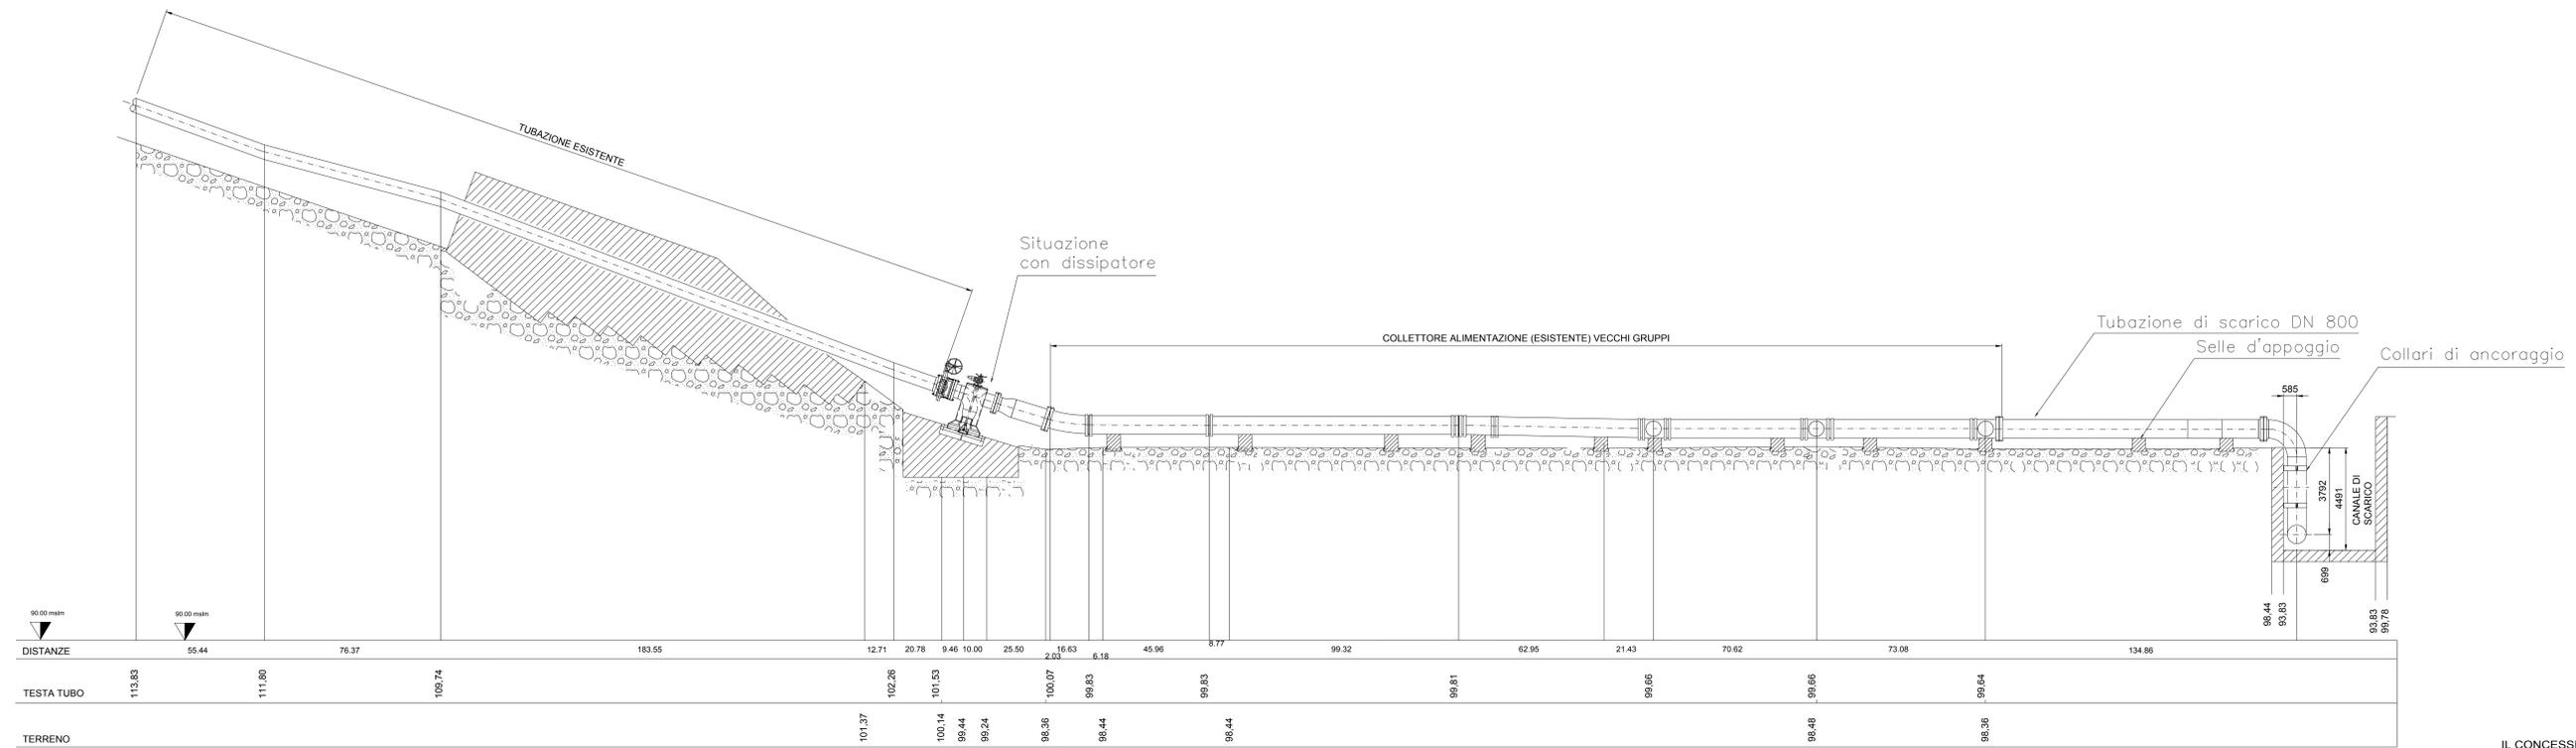

IL CONCESSIONARIO  
IL TECNICO VERIFICATORE

No.	REVISIONE	DATA	DESIGNATO	APPROVATO
1				
2				
3				
4				
5				
6				
7				
8				
9				
10				
11				
12				
13				
14				
15				
16				
17				

**dolomiti edisoi**

Il presente disegno è di proprietà della Dolomiti Edisoi Energy srl  
 È vietata espressamente la ristampa o l'uso non autorizzato senza permesso scritto dalla Dolomiti Edisoi Energy srl  
 È vietata espressamente la ristampa o l'uso non autorizzato senza permesso scritto dalla Dolomiti Edisoi Energy srl

**N. 130 PL 00509**

**IMPIANTO DI POZZOLAGO  
 STATO DI CONSISTENZA  
 COLLAUDO AMMINISTRATIVO  
 CENTRALE DI POZZOLAGO CON TUBAZIONE  
 DI SCARICO CON VALVOLA DISSIPATRICE  
 PROFILO LONGITUDINALE**

DATA: 15/10/08  
 SCALE: 1:100  
 FOLIO: 24/35  
 DESIGN: Vent.  
 APPR: Apr.

Sostituito da: \_\_\_\_\_  
 Sostituito dal: \_\_\_\_\_