




**PROFILO LONGITUDINALE CANALE DERIVATORE RIO BRUSAGO - LAGO BUSE** - Scala: lunghezze 1:1000, altezze 1:100

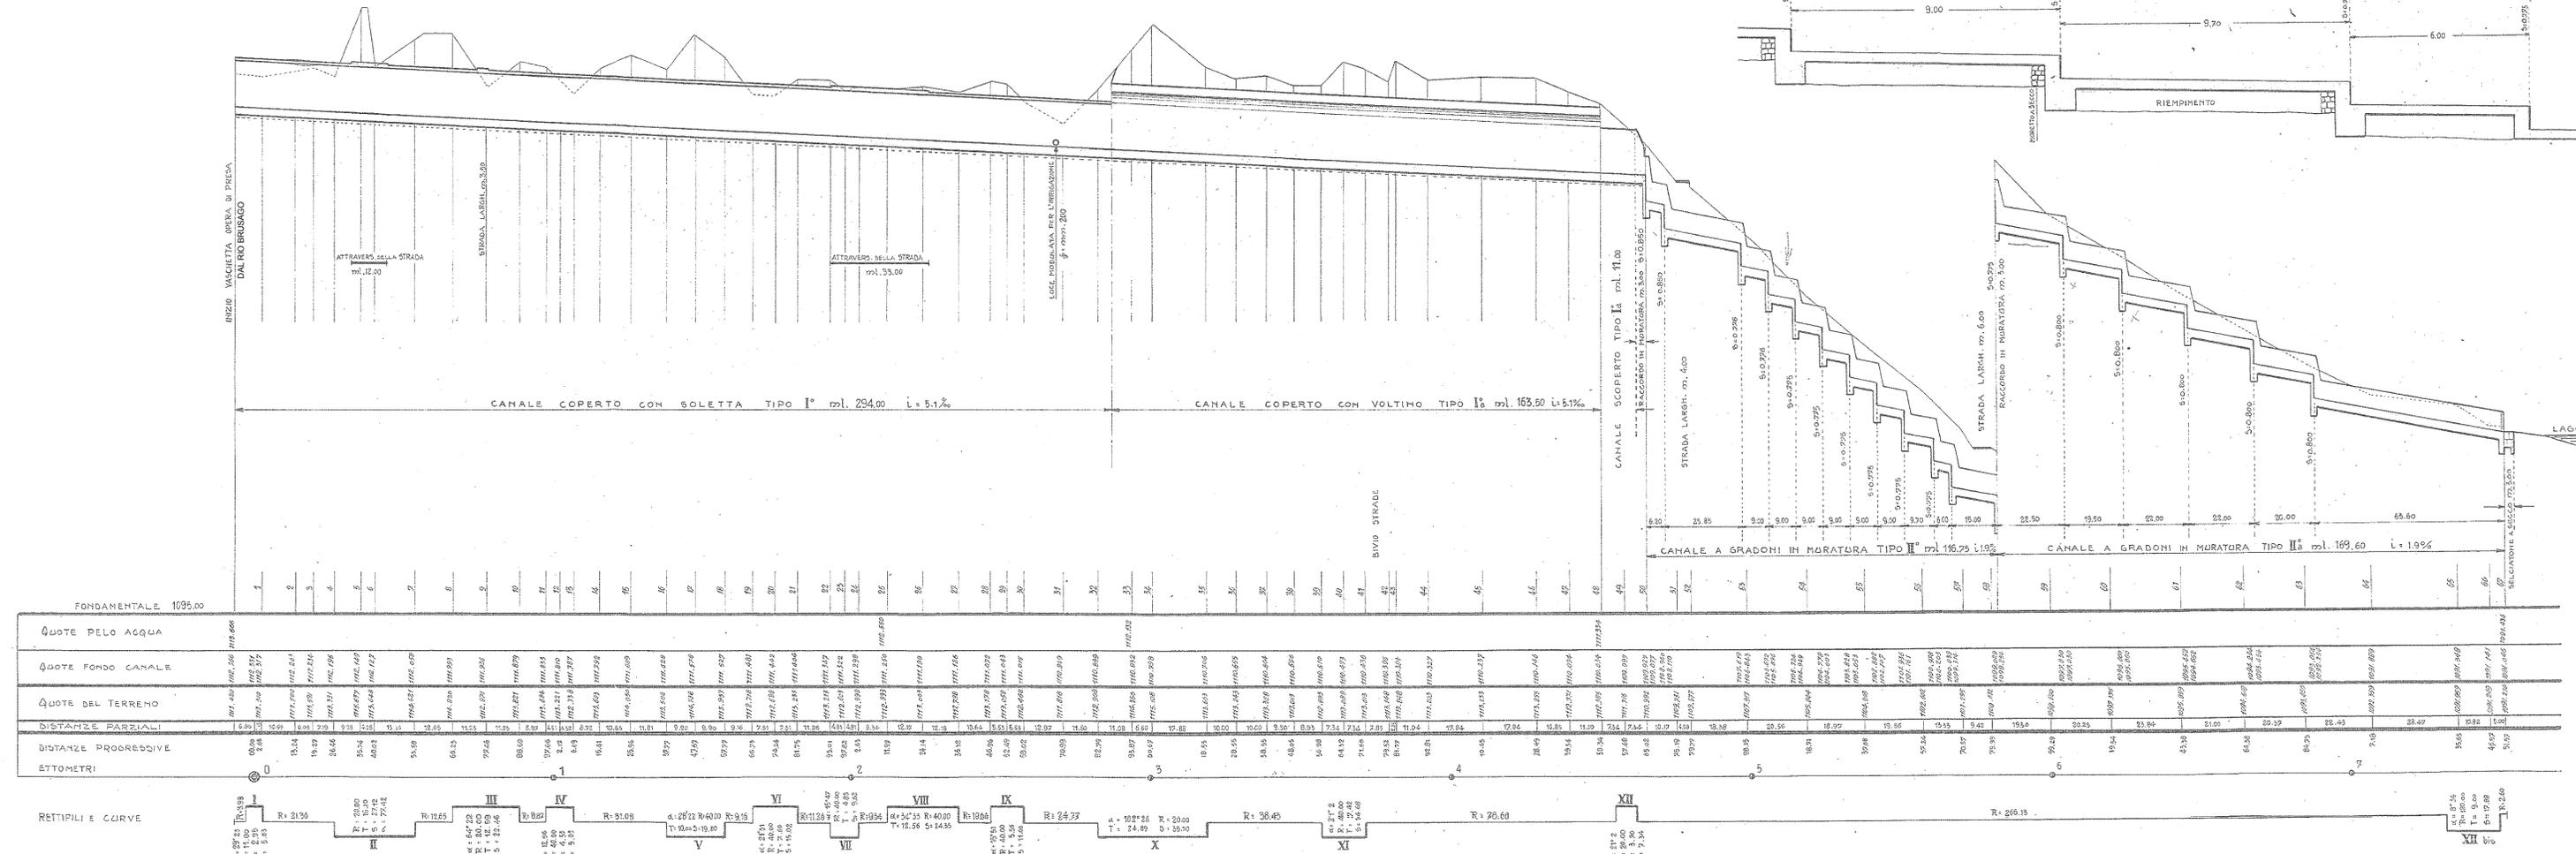

Particolare della sistemazione del fondo fra la progressiva 498.15 e la 567.57

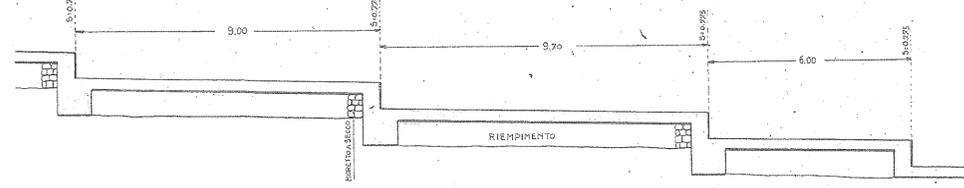

**SEZIONI TIPO DEL CANALE** - Scala 1:50

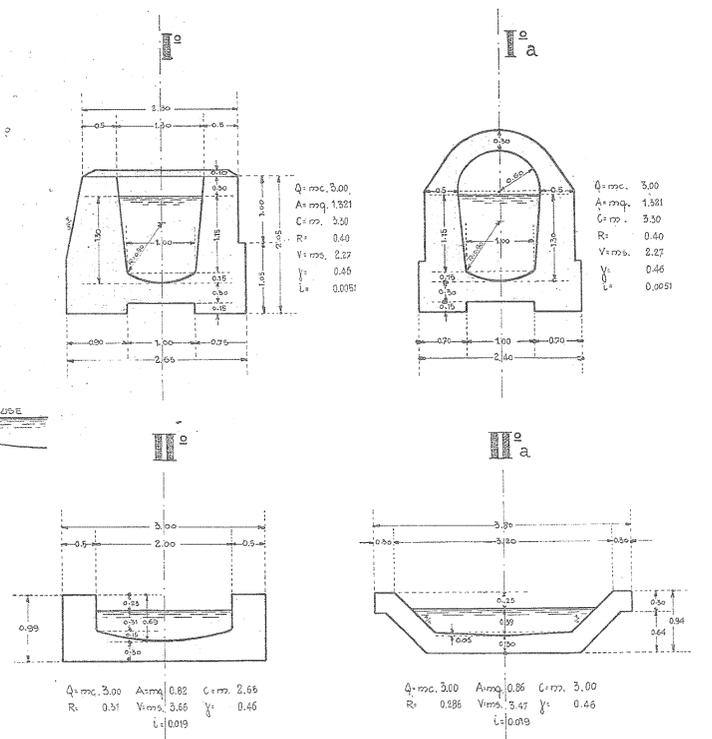

IL CONCESSIONARIO

IL TECNICO VERIFICATORE

No	REVISIONE																DATA	DISEGNATO	APPROVATO
	1	2	3	4	5	6	7	8	9	10	11	12	13	14	15	16			
<p><b>dolomitedison</b> <small>ENERGY</small></p> <p>Il presente disegno è di proprietà della Dolomiti Edison Energy srl. Senza autorizzazione scritta della stessa non potrà essere comunicato, utilizzato per la costruzione dell'oggetto rappresentato né venir riprodotto, in tutto o in parte, da terzi. La Società proprietaria tutela i propri diritti a ogni legge.</p>																			
<p><b>N.B.1.3.0.P.L.0.0.5.0.9</b></p> <p><b>IMPIANTO DI POZZOLAGO</b>  <b>STATO DI CONSISTENZA</b>  <b>COLLAUDO AMMINISTRATIVO</b>  <b>CANALE DI ADDUZIONE DALLA PRESA</b>  <b>SUL RIO BRUSAGO AL LAGO DELLE BUSE</b>  <b>PROFILO LONGITUDINALE</b></p>																			
DATA: 15/10/08		SCALA: 6/35		FOGLIO: 6/35															
Disegno: Verif.		Appr.																	
Sostituisce il _____																			
Sostituito dal _____																			