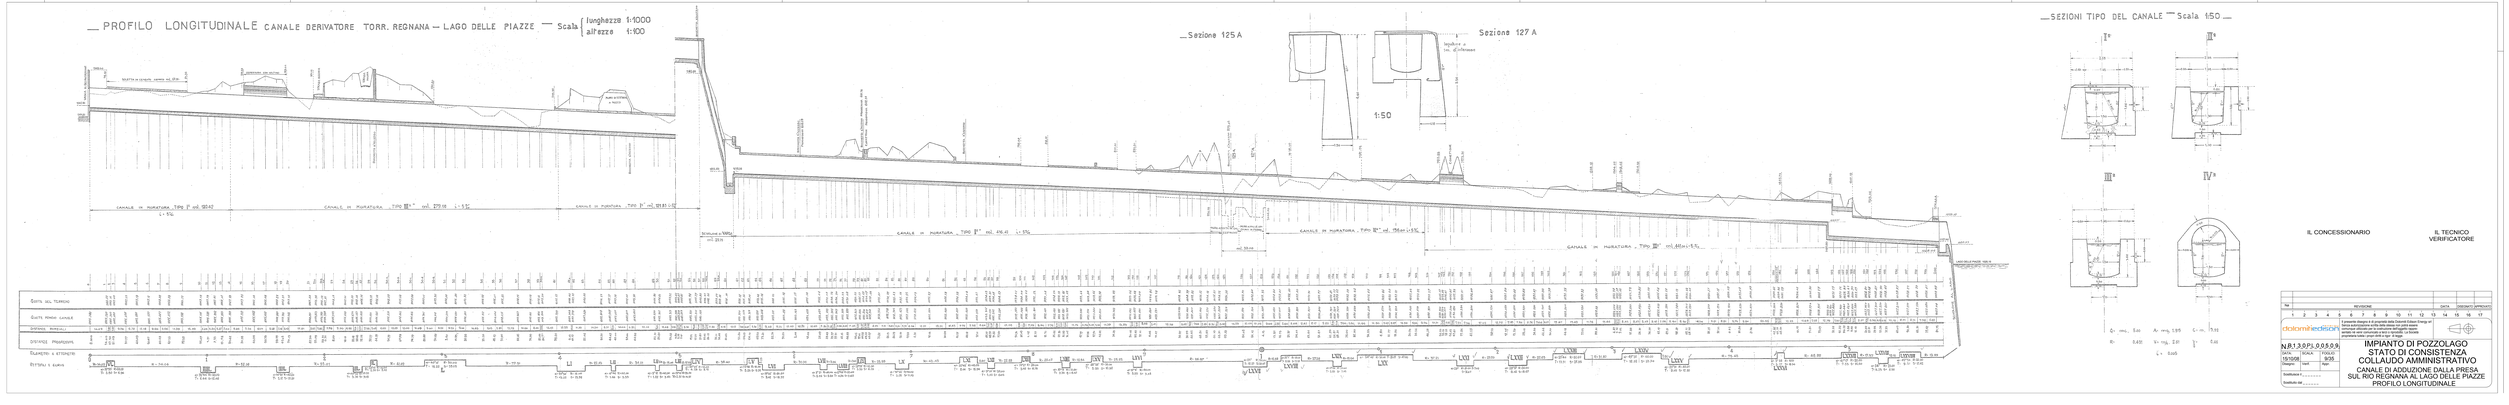

BARBERI
ROBERTO
22.06.2021
14:35:42 UTC