PLANIMETRIA DI RAFFRONTO
SCALA 1:5.000

N

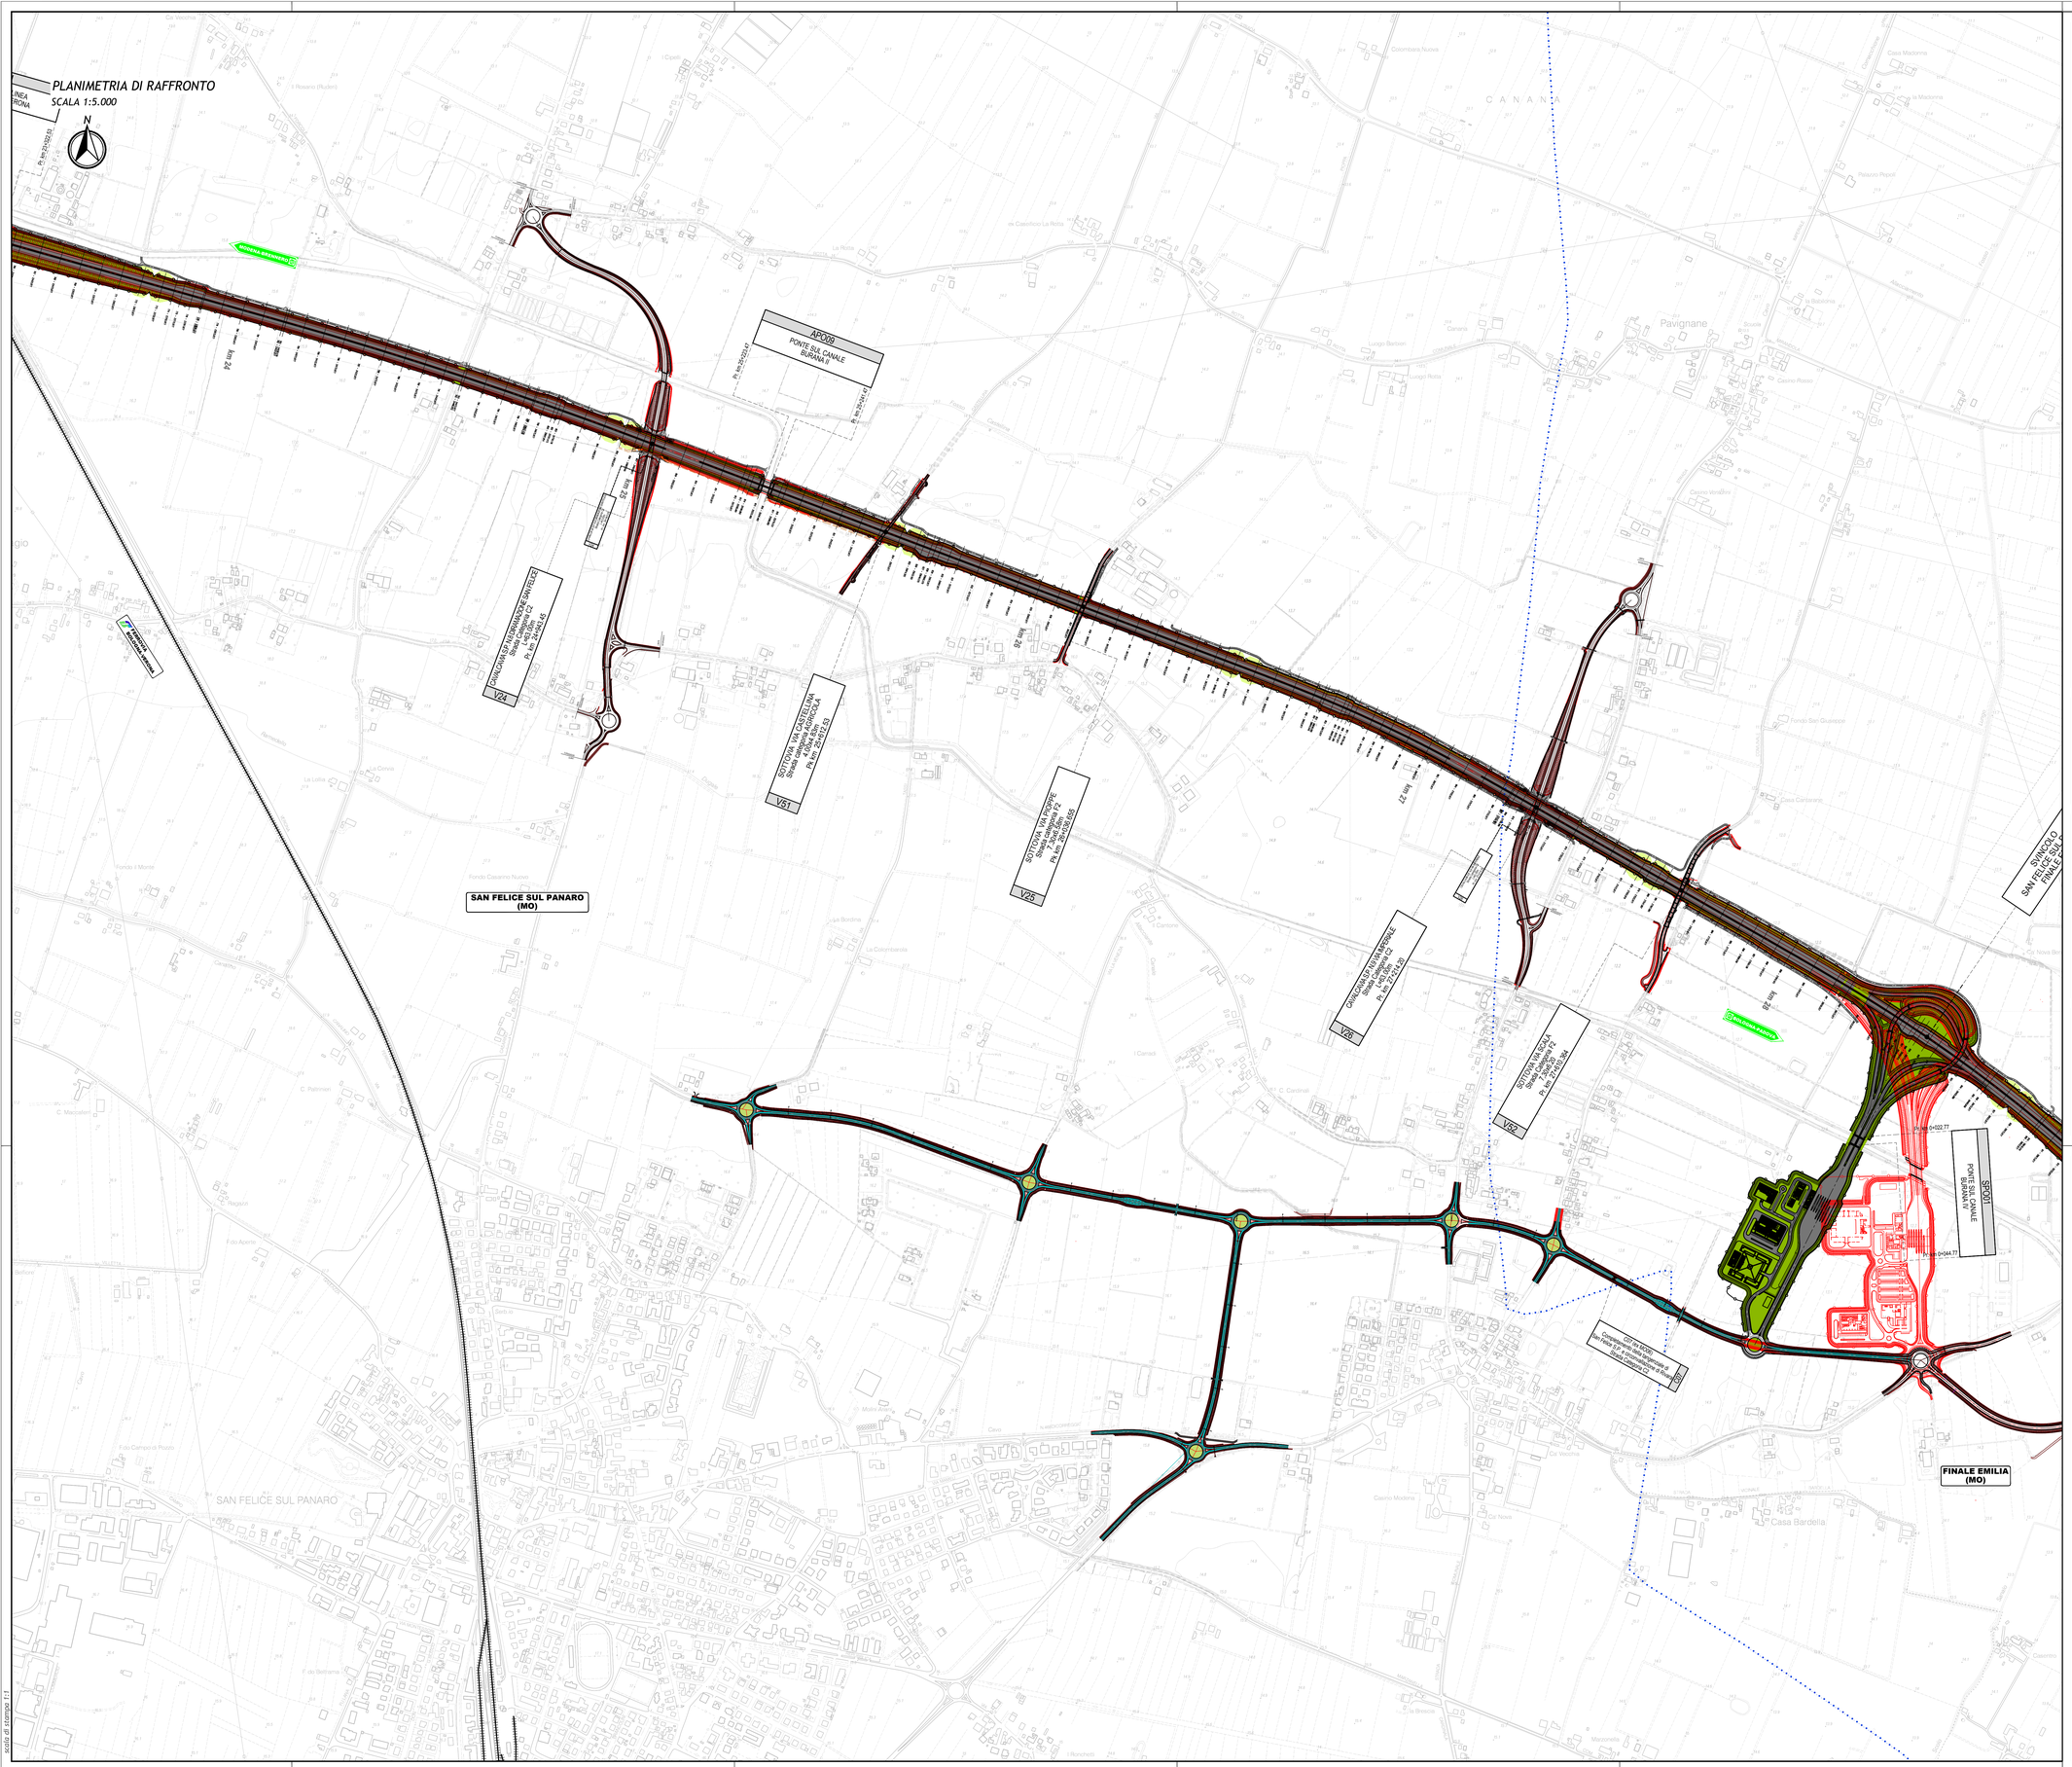
MODENA-BRENNERO
BOLOGNA-PADOVA
A22 MODENA-BRENNERO
A13 BOLOGNA-PADOVA
Km 24
Km 25
Km 26
Km 27
Km 28
Km 29
APO39
PONTE SUL CANALE BURANA II
Pk km 24+025.41
Pk km 24+250.41
V24
Strada Comunale n°2
Larghezza 12
Pk km 24+045.45
V61
SOTTOVIA VIA CASTELLINA
Strada Comunale n°4
Sezione obbligata 6,00x4,50 ADOTTATA
Pk km 25+017.43
V25
SOTTOVIA VIA PIOPPE
Strada Vicinale n°2
Larghezza 6,00
Pk km 25+638.655
V26
CAVALCAVIA VIA MARGHERITA
Strada Comunale n°5
Larghezza 12
Pk km 27+213.85
V82
SOTTOVIA VIA CA24
Strada Comunale n°3
Larghezza 12
Pk km 27+615.994
SAN FELICE SUL PANARO
(MO)
FINALE EMILIA
(MO)
SVINCOLO SAN FELICE SUL PANARO - FINALE EMILIA
SP201 PONTE SUL CANALE BURANA II
Pk km 0+022.77
Pk km 0+044.77
CS1 SAN FELICE
Complanare sinistra Cispadana in Area di Svincolo con la Strada Comunale n°2 di Rivara
