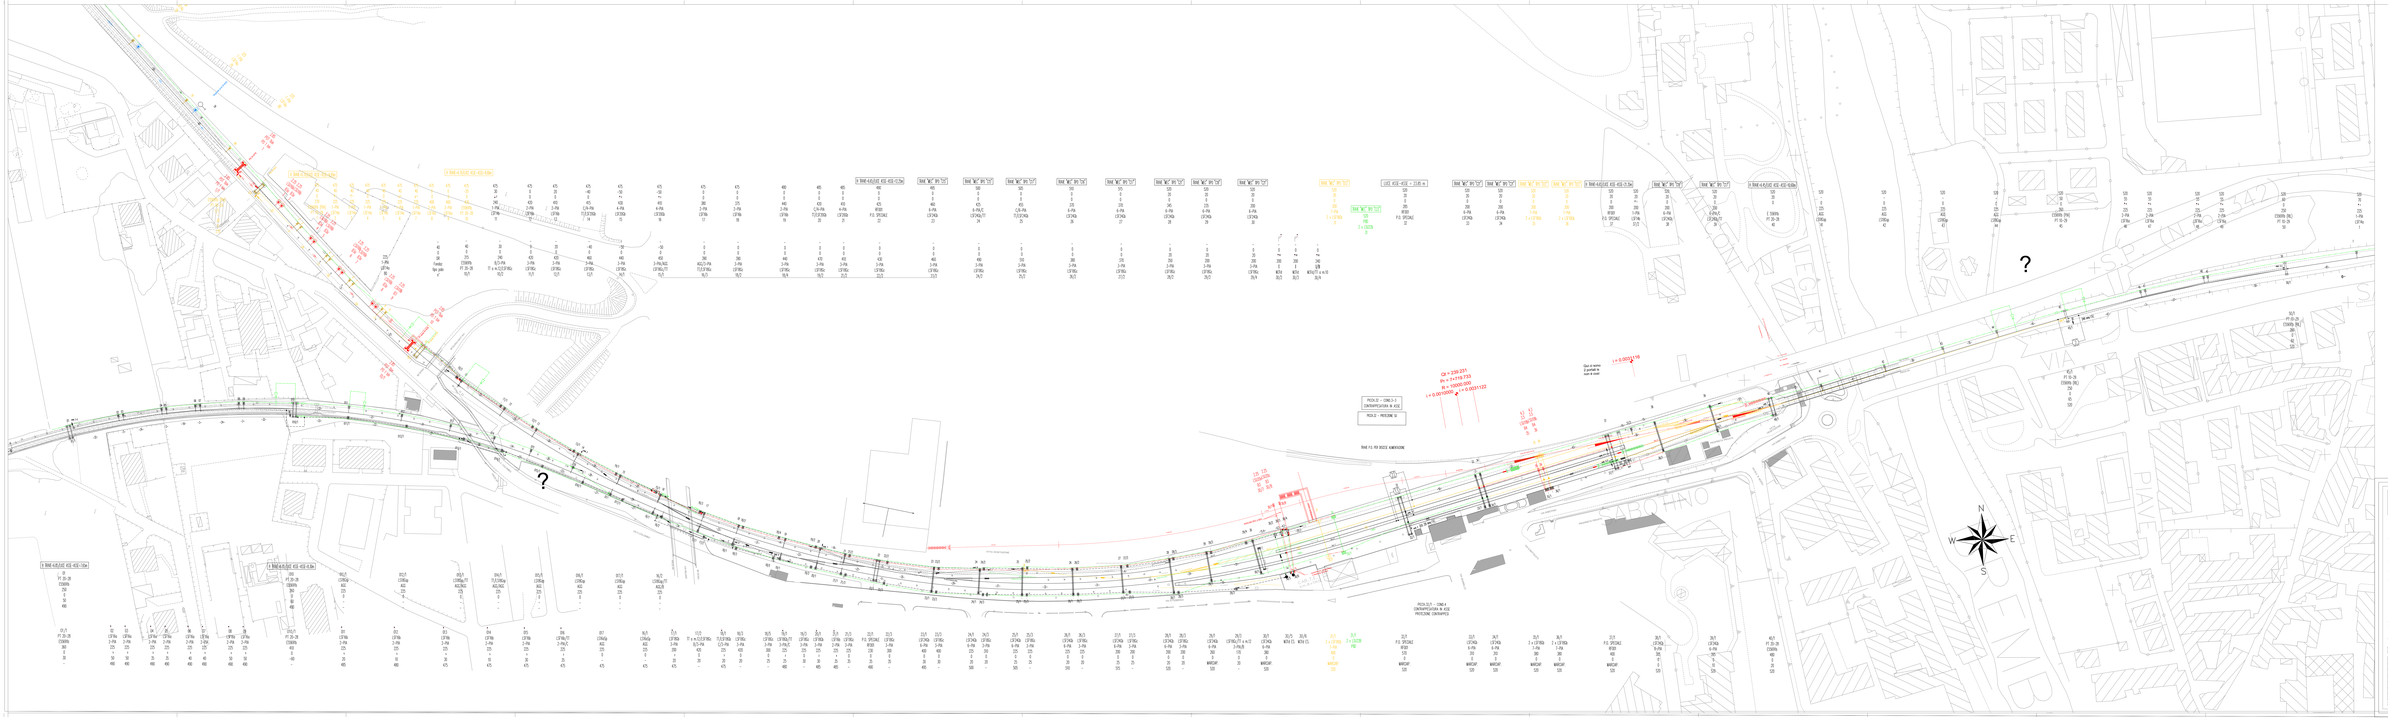
N
S
E
W
?
?
VIA
VIA
VIA