


2.2 CARICAMENTO MISCELA FOSSILE

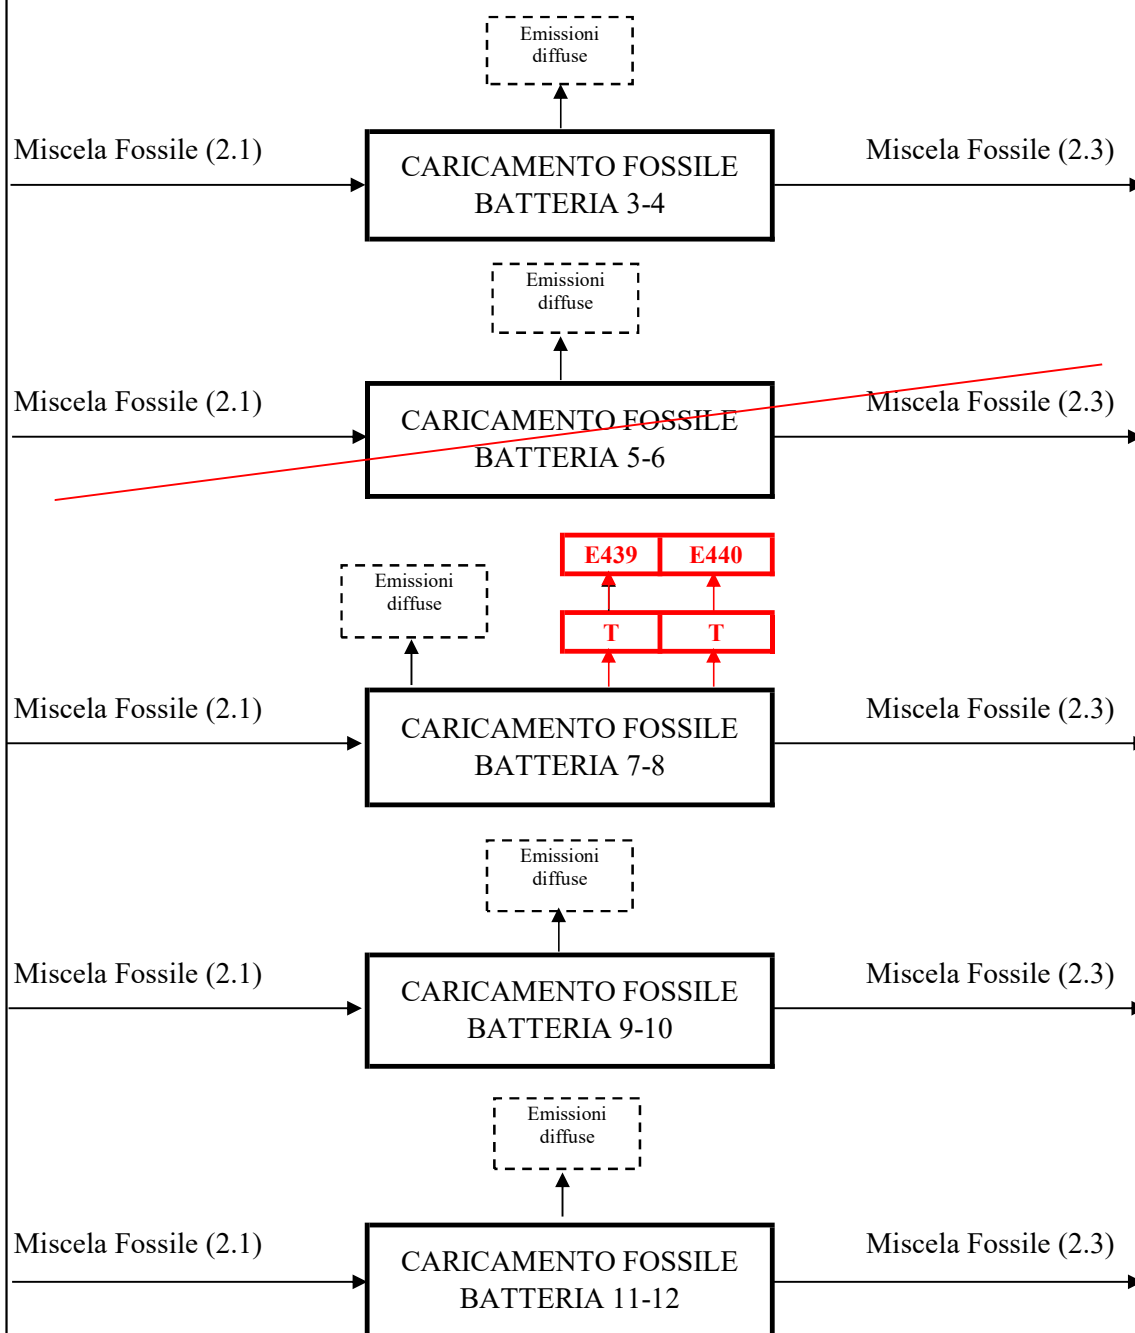

T Filtro a tessuto

Per le batterie 5-6 il gestore ha presentato il piano per la loro dismissione con nota AMI DIR.579/2019.