


GROSSETO

SIENA

KEYPLAN

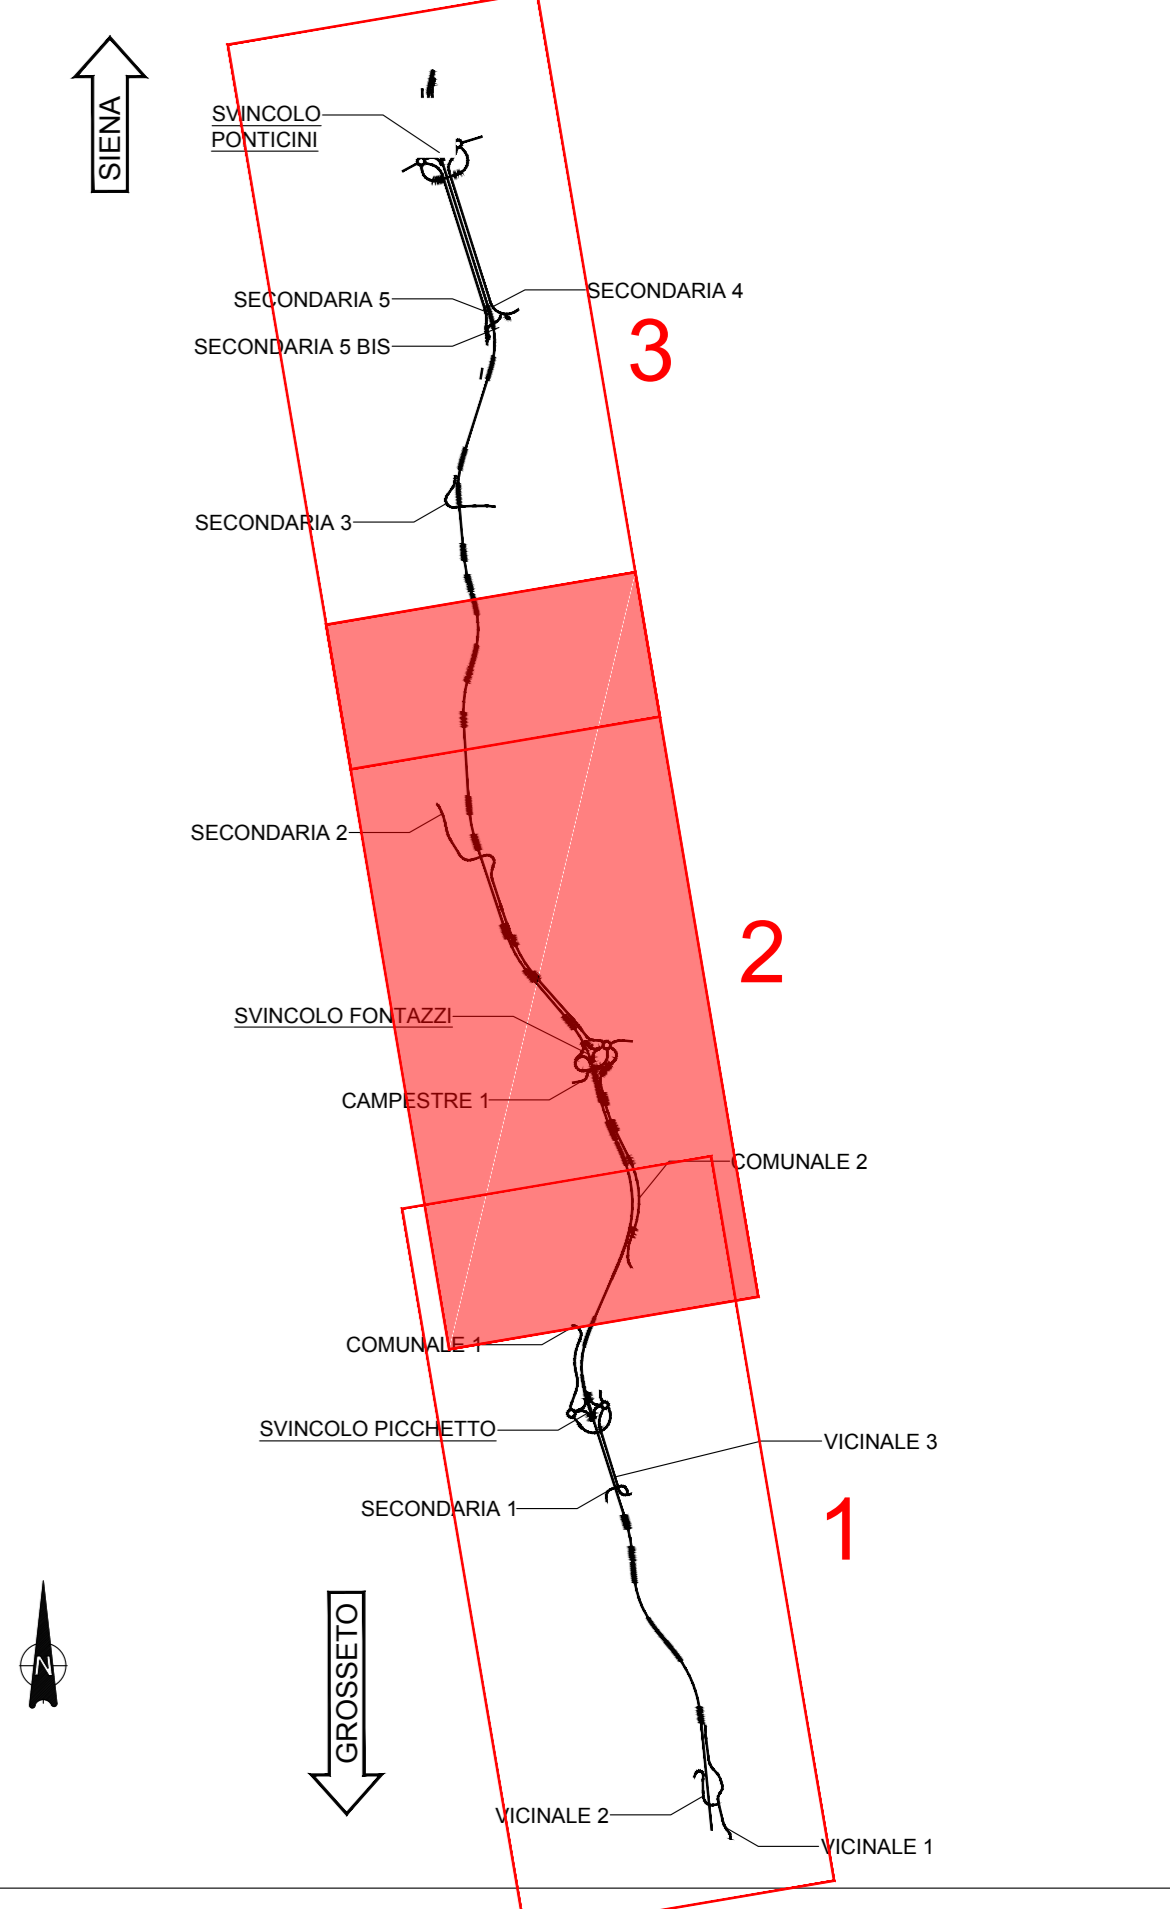

LEGGENDA

- PROGETTO PD
PROGETTO PE
CANTIERI OPERATIVI PE
CANTIERE BASE PE
CANTIERI OPERATIVI PD
CANTIERE BASE PD
CAVE PD

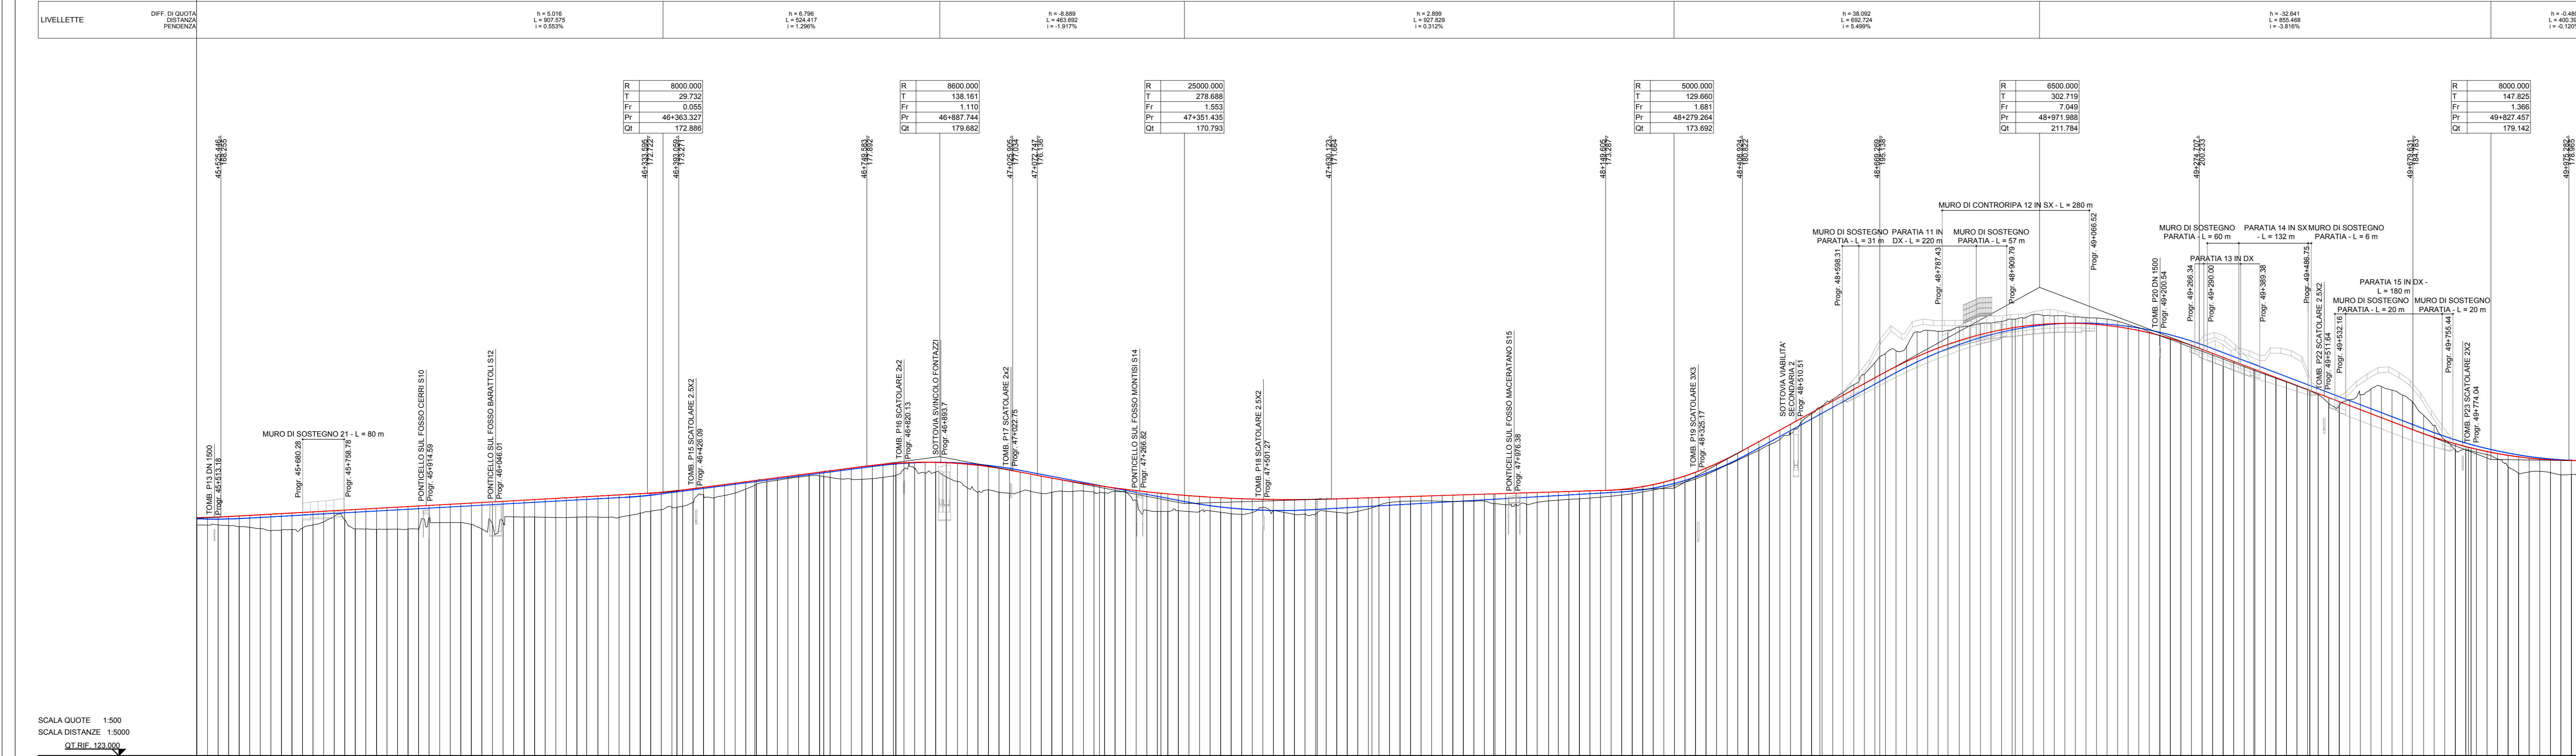
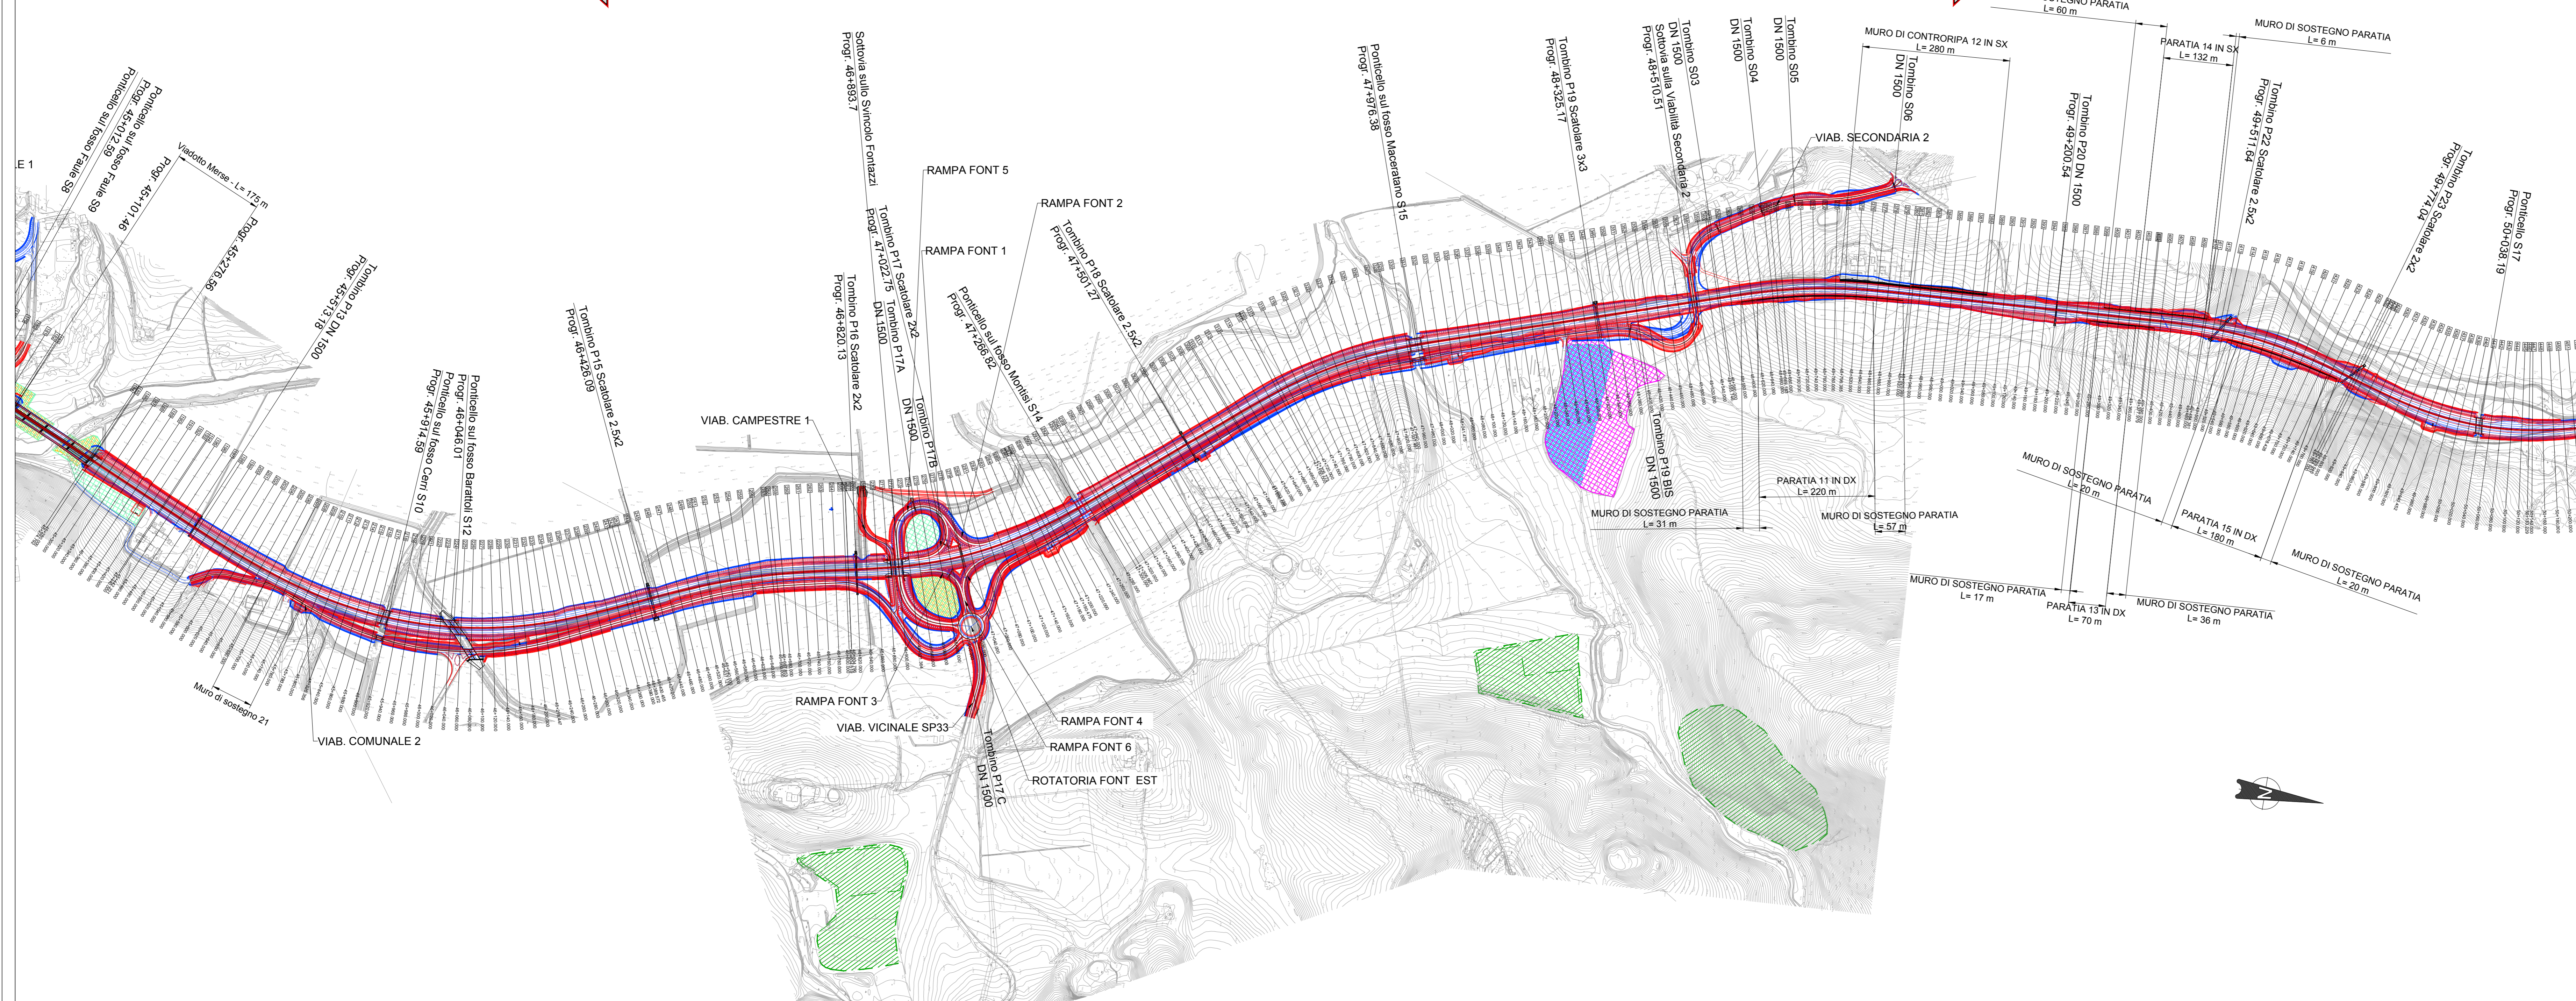


Table with columns: NUMERO SEZIONI, DISTANZE PARZIALI, DISTANZE PROGRESSIVE, QUOTE TERRENO, QUOTE PROGETTO, ETOMETRICHE, ANDAMENTO PLANIMETRICO, ANDAMENTO CIGLI.

Project information block including logos for Sanas and S.G.C. Grosseto - Fano, project title 'ITINERARIO INTERNAZIONALE E78 ADEGUAMENTO A 4 CORSIE', and details about the design and construction team.