KEYPLAN

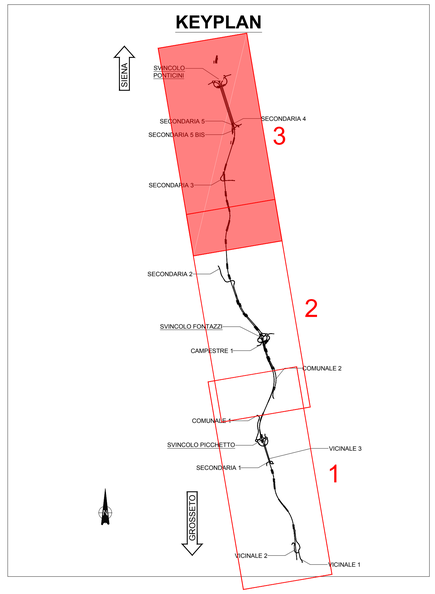

LEGENDA

- PROGETTO PD
- PROGETTO PE
- CANTIERI OPERATIVI PE
- CANTIERE BASE PE
- CANTIERI OPERATIVI PD
- CANTIERE BASE PD
- CAVE PD

Sanas — GRUPPO FS ITALIANE

Direzione Progettazione e Realizzazione Lavori

ITINERARIO INTERNAZIONALE E78
S.G.C. GROSSETO - FANO

ADEGUAMENTO A 4 CORSIE
NEL TRATTO GROSSETO - SIENA (S.S. 223 "DI PAGANICO")
DAL KM 41+600 AL KM 53+400 - LOTTO 9

PROGETTO ESECUTIVO — cod. FI15

PROGETTAZIONE: ATI SINTAGMA - GDG - ICARIA

IL RESPONSABILE DELL'INTEGRAZIONE DELLE PRESTAZIONI SPECIALISTICHE:
Dott. Ing. Nando Granieri
Ordine degli Ingegneri della Prov. di Perugia n° A351

IL PROGETTISTA:
Dott. Ing. Federico Durastanti
Ordine degli Ingegneri della Prov. di Terni n° A844

IL GEOLOGO:
Dott. Geol. Giorgio Cerquiglini
Ordine dei Geologi della Regione Umbria n°108

Il R.U.P.
Dott. Ing.
Raffaele Franco Carso

IL COORDINATORE PER LA SICUREZZA IN FASE DI PROGETTAZIONE:
Dott. Ing. Filippo Pambianco
Ordine degli Ingegneri della Prov. di Perugia n° A1373

PROTOCOLLO | DATA

IL GRUPPO DI PROGETTAZIONE:

MANDATARIA: Sintagma

Dott.Ing. N.Granieri; Dott.Arch. N.Kamenicky; Dott.Ing. V.Truffini; Dott.Arch. A.Bracchini; Dott.Ing. F.Durastanti; Dott.Ing. M.Bonamano; Dott.Geol. G.Cerquiglini; Geom. S.Scopetta; Dott.Ing. L.Stravino; Dott.Ing. E.Sellari; Dott.Ing. L.Bonini; Dott.Ing. L.Nani; Dott.Ing. F.Pambianco; Dott. Agr. F.Berti Nulli

MANDANTI: GEOTECHNICAL DESIGN GROUP; ICARIA società di ingegneria

Dott.Ing. D.Carlaccini; Dott.Ing. S.Saccuni; A.Rea; Dott.Ing. M.De Gori; Dott.Ing. C.Consorti; Dott.Ing. F.Domenici; Dott. Ing. V.Rotisciani; Dott. Ing. F.Macchioni; Geom. C.Vacchini; Dott. Ing. V.Piumini; Dott.Ing. G.Pulli; Geom. C.Sugiaroni

ORDINE DELLA PROVINCIA DI PERUGIA — Dott. Ing. NANDO GRANIERI — SETTORE CIVILE E AMBIENTALE — SETTORE INDUSTRIALE — SETTORE DELL'INFORMAZIONE — n. A351

ORDINE degli INGEGNERI della PROVINCIA di PERUGIA — Settore Civile e Ambientale — Settore Industriale — Settore dell'Informazione — n. A844

ELABORATI GENERALI
VERIFICA DI ATTUAZIONE DI PRIMA FASE
Plano-profilo di raffronto tra Progetto Definitivo e Progetto Esecutivo - 3/3

CODICE PROGETTO				NOME FILE		REVISIONE	SCALA:
PROGETTO	LIV. PROG.	N. PROG.		T00-EG02-GEN-PF03			
LOFI15	E	1901	CODICE ELAB.	T00EG02GENPF03		A	1:5000/1:500

REV.	DESCRIZIONE	DATA	REDATTO	VERIFICATO	APPROVATO
A	Emissione	28/02/2020	L. Gagliardini	E.Bartolucci	N.Granieri