PLANIMETRIA PARTE 1

SCALA 1:2000

KEY PLAN

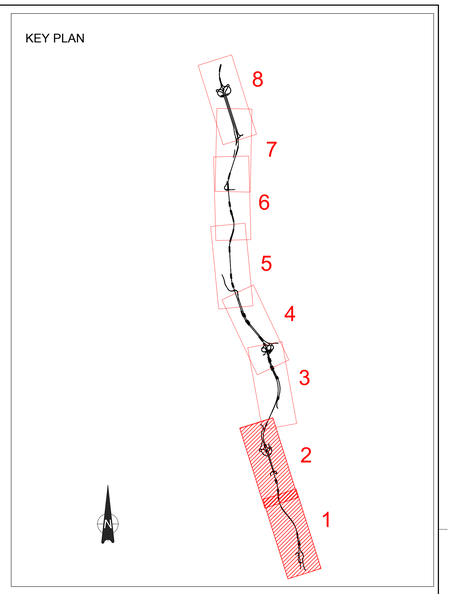

LEGENDA ESPROPRI CON SOVRAPPOSIZIONE

AREE DI ESPROPRIO IN AUMENTO RISPETTO AL PROGETTO DEFINITIVO

AREE DI ESPROPRIO RIDOTTE RISPETTO AL PROGETTO DEFINITIVO

PLANIMETRIA PARTE 2

SCALA 1:2000

anas
GRUPPO FS ITALIANE

Direzione Progettazione e Realizzazione Lavori

ITINERARIO INTERNAZIONALE E78
S.G.C. GROSSETO - FANO

ADEGUAMENTO A 4 CORSIE

NEL TRATTO GROSSETO - SIENA (S.S. 223 "DI PAGANICO")

DAL KM 41+600 AL KM 53+400 - LOTTO 9

PROGETTO ESECUTIVO — COD. FI2

PROGETTAZIONE: ATI SINTAGMA - GDG - ICARIA

IL RESPONSABILE DELL'INTEGRAZIONE DELLE PRESTAZIONI SPECIALISTICHE:
Dott. Ing. Nando Granieri
Ordine degli Ingegneri della Prov. di Perugia n° A351

IL PROGETTISTA:
Dott. Ing. Vladimiro Rotisciani
Ordine degli Ingegneri della Prov. di Terni n° A376

IL GEOLOGO:
Dott. Geol. Giorgio Cerquiglini
Ordine dei Geologi della Regione Umbria n°108

Il R.U.P.:
Dott. Ing.
Antonio Scalamandrè

IL COORDINATORE PER LA SICUREZZA IN FASE DI PROGETTAZIONE:
Dott. Ing. Filippo Pambianco
Ordine degli Ingegneri della Prov. di Perugia n° A1373

PROTOCOLLO | DATA

IL GRUPPO DI PROGETTAZIONE:

MANDATARIA: Sintagma

MANDANTI: GEOTECHNICAL DESIGN GROUP — ICARIA società di ingegneria

Dott. Ing. N.Granieri	Dott. Ing. D.Cariaccini	Dott. Ing. V.Rotisciani
Dott.Arch. N.Kamenicky	Dott. Ing. S.Sacconi	Dott. Ing. F.Macchioni
Dott.Ing. V.Truffini	Dott. Ing. A.Rixa	Geom. C.Vitalini
Dott.Arch. A.Bracchini	Dott. Ing. V.De Gori	Dott. Ing. V.Piunno
Dott.Ing. A.Pambianco	Dott. Ing. C.Consorti	Dott. Ing. G.Pulli
Dott.Ing. E.Bartolucci	Geom. F.Dominici	Geom. C.Sugaroni
Dott.Geol. G.Cerquiglini		
Geom. B.Scopetta		
Dott.Ing. L.Sbrenna		
Dott.Ing. E.Grilli		
Dott.Ing. L.Zanetti		
Dott.Ing. L.Nani		
Dott.Ing. F.Pambianco		
Dott.Agr. F.Berti Nulli		

PROVINCIA DELLA PERUGIA — Settore IV — DOTTORE AGRONOMO MARCO GRANIERI — ISCRIZIONE ALBO N. 395

ORDINE degli INGEGNERI — INGEGNERE Vladimiro ROTISCIANI — Sezione A — N. A376

ESPROPRI

Piano particellare d'esproprio con sovrapposizione Progetto Definitivo

Tav. 1 di 4

CODICE PROGETTO			NOME FILE	REVISIONE	SCALA:
PROGETTO.	LIV. PROG.	N. PROG.	T00-ES00-ESP-PC09		
DPFI12	E	1801	CODICE ELAB. T00ES00ESPPC09	A	1:2000

REV.	DESCRIZIONE	DATA	REDATTO	VERIFICATO	APPROVATO
A	Emissione	28/02/2020	F.Macchioni	F.Macchioni	N.Granieri