
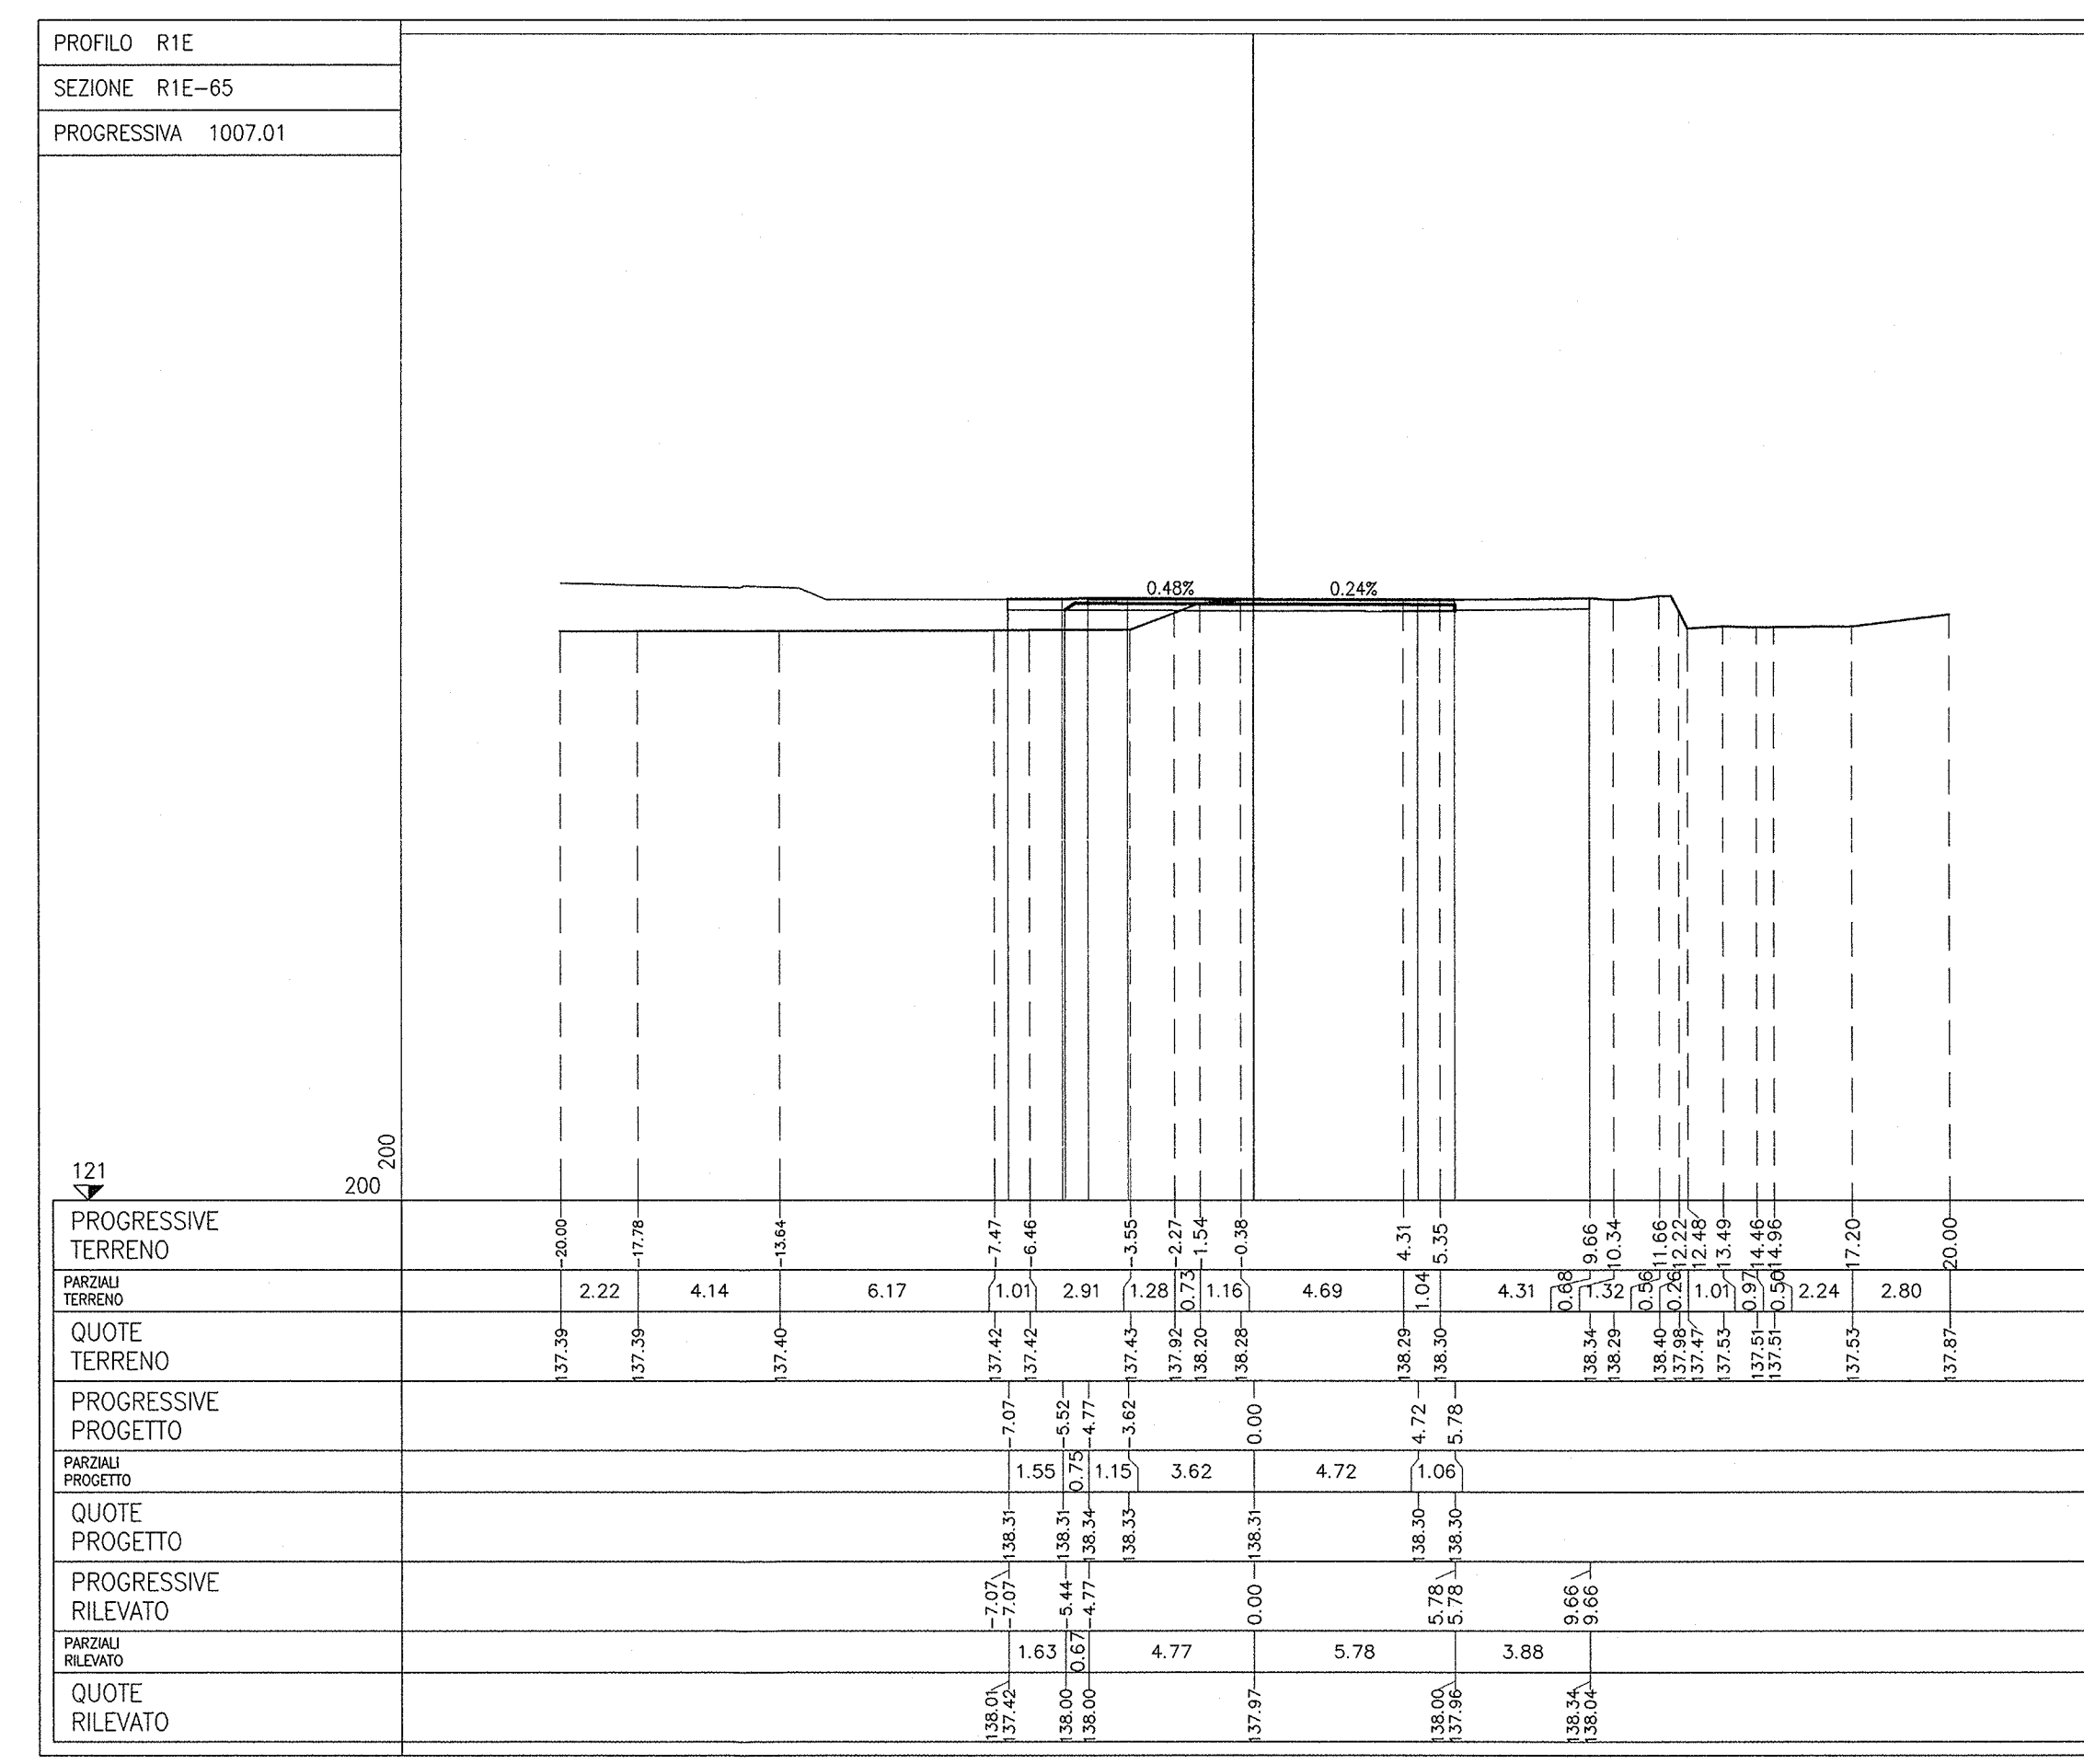
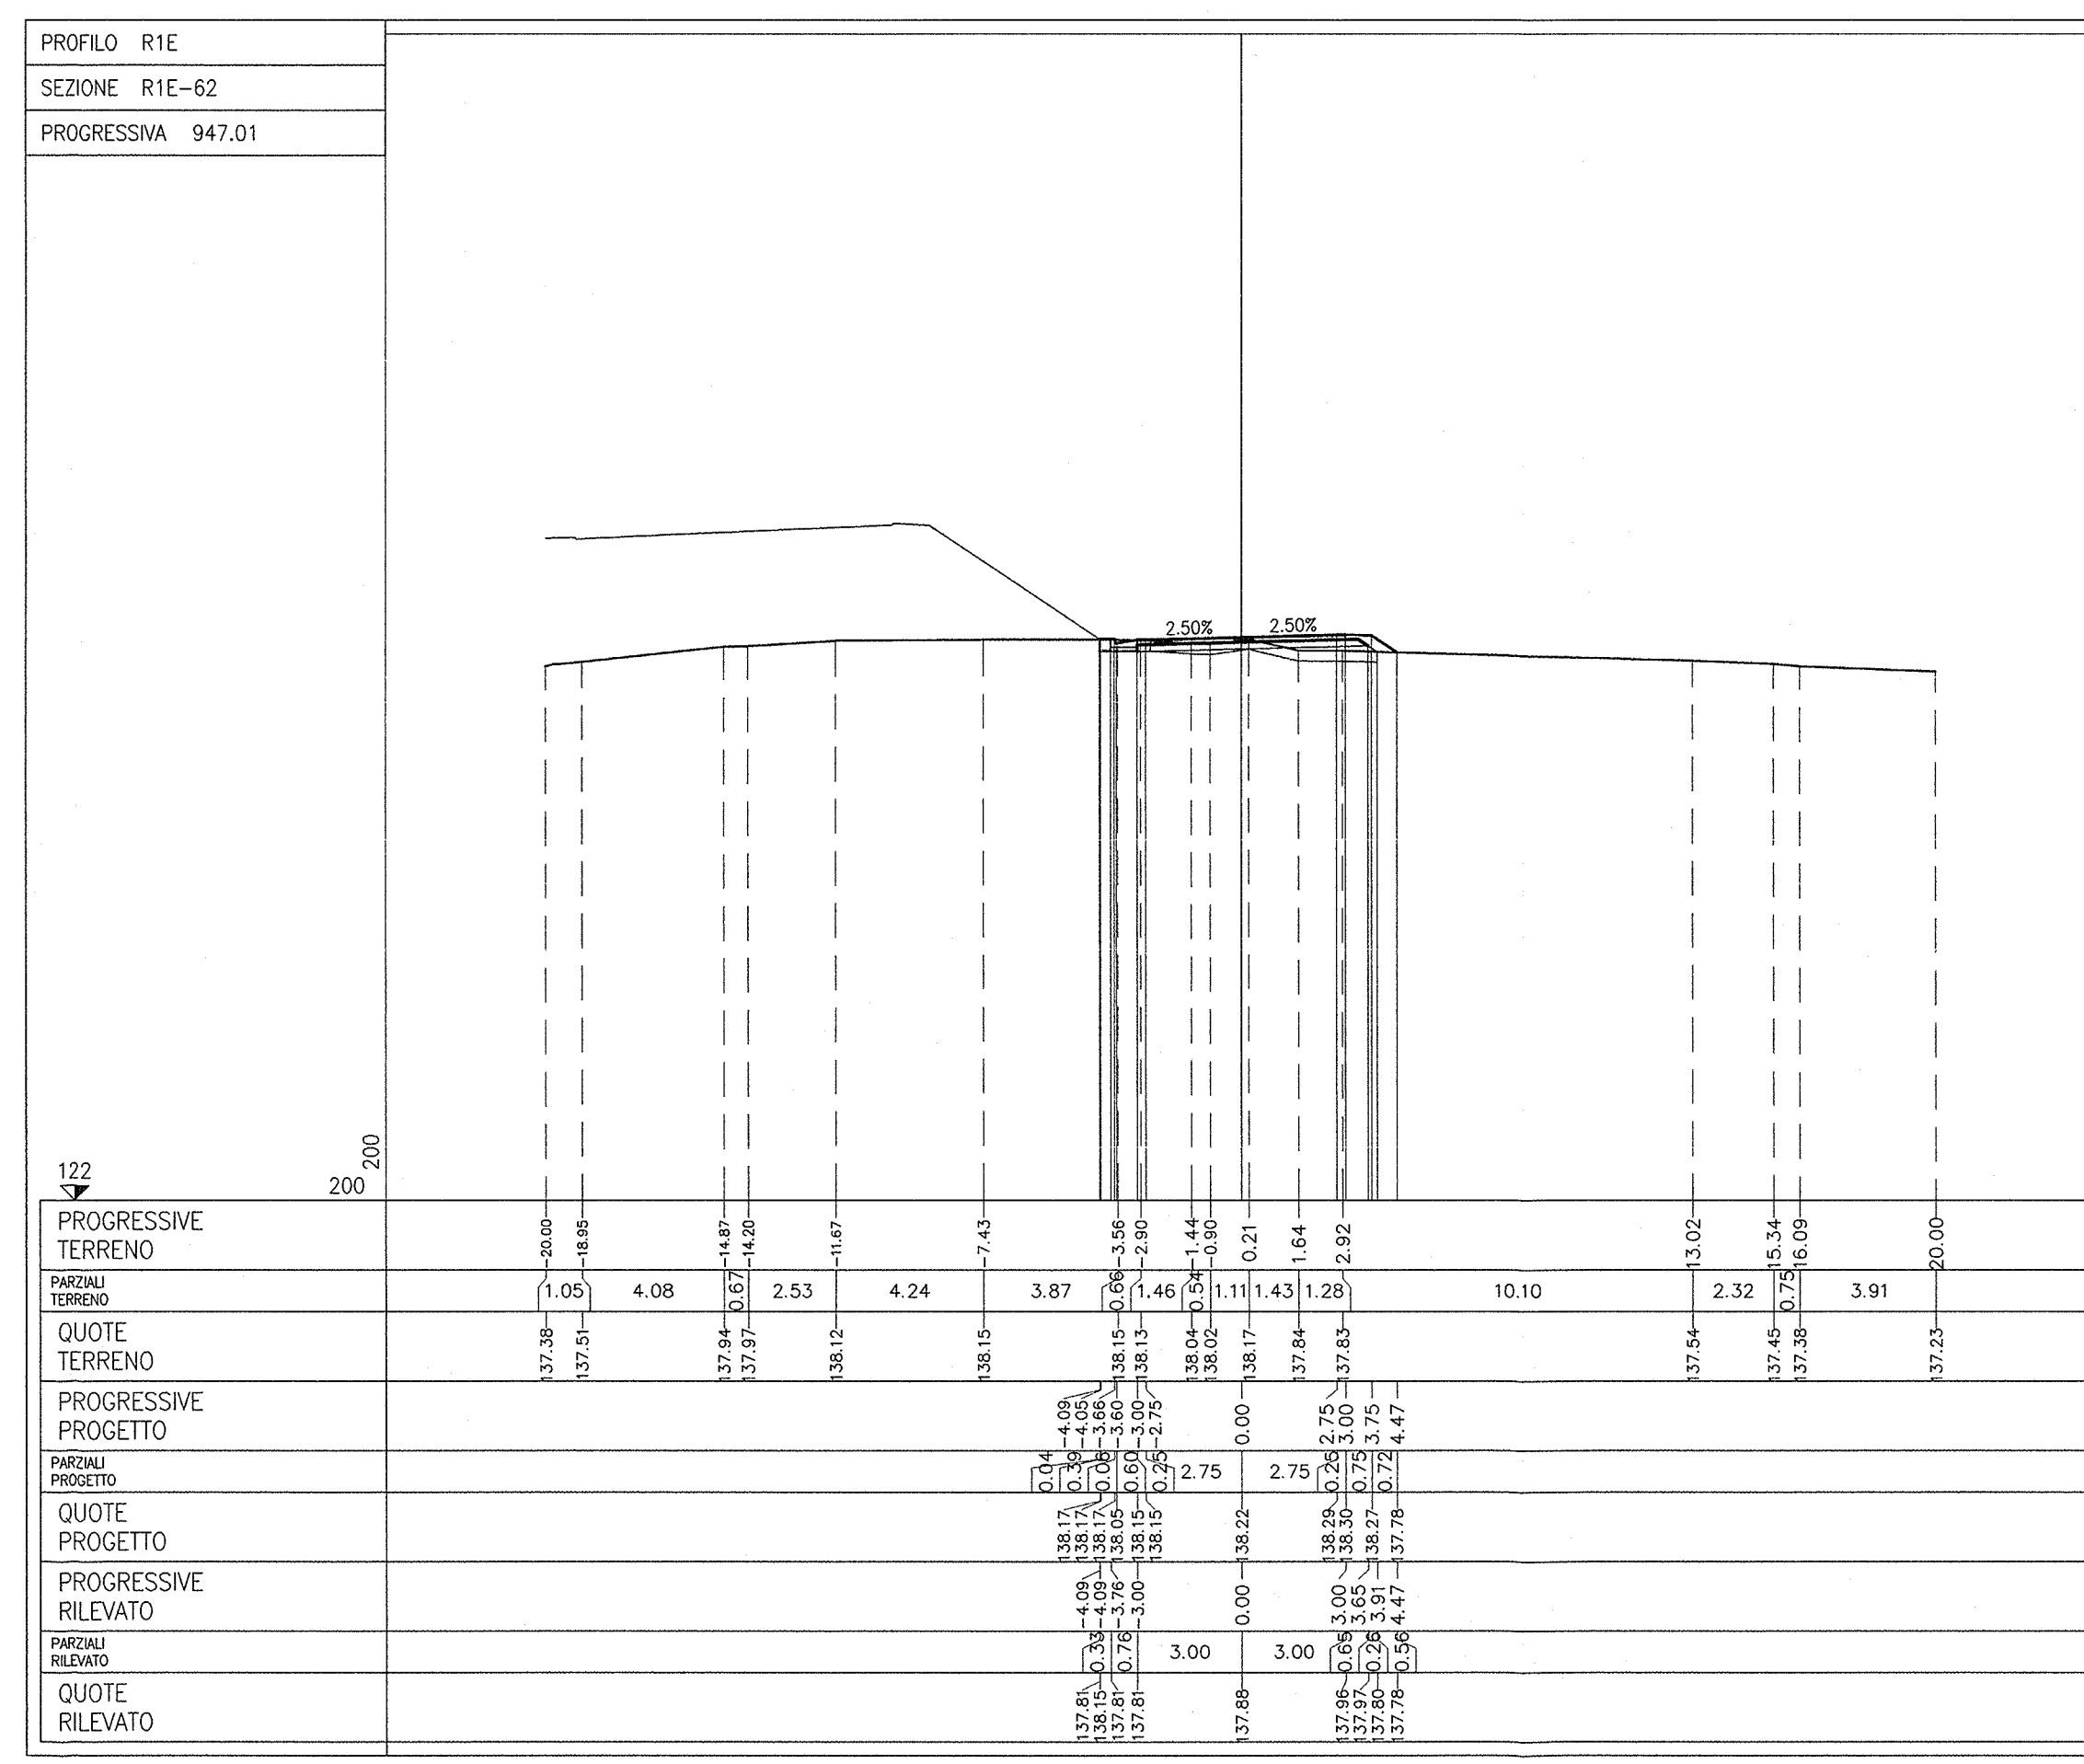
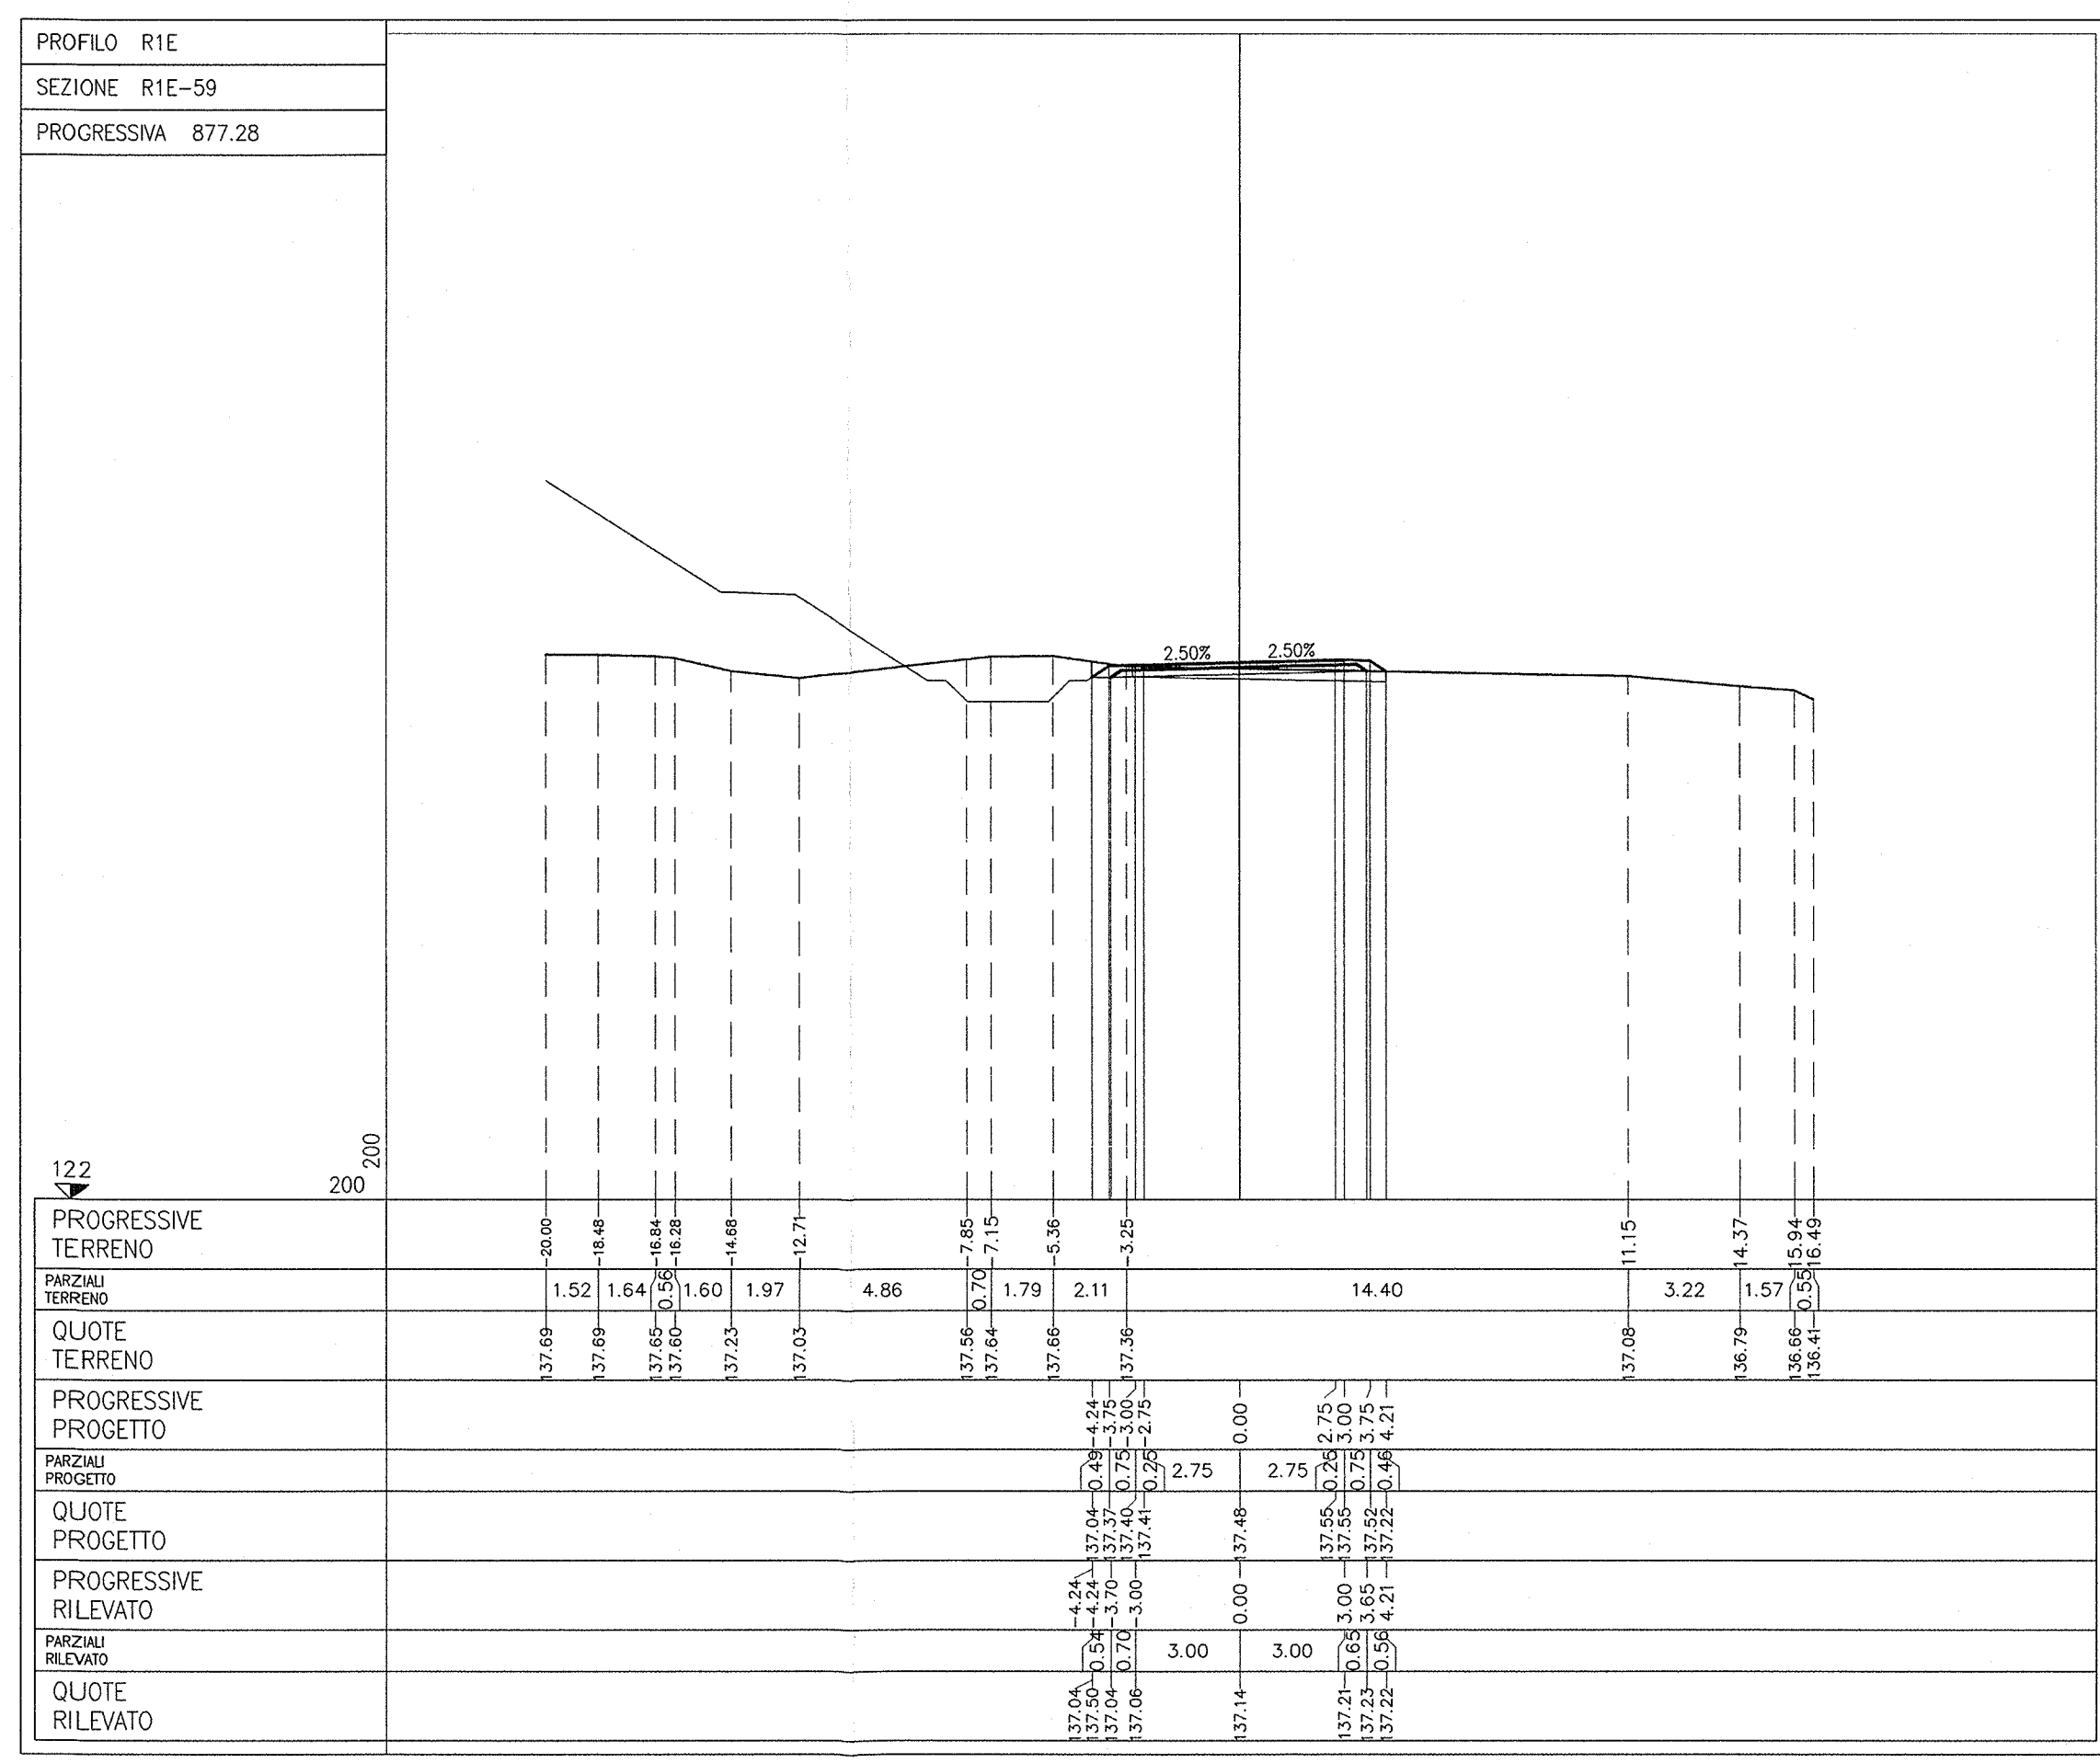
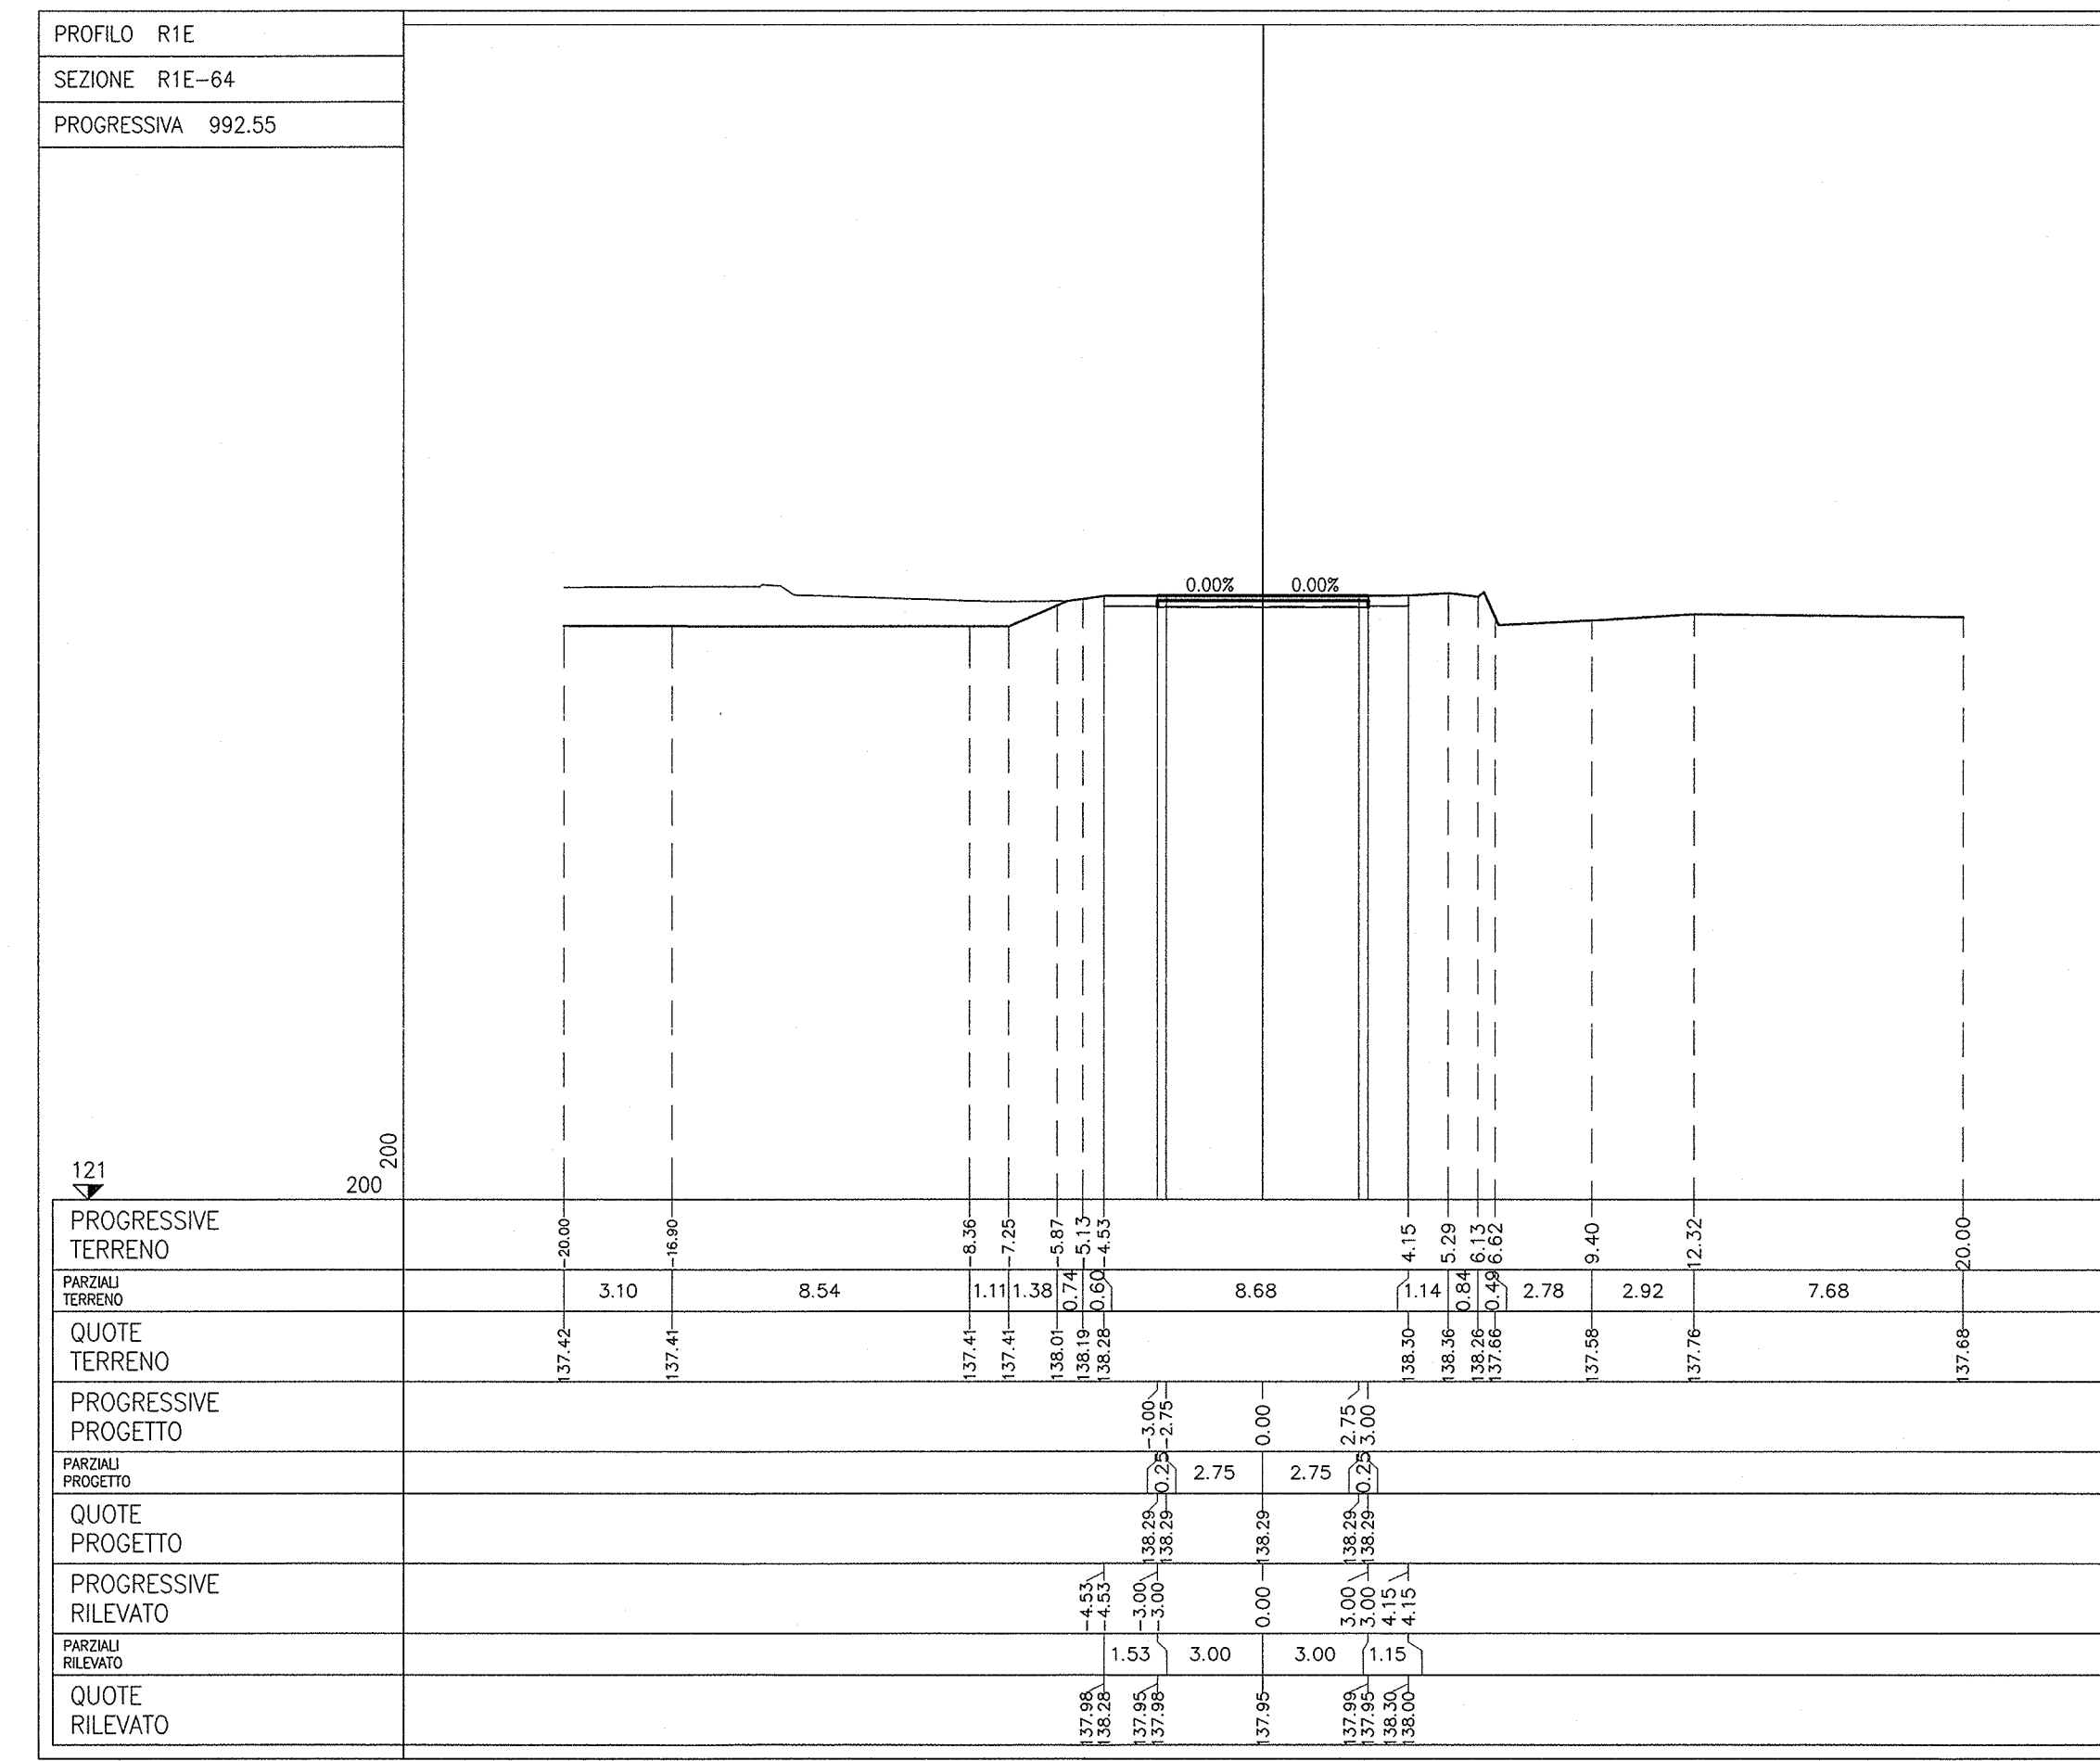
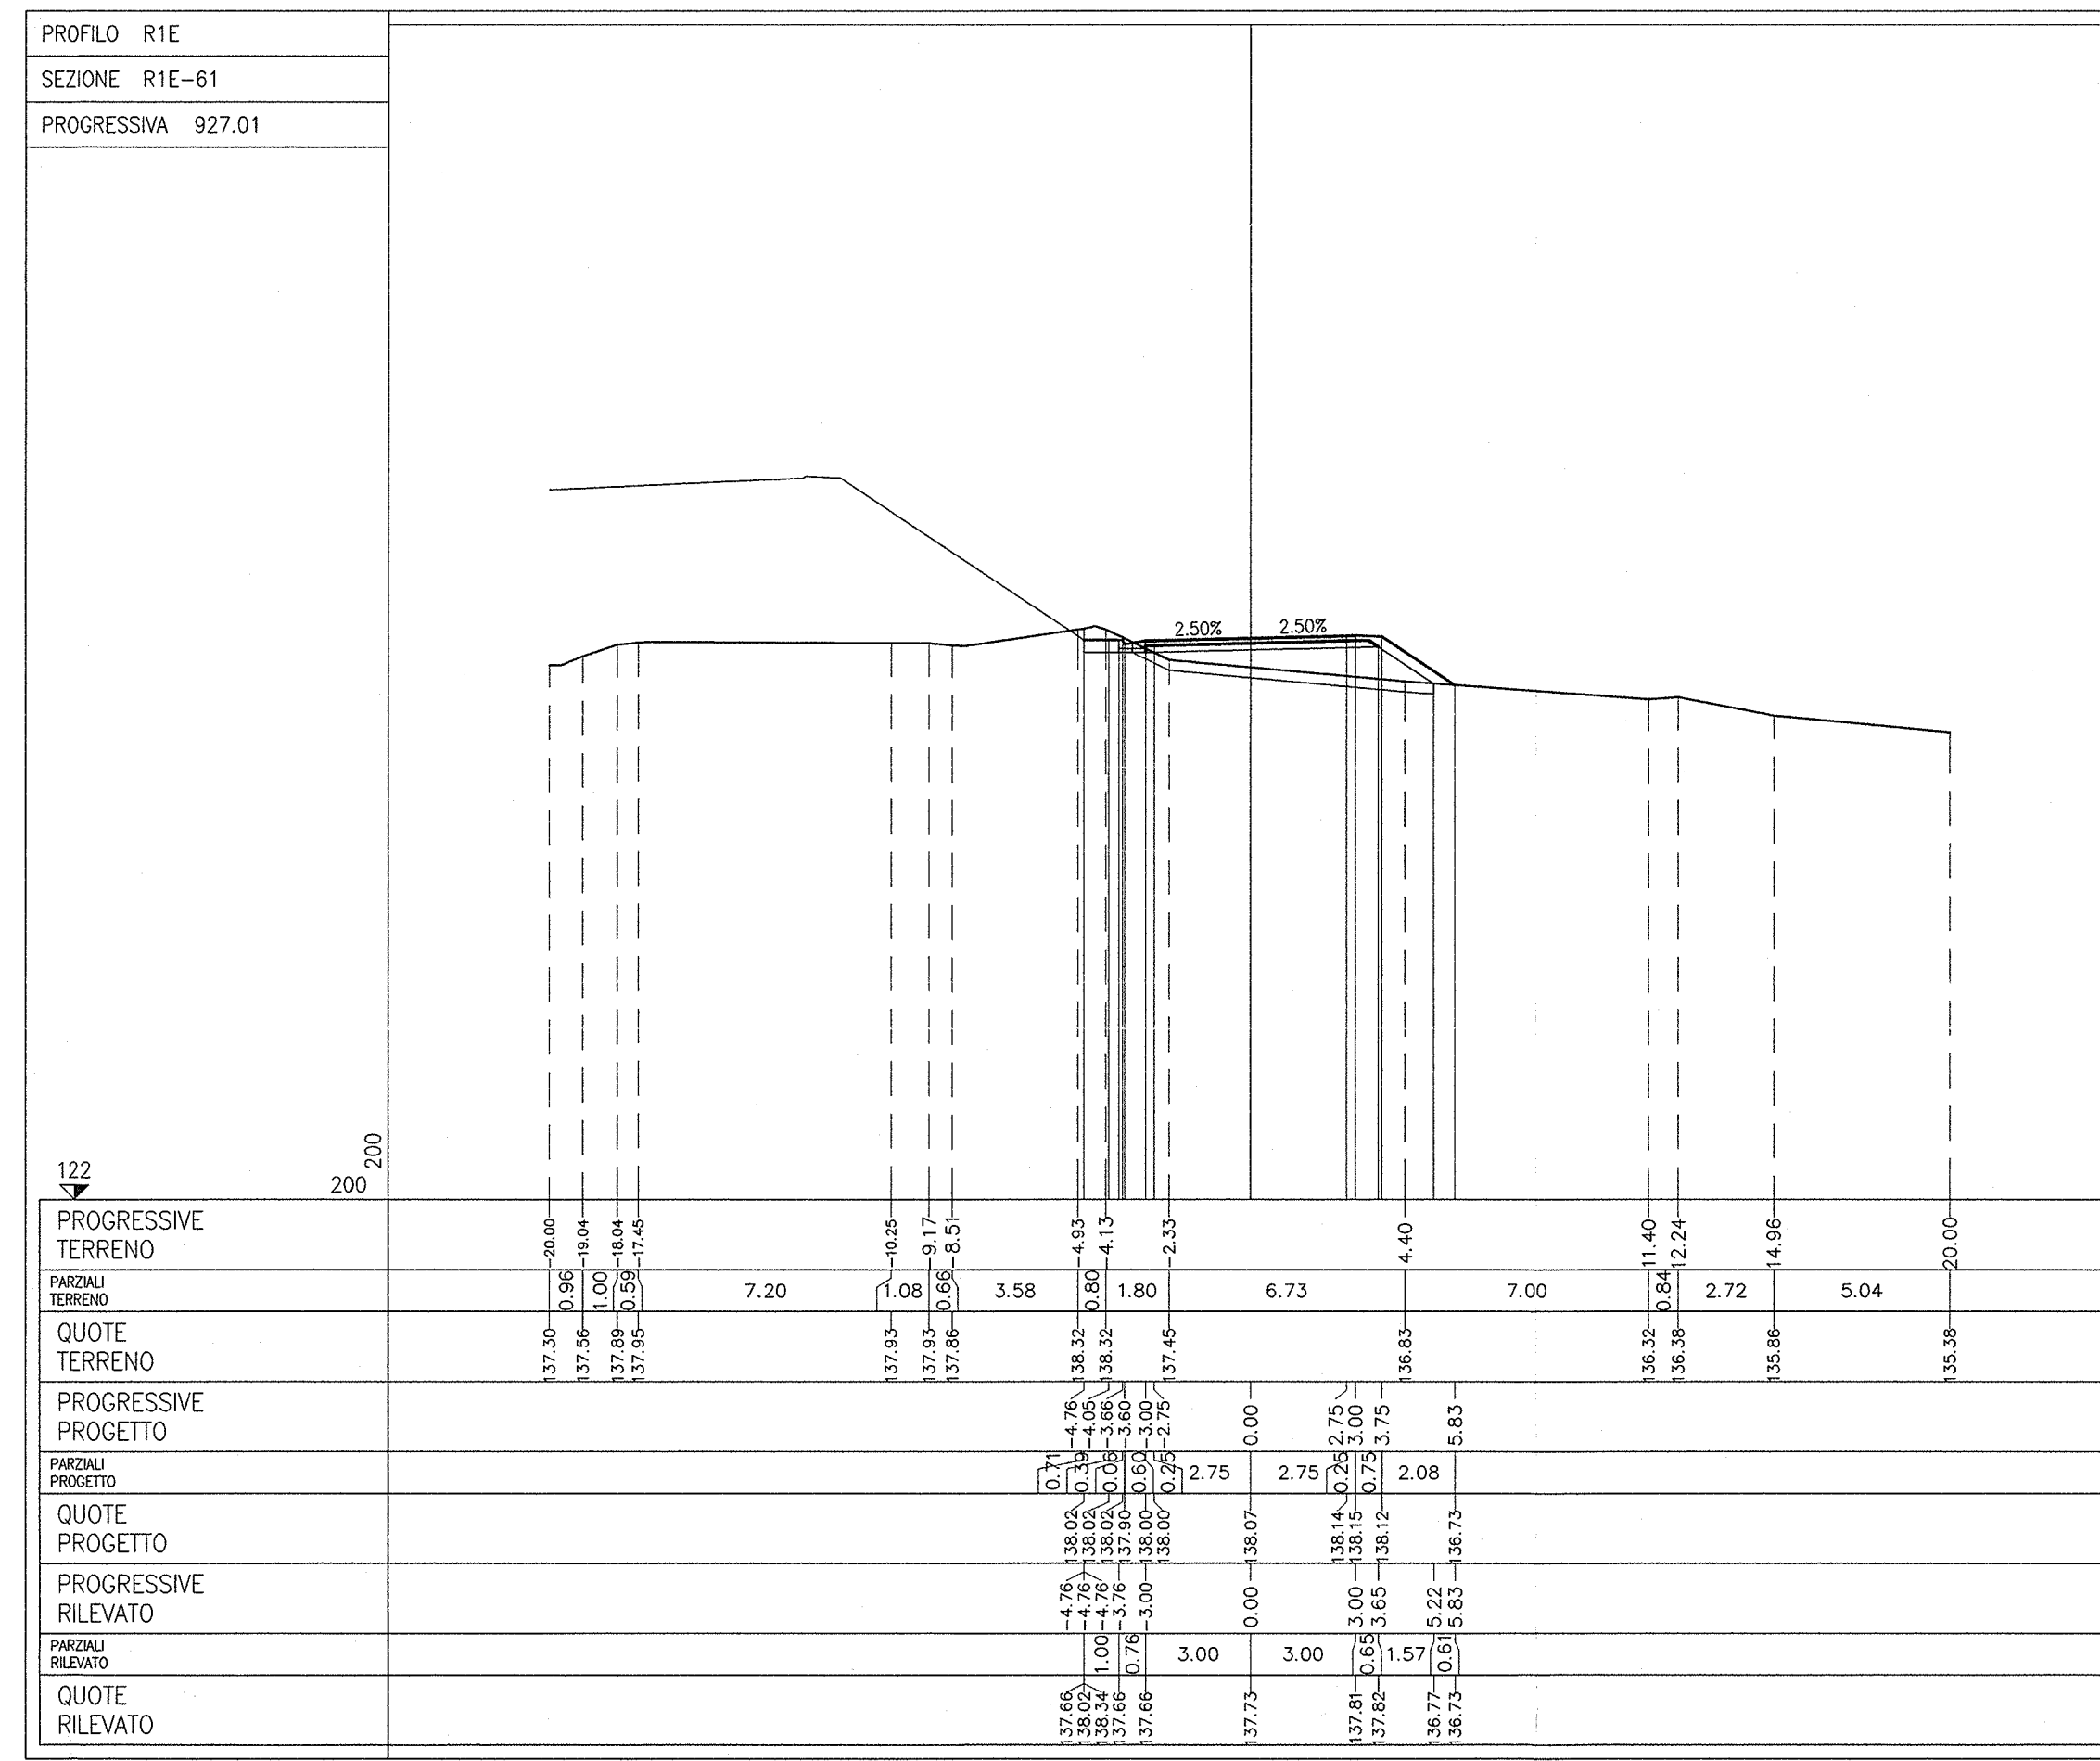
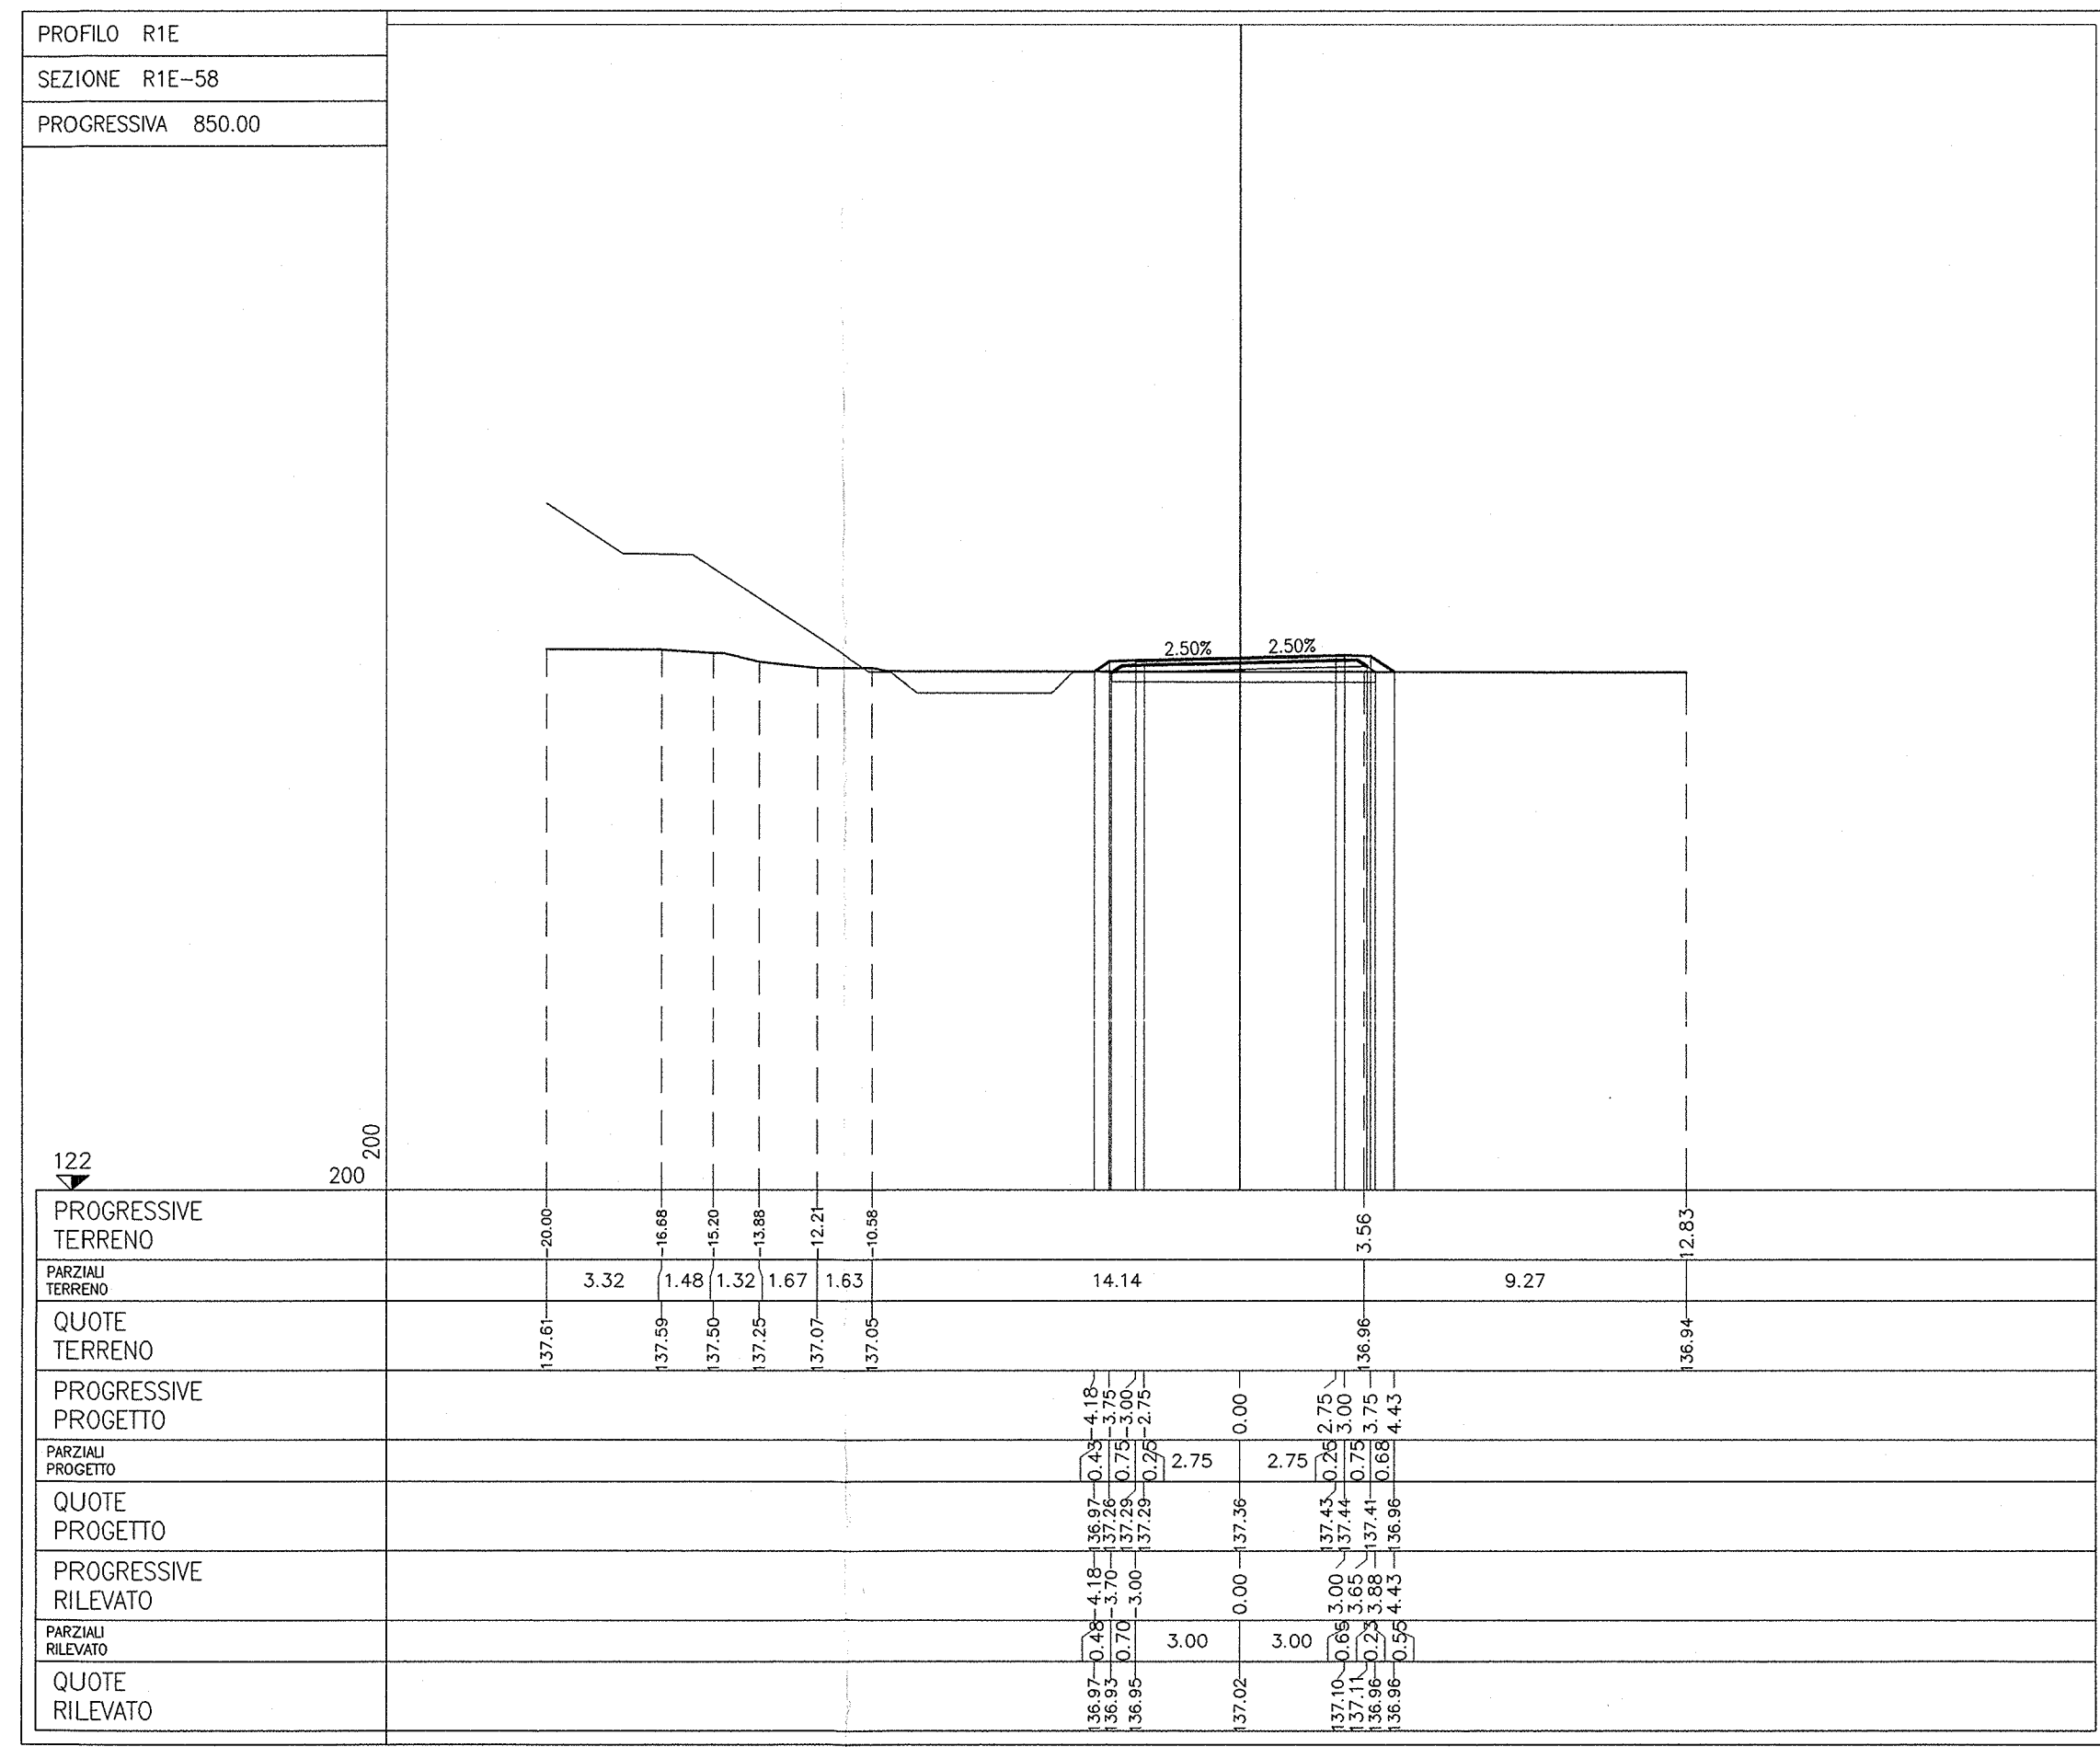
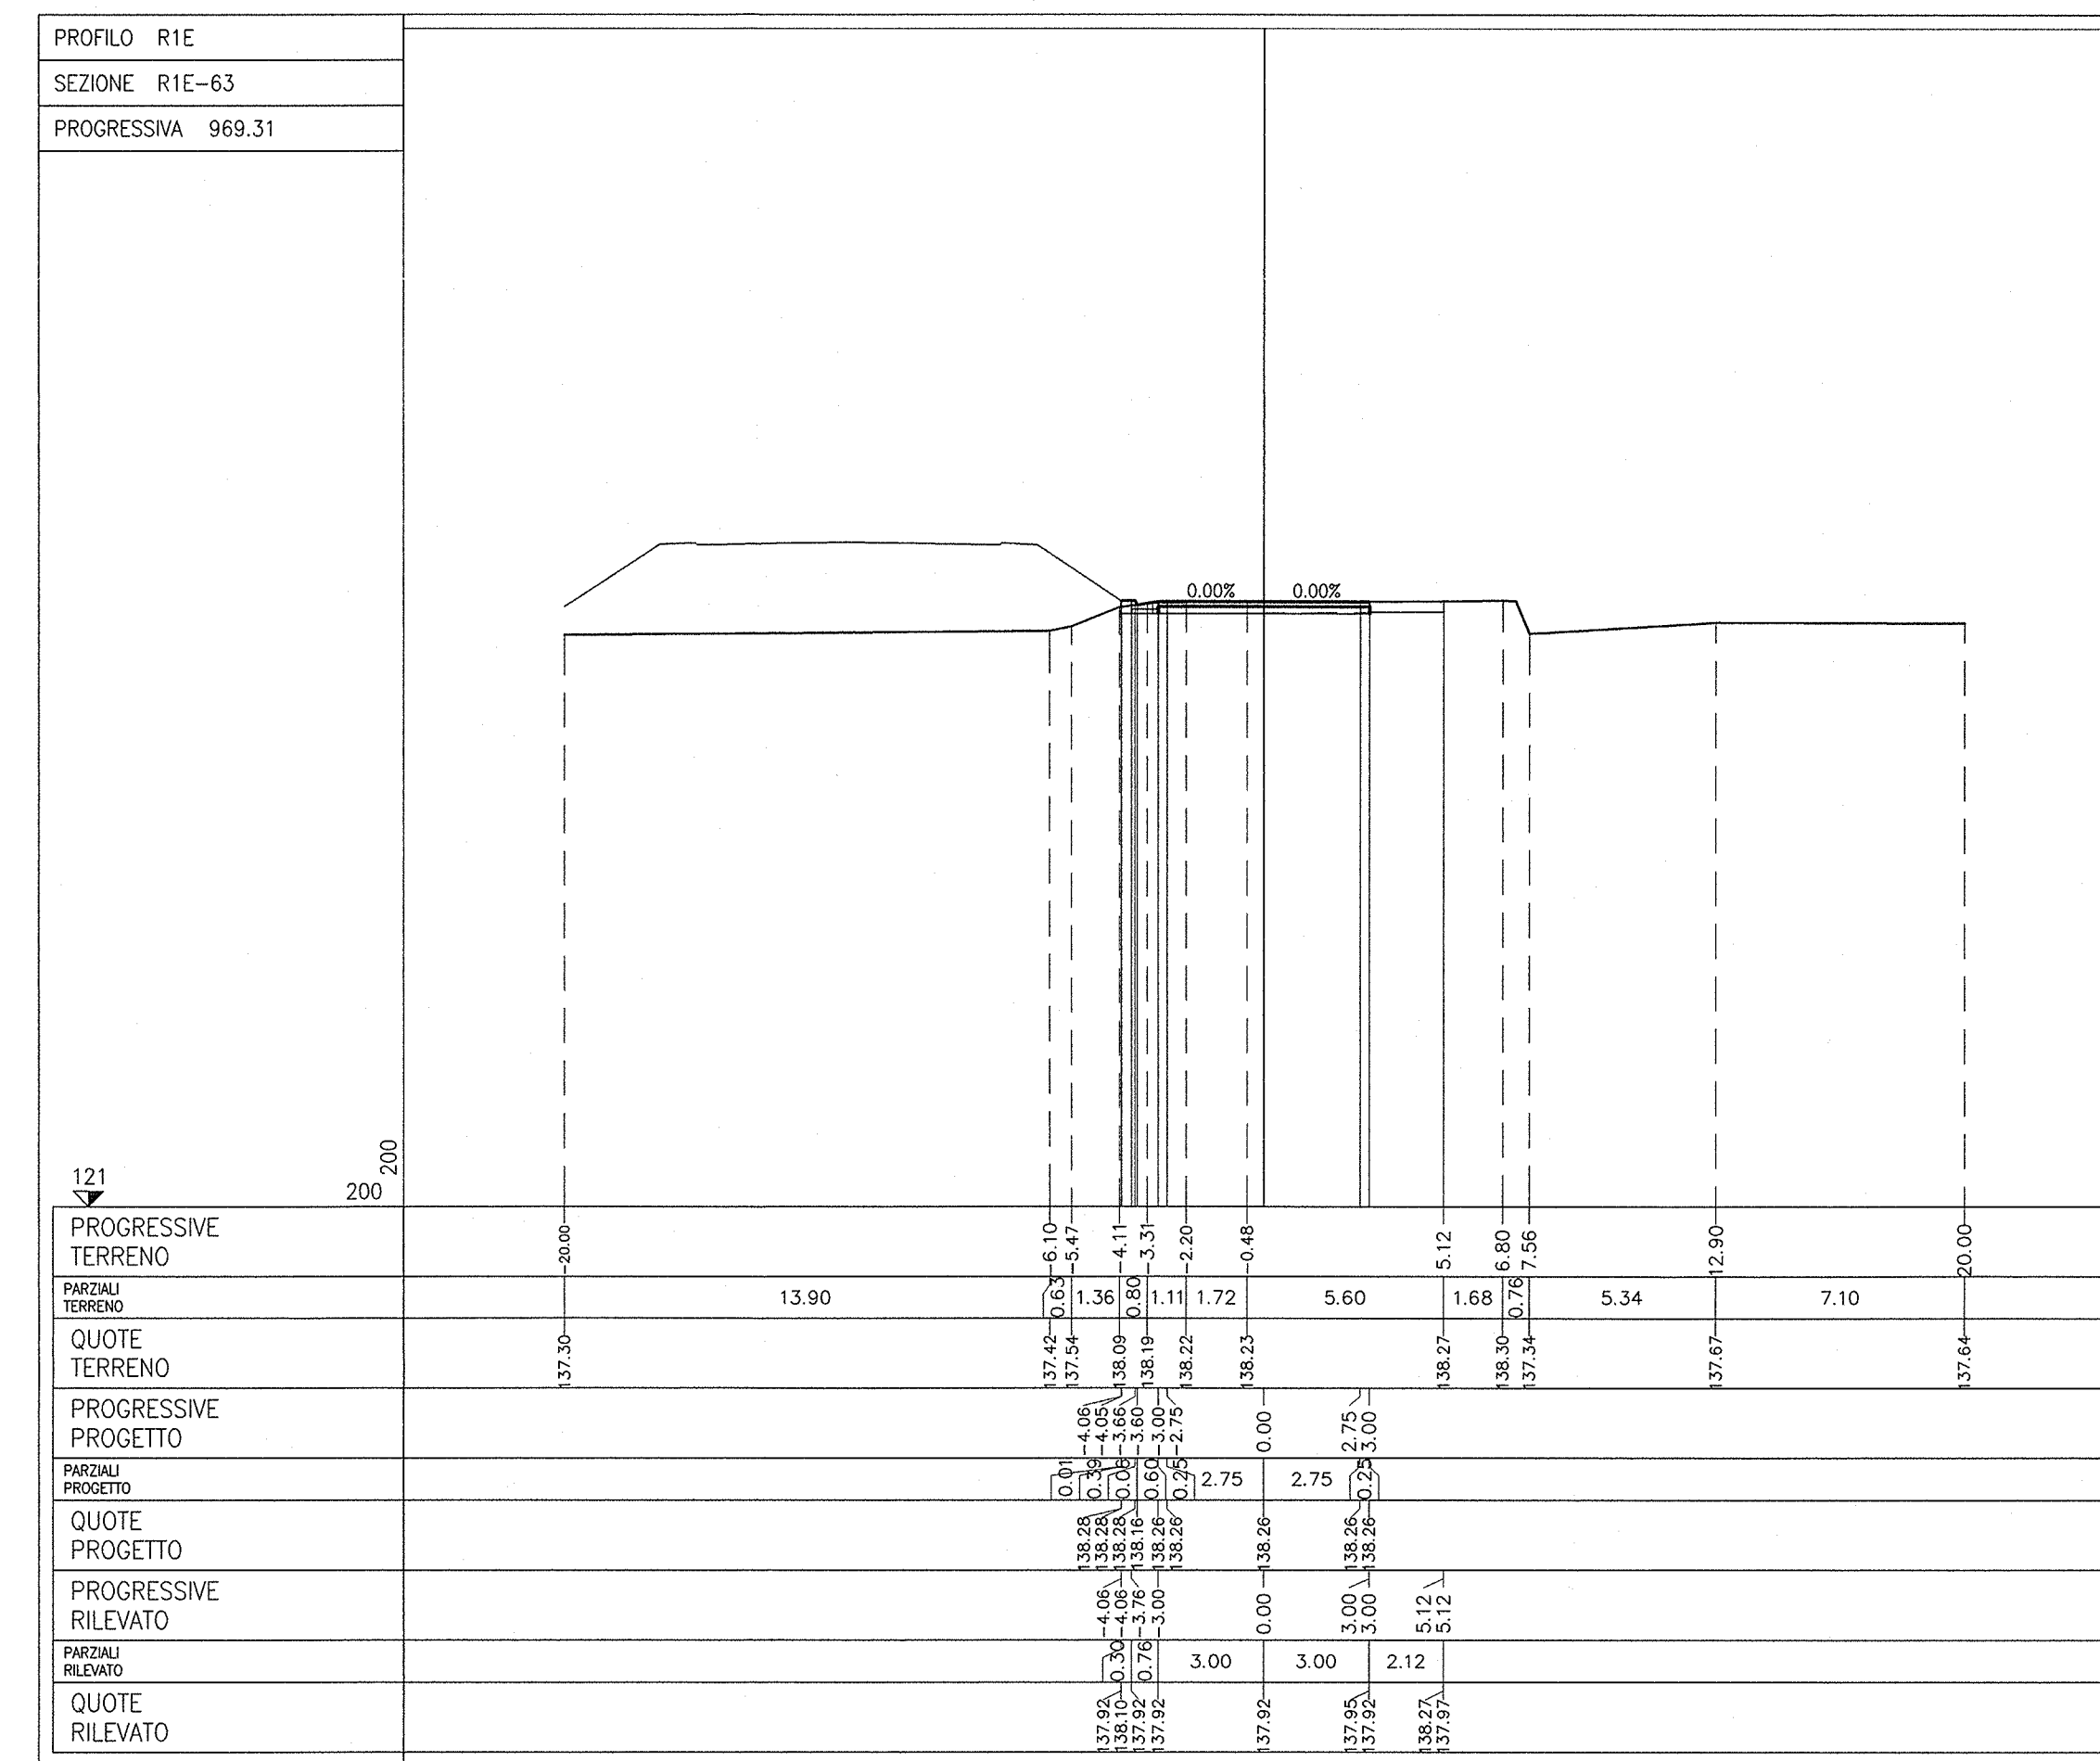


SEZIONI TRASVERSALI VIABILITÀ IN 1:50 L20-R

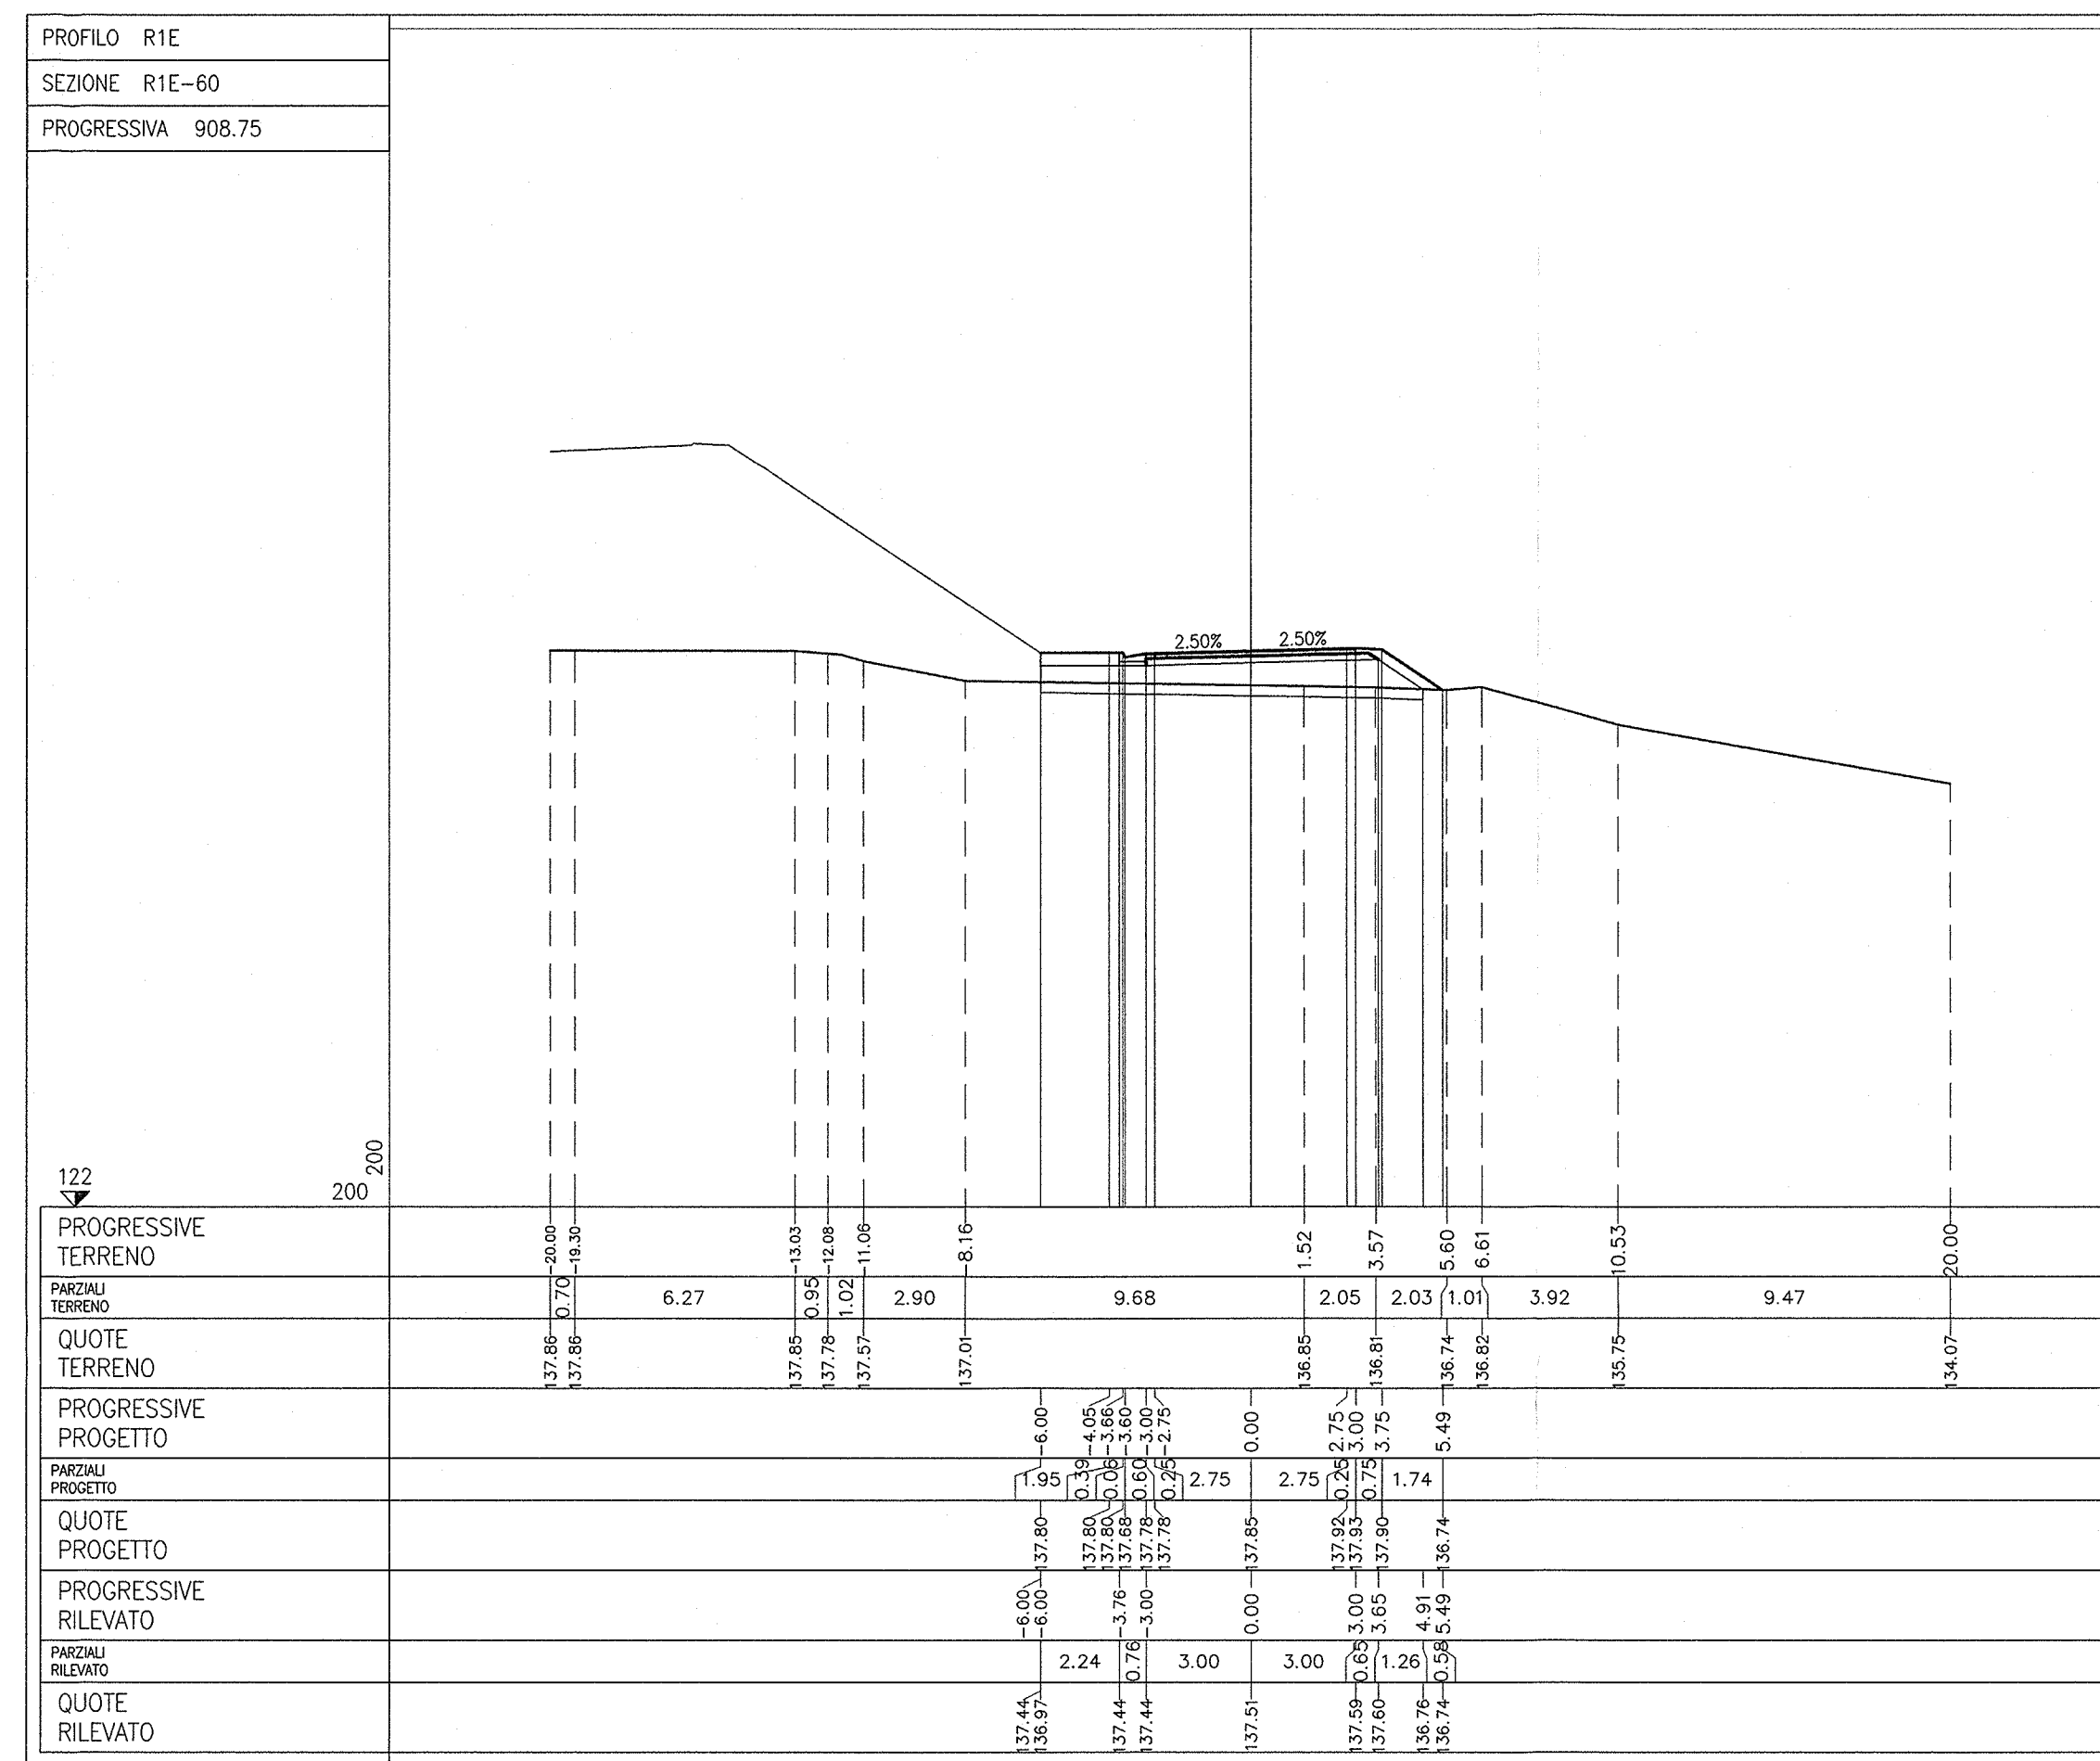

DOCUMENTI DI RIFERIMENTO		CODICE
I16 - CAVALCAFERROVIA VIA BRESCIA - PK 108+954,045. PAVIA FONDAZIONE E PAVIA IMPALCATO - DAI 1/2. PAVIA FONDAZIONE E PAVIA IMPALCATO - DAI 1/2. SEZIONE LONGITUDINALE, PROGETTO LONGITUDINALE E SEZIONI TRASVERSALI - DAI 1/2. 

NOTE GENERALI

- TUTTE LE MISURE SONO ESPRESSE IN METRI

COMMITTENTE:

ALTA SORVEGLIANZA:

GENERAL CONTRACTOR:

INFRASTRUTTURE FERROVIARIE STRATEGICHE DEFINITE DALLA LEGGE OBIETTIVO N. 443/01

LINEA A.V. /A.C. TORINO - VENEZIA Tratta MILANO - VERONA
Lotto funzionale Brescia-Verona
PROGETTO ESECUTIVO

IV16 - CAVALCAFERROVIA VIA BRESCIA - PK 108+954,045
Rami rotatoria R1. Sezioni trasversali

GENERAL CONTRACTOR: **Cepav due** Consorzio ENI per l'Alta Velocità

DIRETTORE LAVORI:

SCALA: **1:200**

Data: **29 MAR 2020**

COMMESSA LOTTO FASE ENTE TIPO DOC. OPERA/DISCIPLINA PROGR. REV.

INOR 12 E E2 W9 IV16C0 005 A

PROGETTAZIONE:

Rev. Descrizione Anz. Data Verific. D. Data

A EMISSIONE

B

C

Stampato dal Servizio di piallaggio ITALFER S.p.A. ALBA S.r.l.

File: INR12EEZWVIV16C0005A_10.dwg

Stampato il 29/03/2020

Scale of plot: 1:1