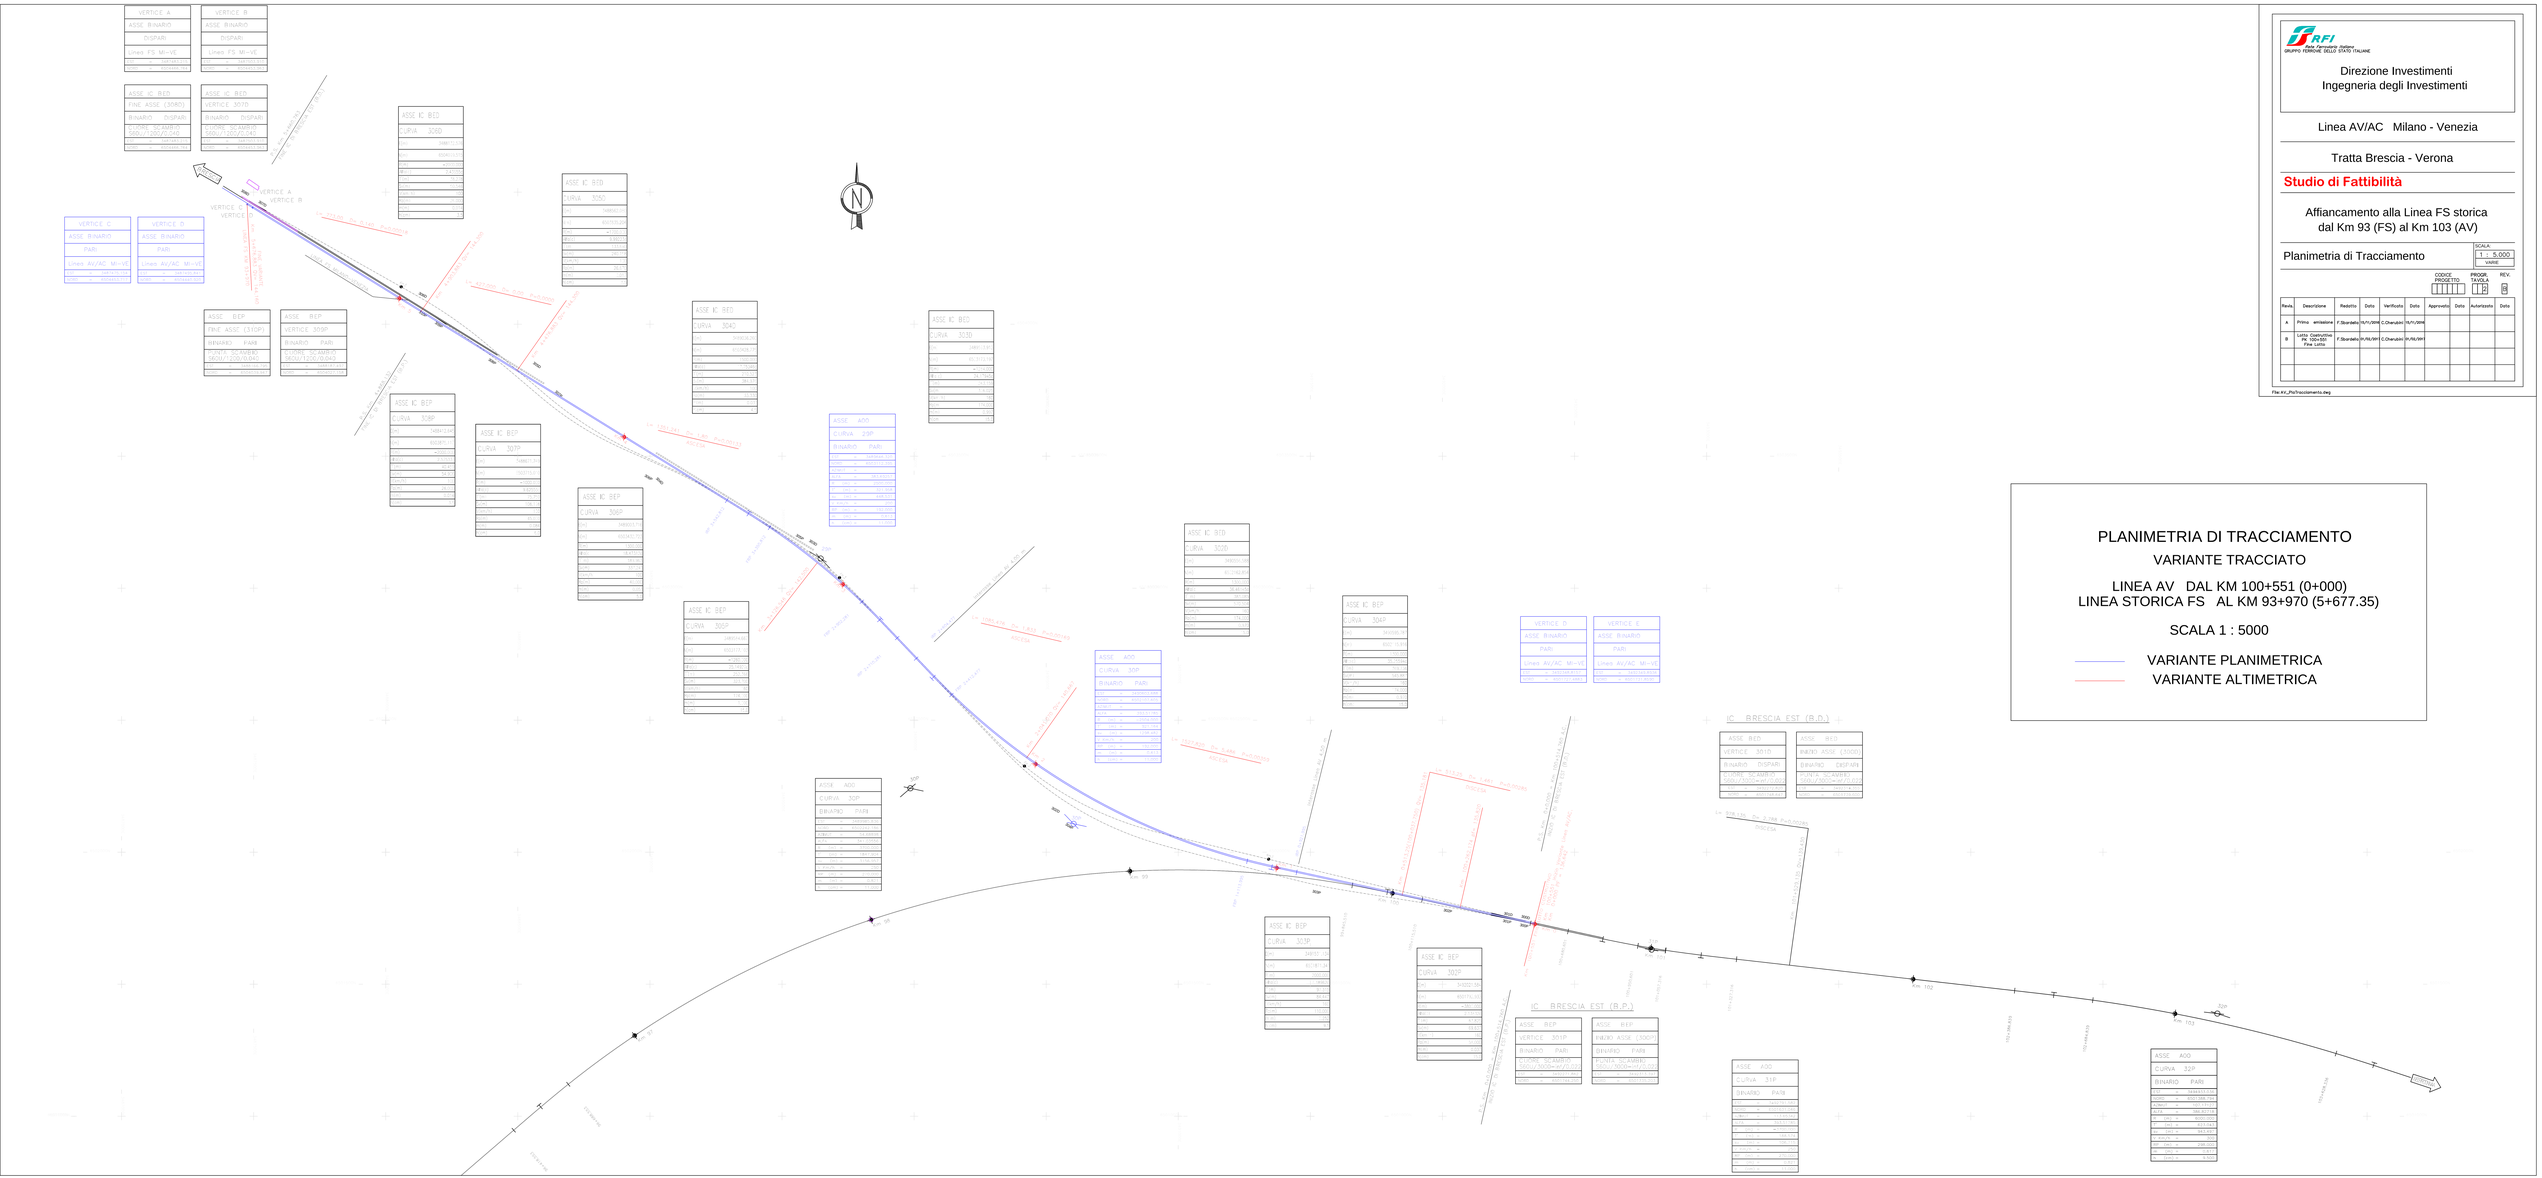

Rete Ferroviaria Italiana
GRUPPO FERROVIE DELLO STATO ITALIANE

Direzione Investimenti
Ingegneria degli Investimenti

Linea AV/AC Milano - Venezia

Tratta Brescia - Verona

Studio di Fattibilità

Affiancamento alla Linea FS storica
dal Km 93 (FS) al Km 103 (AV)

Planimetria di Tracciamento

SCALA: 1 : 5.000
VARIE

CODICE PROGETTO | PROGR. TAVOLA | REV.

Revis.	Descrizione	Redatto	Data	Verificato	Data	Approvato	Data	Autorizzato	Data
A	Prima emissione	F.Sburlati	15/11/09	C.Chenalin	15/11/09				

File: AV_PlaTracciamento.dwg

PLANIMETRIA DI TRACCIAMENTO

VARIANTE TRACCIATO

LINEA AV DAL KM 100+551 (0+000)
LINEA STORICA FS AL KM 93+970 (5+677.35)

SCALA 1 : 5000

VARIANTE PLANIMETRICA
VARIANTE ALTIMETRICA