



15	16	17	18
NORMALIZZAZIONE INTERNA STANDARDIZATION	DISEGNI DI RIFERIMENTO / REFERENCE DRAWINGS	NUMERO DISEGNO / DWG. NUMBER	
	PIANO CELLAR DECK - UBICAZIONE INTERVENTI	0435-0000DA41201 Fg.1	
	PIANO MAIN DECK - UBICAZIONE INTERVENTI	0435-0000DA41201 Fg.2	
	MODULO DI COMPRESSIONE PANTA EL.+25000 (T.O.S.) - UBIC. INT.	0435-0000DA41201 Fg.3	
	VISTE DA OVEST E DA NORD - UBICAZIONE INTERVENTI	0435-0000DA41201 Fg.5	

ELENCO APPARECCHIATURE		
ITEM	DESCRIZIONE	NOTE
230-FD-01	CANDELA DI SFIATO ALTA PRESSIONE	ESISTENTE
230-FD-02	CANDELA DI SFIATO BASSA PRESSIONE	ESISTENTE
0360-MT-01/02/03	TURBINE A GAS	ESISTENTE
0360-HA-01A/B	REFRIGERANTE GAS INTERSTADIO/FINALE	ESISTENTE
0360-HA-02A/B	REFRIGERANTE GAS INTERSTADIO/FINALE	ESISTENTE
0360-HA-03A/B	REFRIGERANTE GAS INTERSTADIO/FINALE	ESISTENTE
360-HB-101/201/301	LUBE OIL COOLERS	NUOVI SOSTITUISCONO GLI ESISTENTI

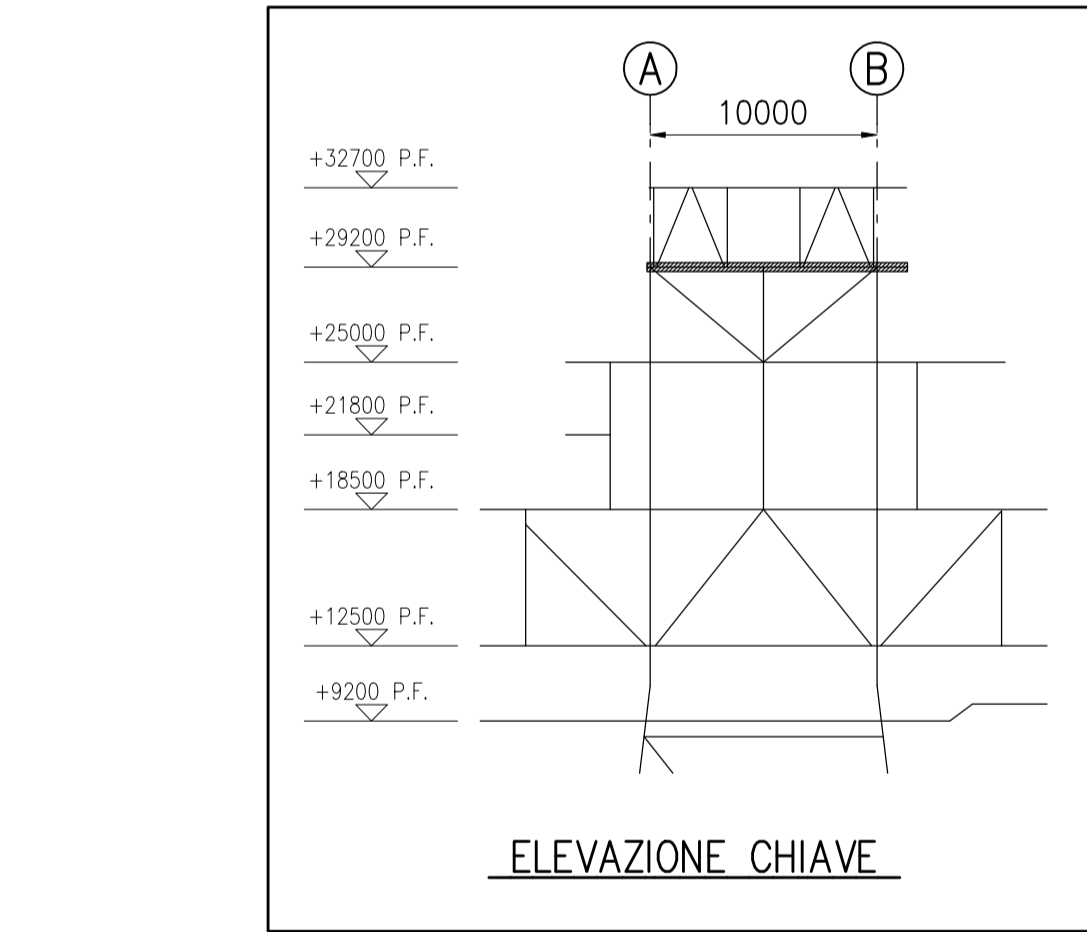

- NUOVA INSTALLAZIONE
- APPARECCHIATURE RILOCATE
- RIMOZIONE

CD-BF	01	30/04/2020	EMISSIONE FINALE	PROGRA	ACR	ACR	Eni	Eni
CD-BF	00	31/03/2020	EMISSIONE PER COMMENTI	PROGRA	ACR	ACR	Eni	Eni
Validity	Revision	Date	Description	Vendor	Contractor	Contractor	Company	Company
Status	Number			Approved	Approved	Approved	Checked	Approved
Index	Revision			Verified	Verified			
Company Logo and Business Name				Project Name		Company Document ID:		
eni				INSTALLAZIONE NUOVA GRU MEP CHCD 7-19 DH		0435-0000DA41201		
Contractor Logo and Business Name				Contractor Document ID:		Job N.		
di REGGIANI ALBERTINO s.p.a.				0435-0000DA41201				
Vendor Logo and Business Name				Vendor Document ID:		Job N.		
PROGRA				0435-0000DA41201				
Facility and Sub Facility Name				Scale		Sheet of Sheets		
PIATTAFORMA BARBARA T - 0435				1:50		4/5		
Document Title				Superseded by N.		Unit		
MODULO DI COMPRESSIONE PIANTA A EL. 28630 / 29200 P.F. UBICAZIONE INTERVENTI				Plant Area		n.a.		
				n.a.		n.a.		

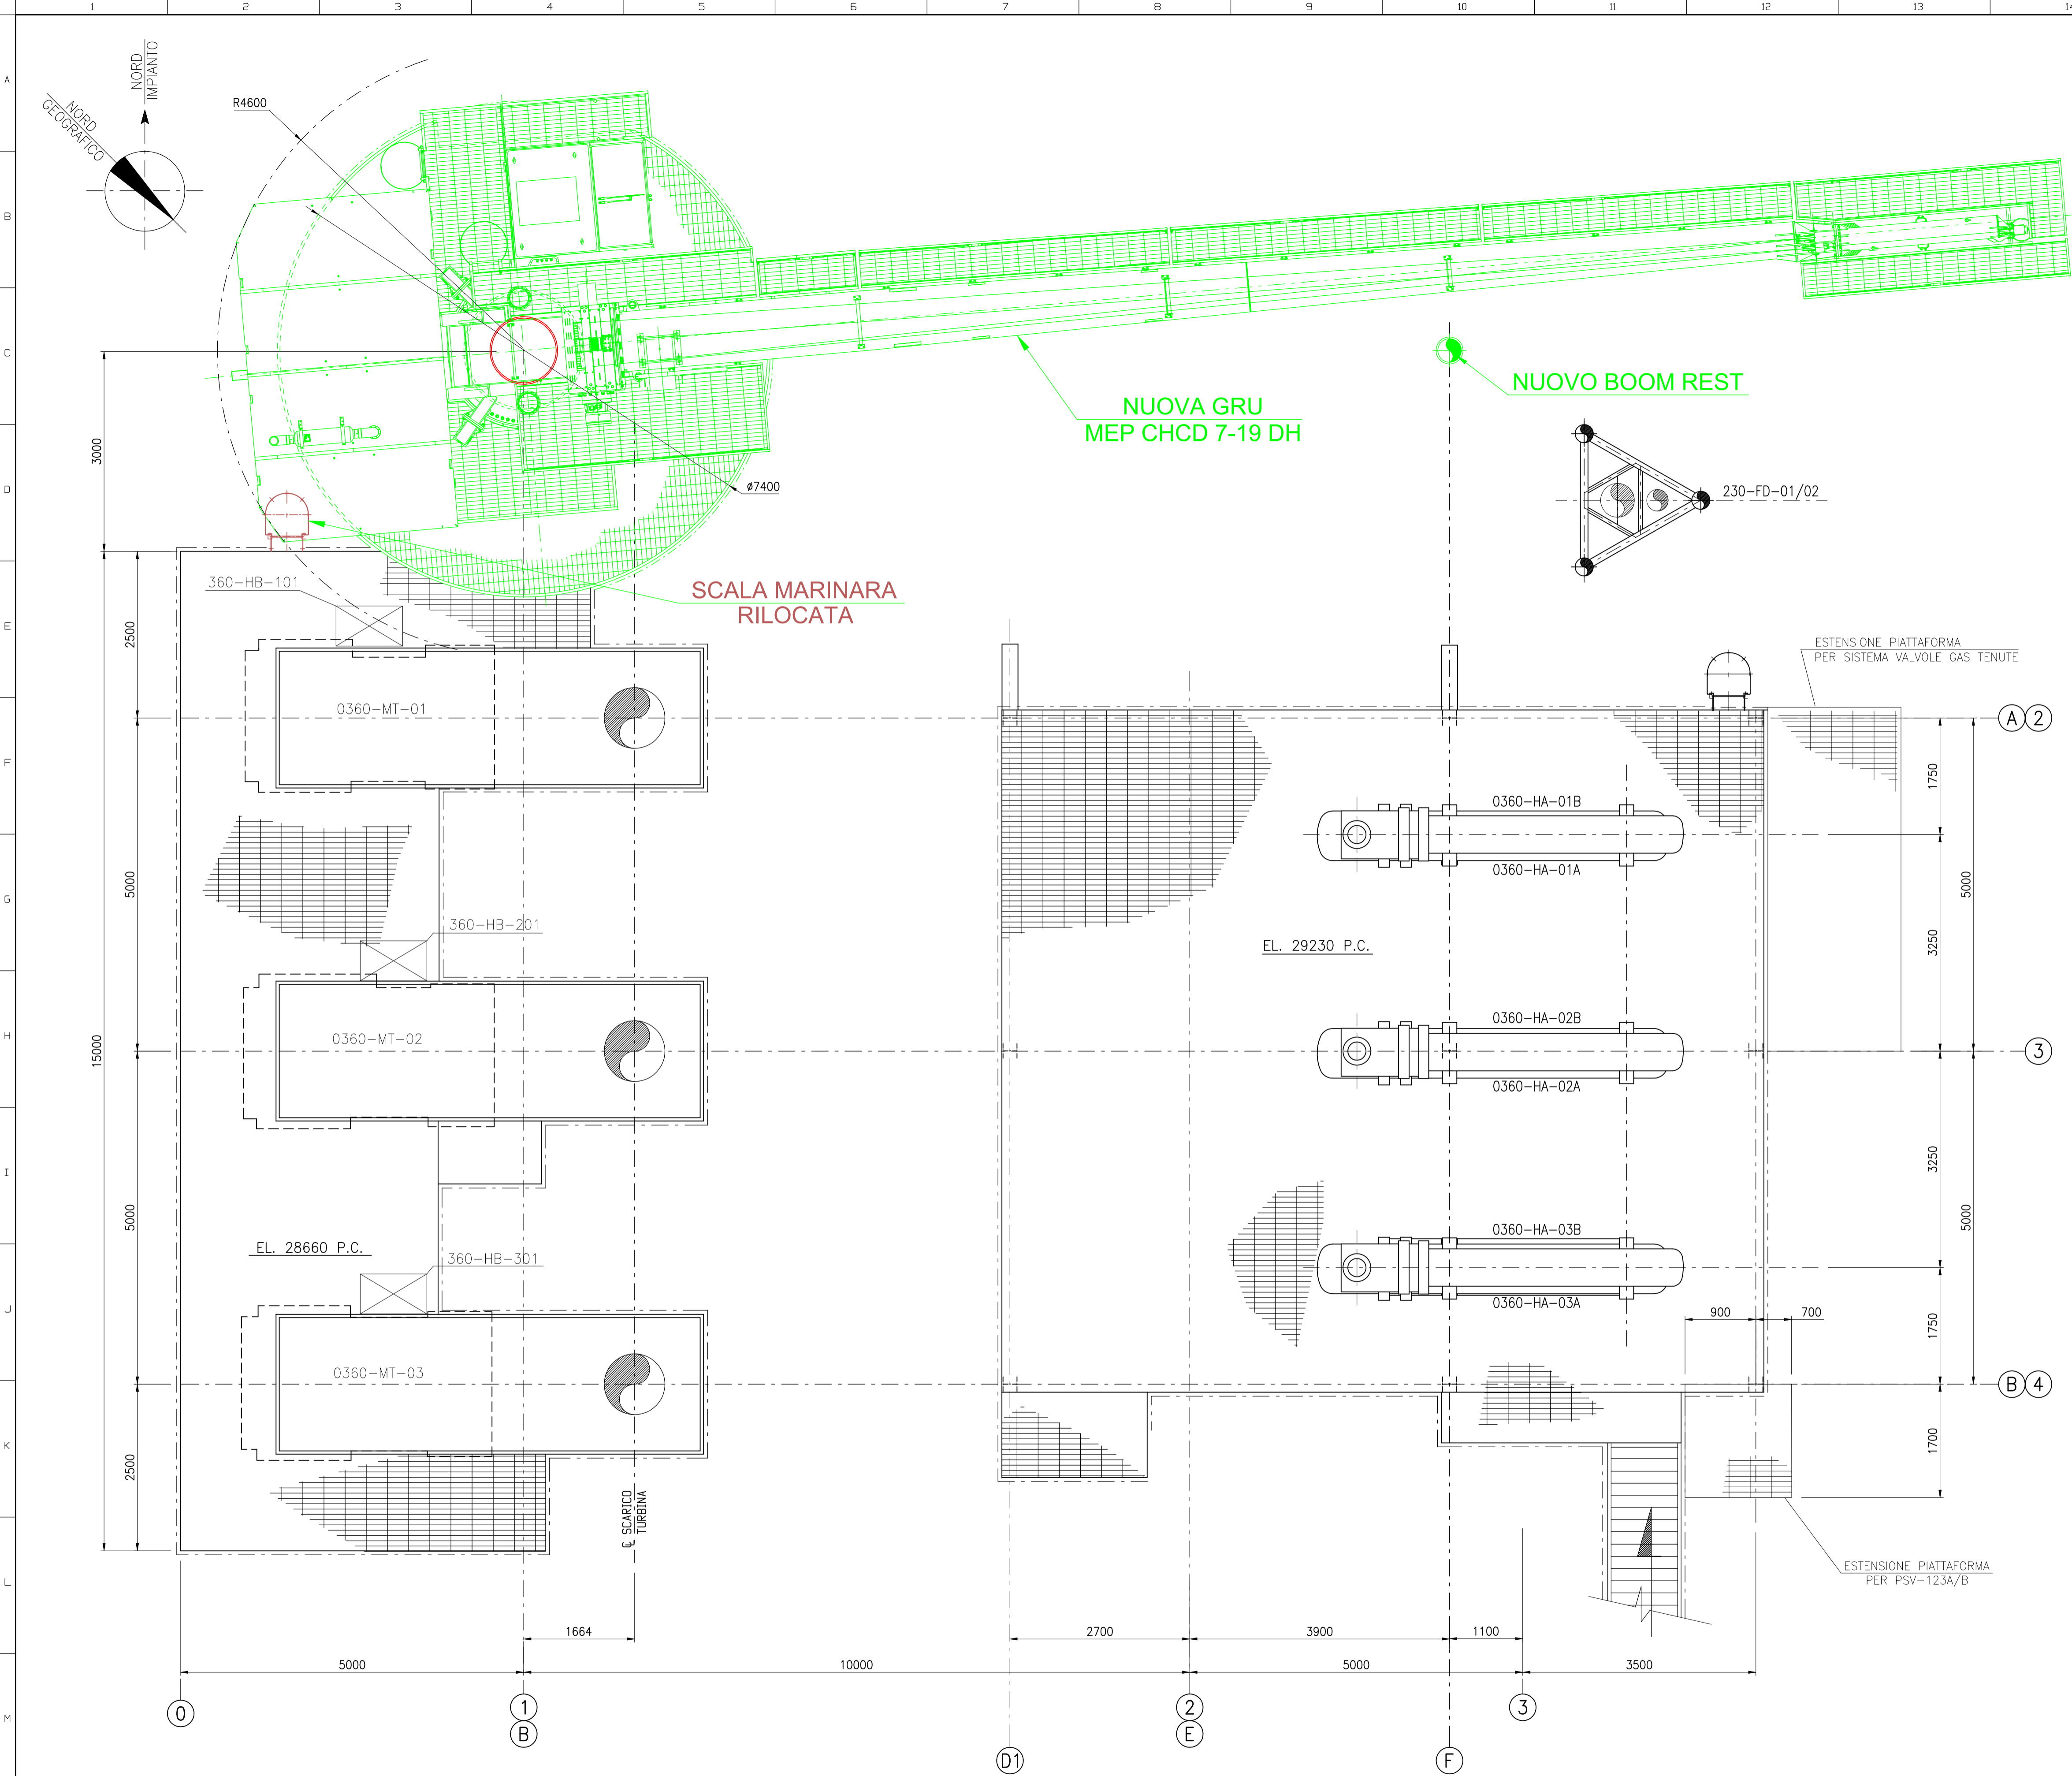

PIANTA A EL. 28630/29200 P.F.