



Stato di fatto




Progetto



Progetto senza R-PC02 e R-PC04



Progetto altezza 150 m

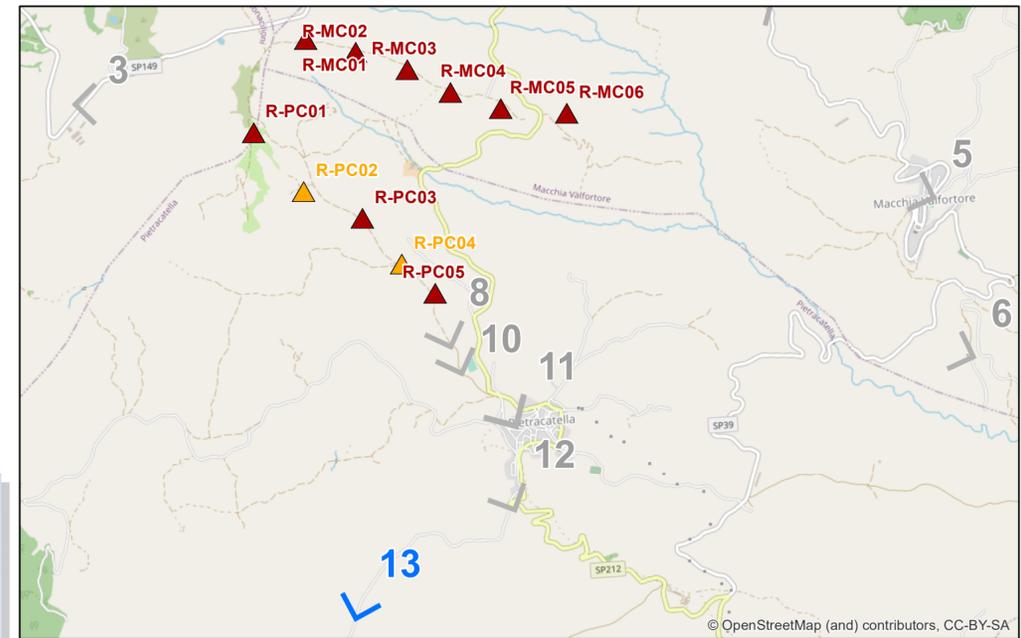

REGIONE MOLISE
 Provincia di Campobasso
 COMUNI DI MACCHIA VALFORTORE - MONACILIONI - PIETRACATELLA

**POTENZIAMENTO DELL'IMPIANTO EOLICO MACCHIA VALFORTORE -
 MONACILIONI - PIETRACATELLA - S. ELIA A PIANISI**




INTEGRAZIONI

ERG Wind 4



23/03/2020	Prima emissione			
DATA	DESCRIZIONE REVISIONI	ELABORATO	VERIFICATO	APPROVATO




KEMA Ltd
BSC
ESP
ALMAS
STANDA
EVIDIX

CESI S.p.A.
 Via Rubattino, 54
 I-20134 Milano - Italy
 Tel: +39 02 21251 - Fax: +39 02 21255440
 e-mail: info@cesi.it - www.cesi.it

Engineering & Environment - ISMES Division
 Environmental & Sustainability Consulting

Tavola D
Fotoinserimento PDV 13
Lungo la strada di connessione tra la SP 212 e la SS645

C0004897	NOME FILE: C0004897_TavD_Fotoinserimenti_PDV-13_A2.pdf	SCALA	FOGLIO 1/1
----------	---	-------	---------------

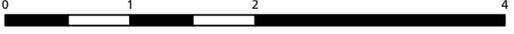

Sistema di riferimento: WGS84 - UTM fuso 33 nord



SOSTITUISCE IL:	SOSTITUITO DAL:
-----------------	-----------------