



Demolizioni

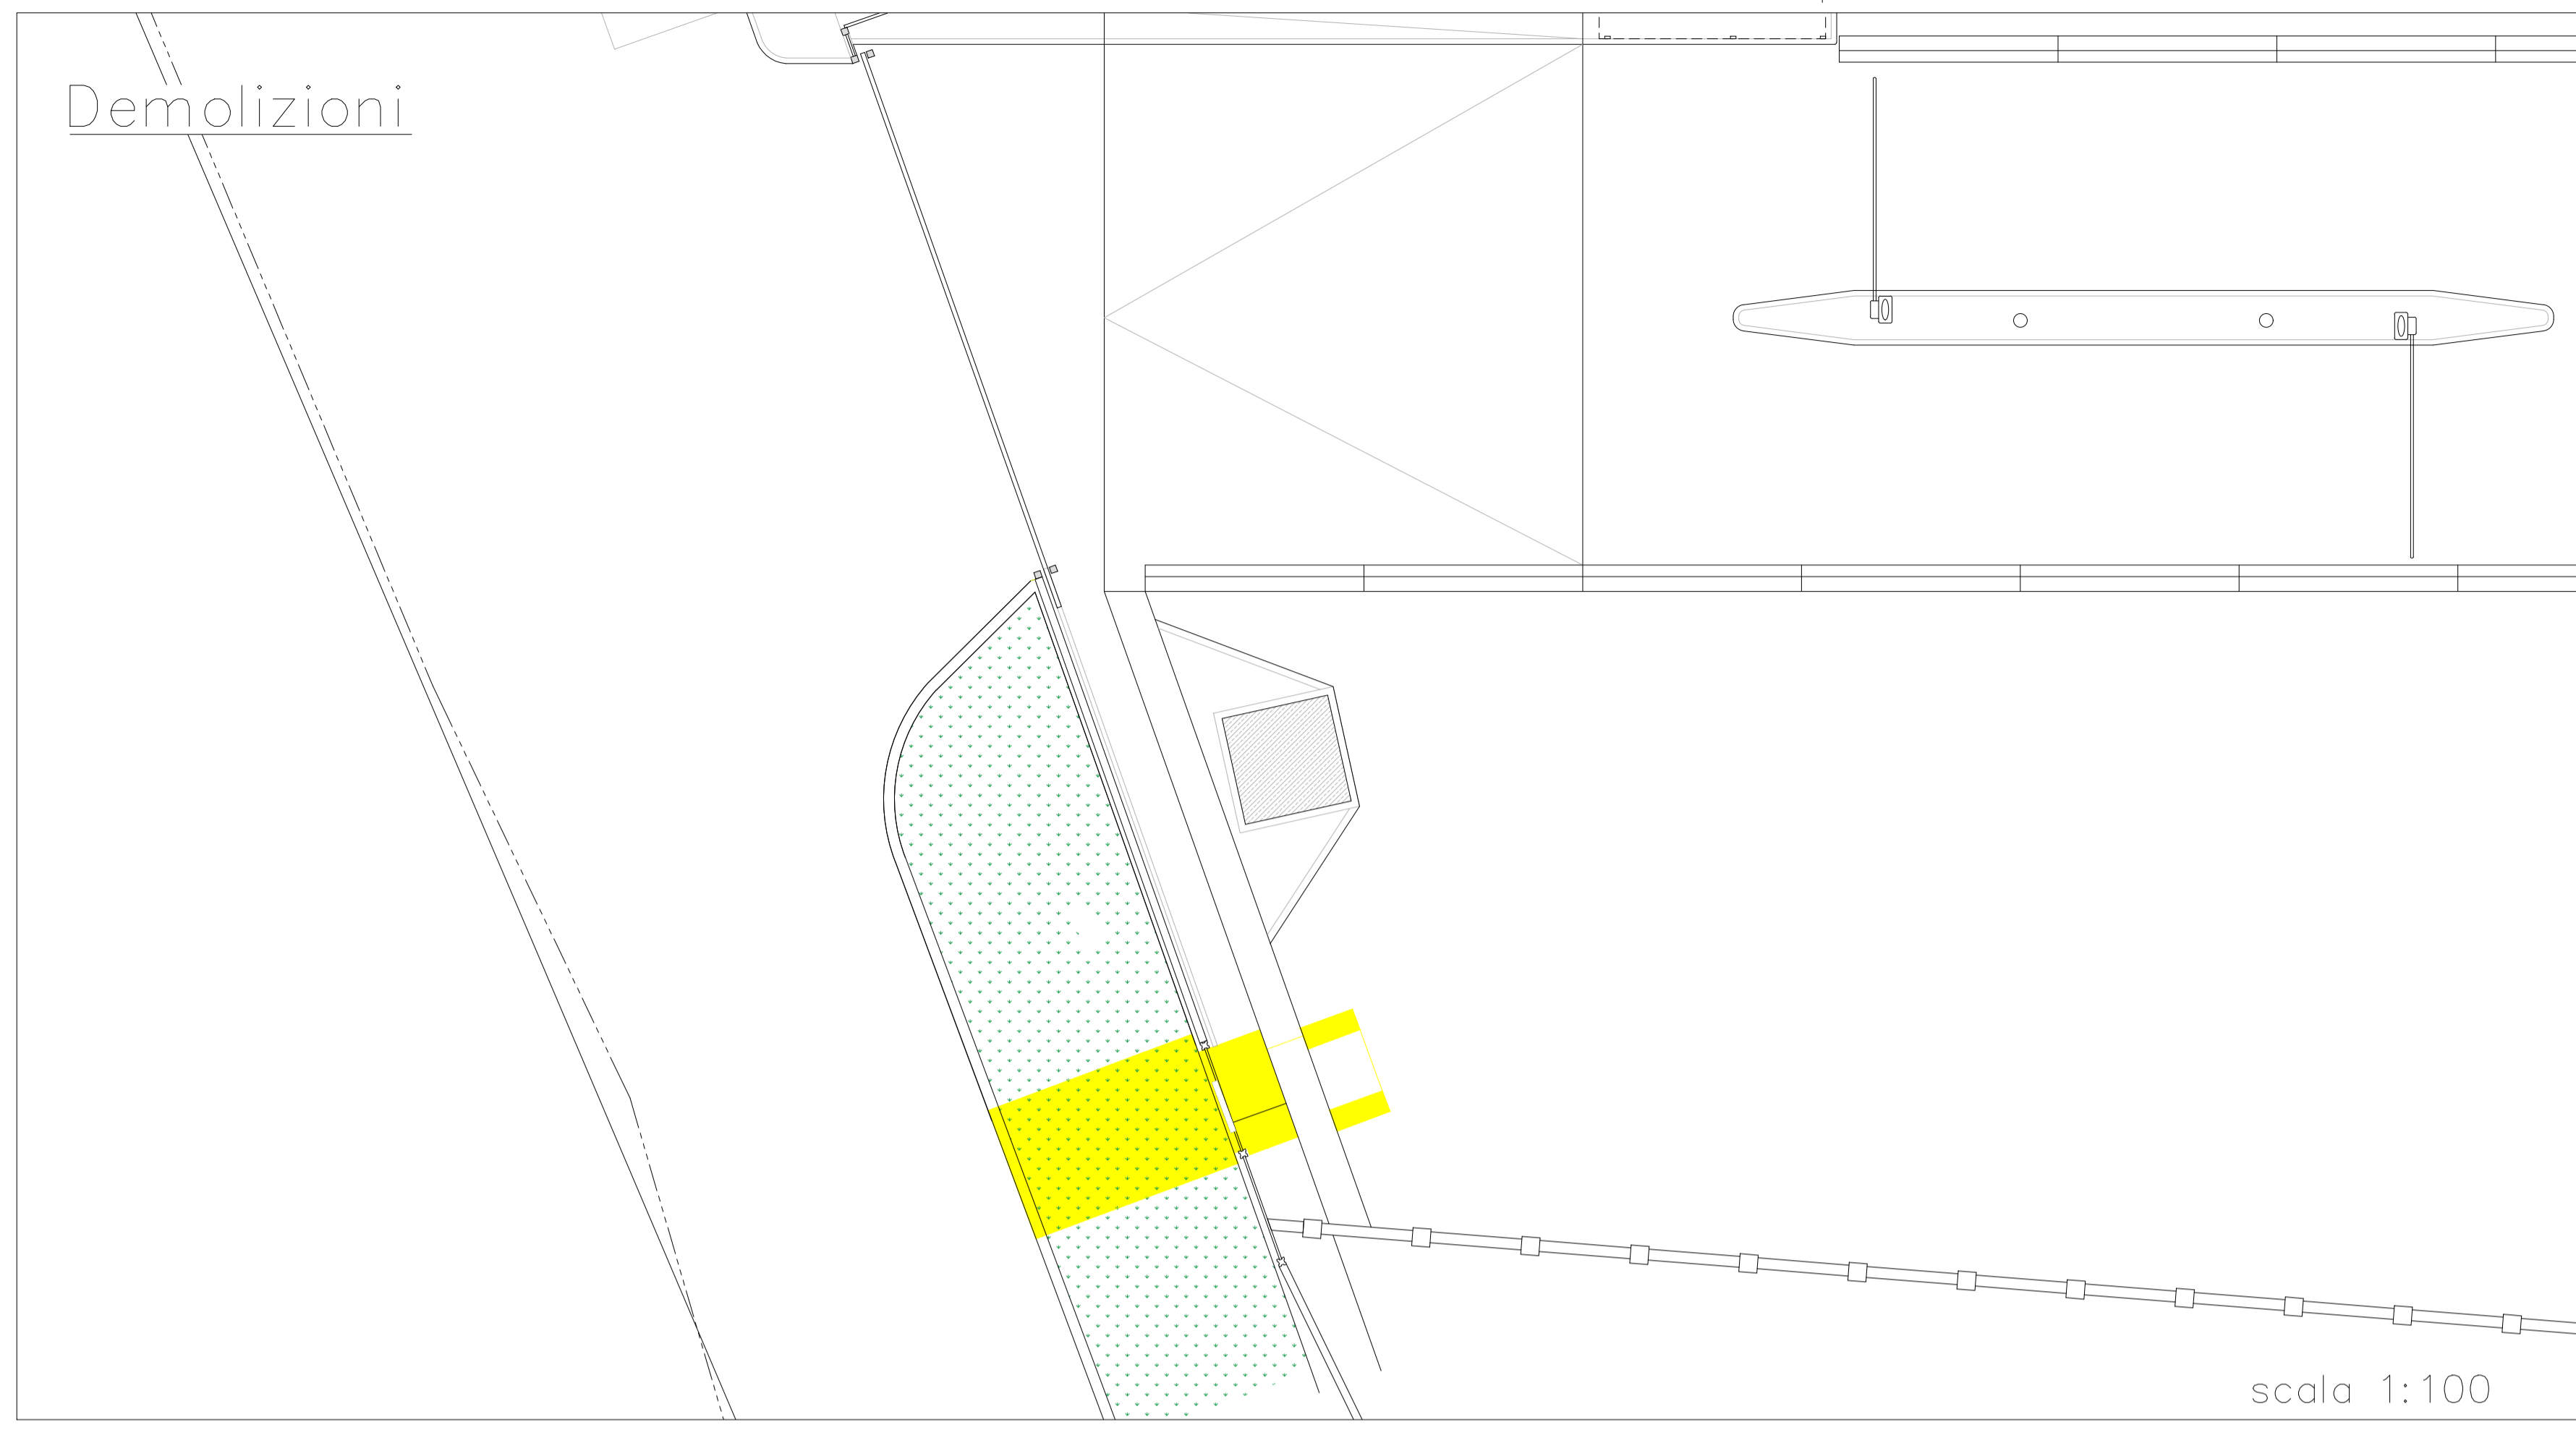

Costruzioni

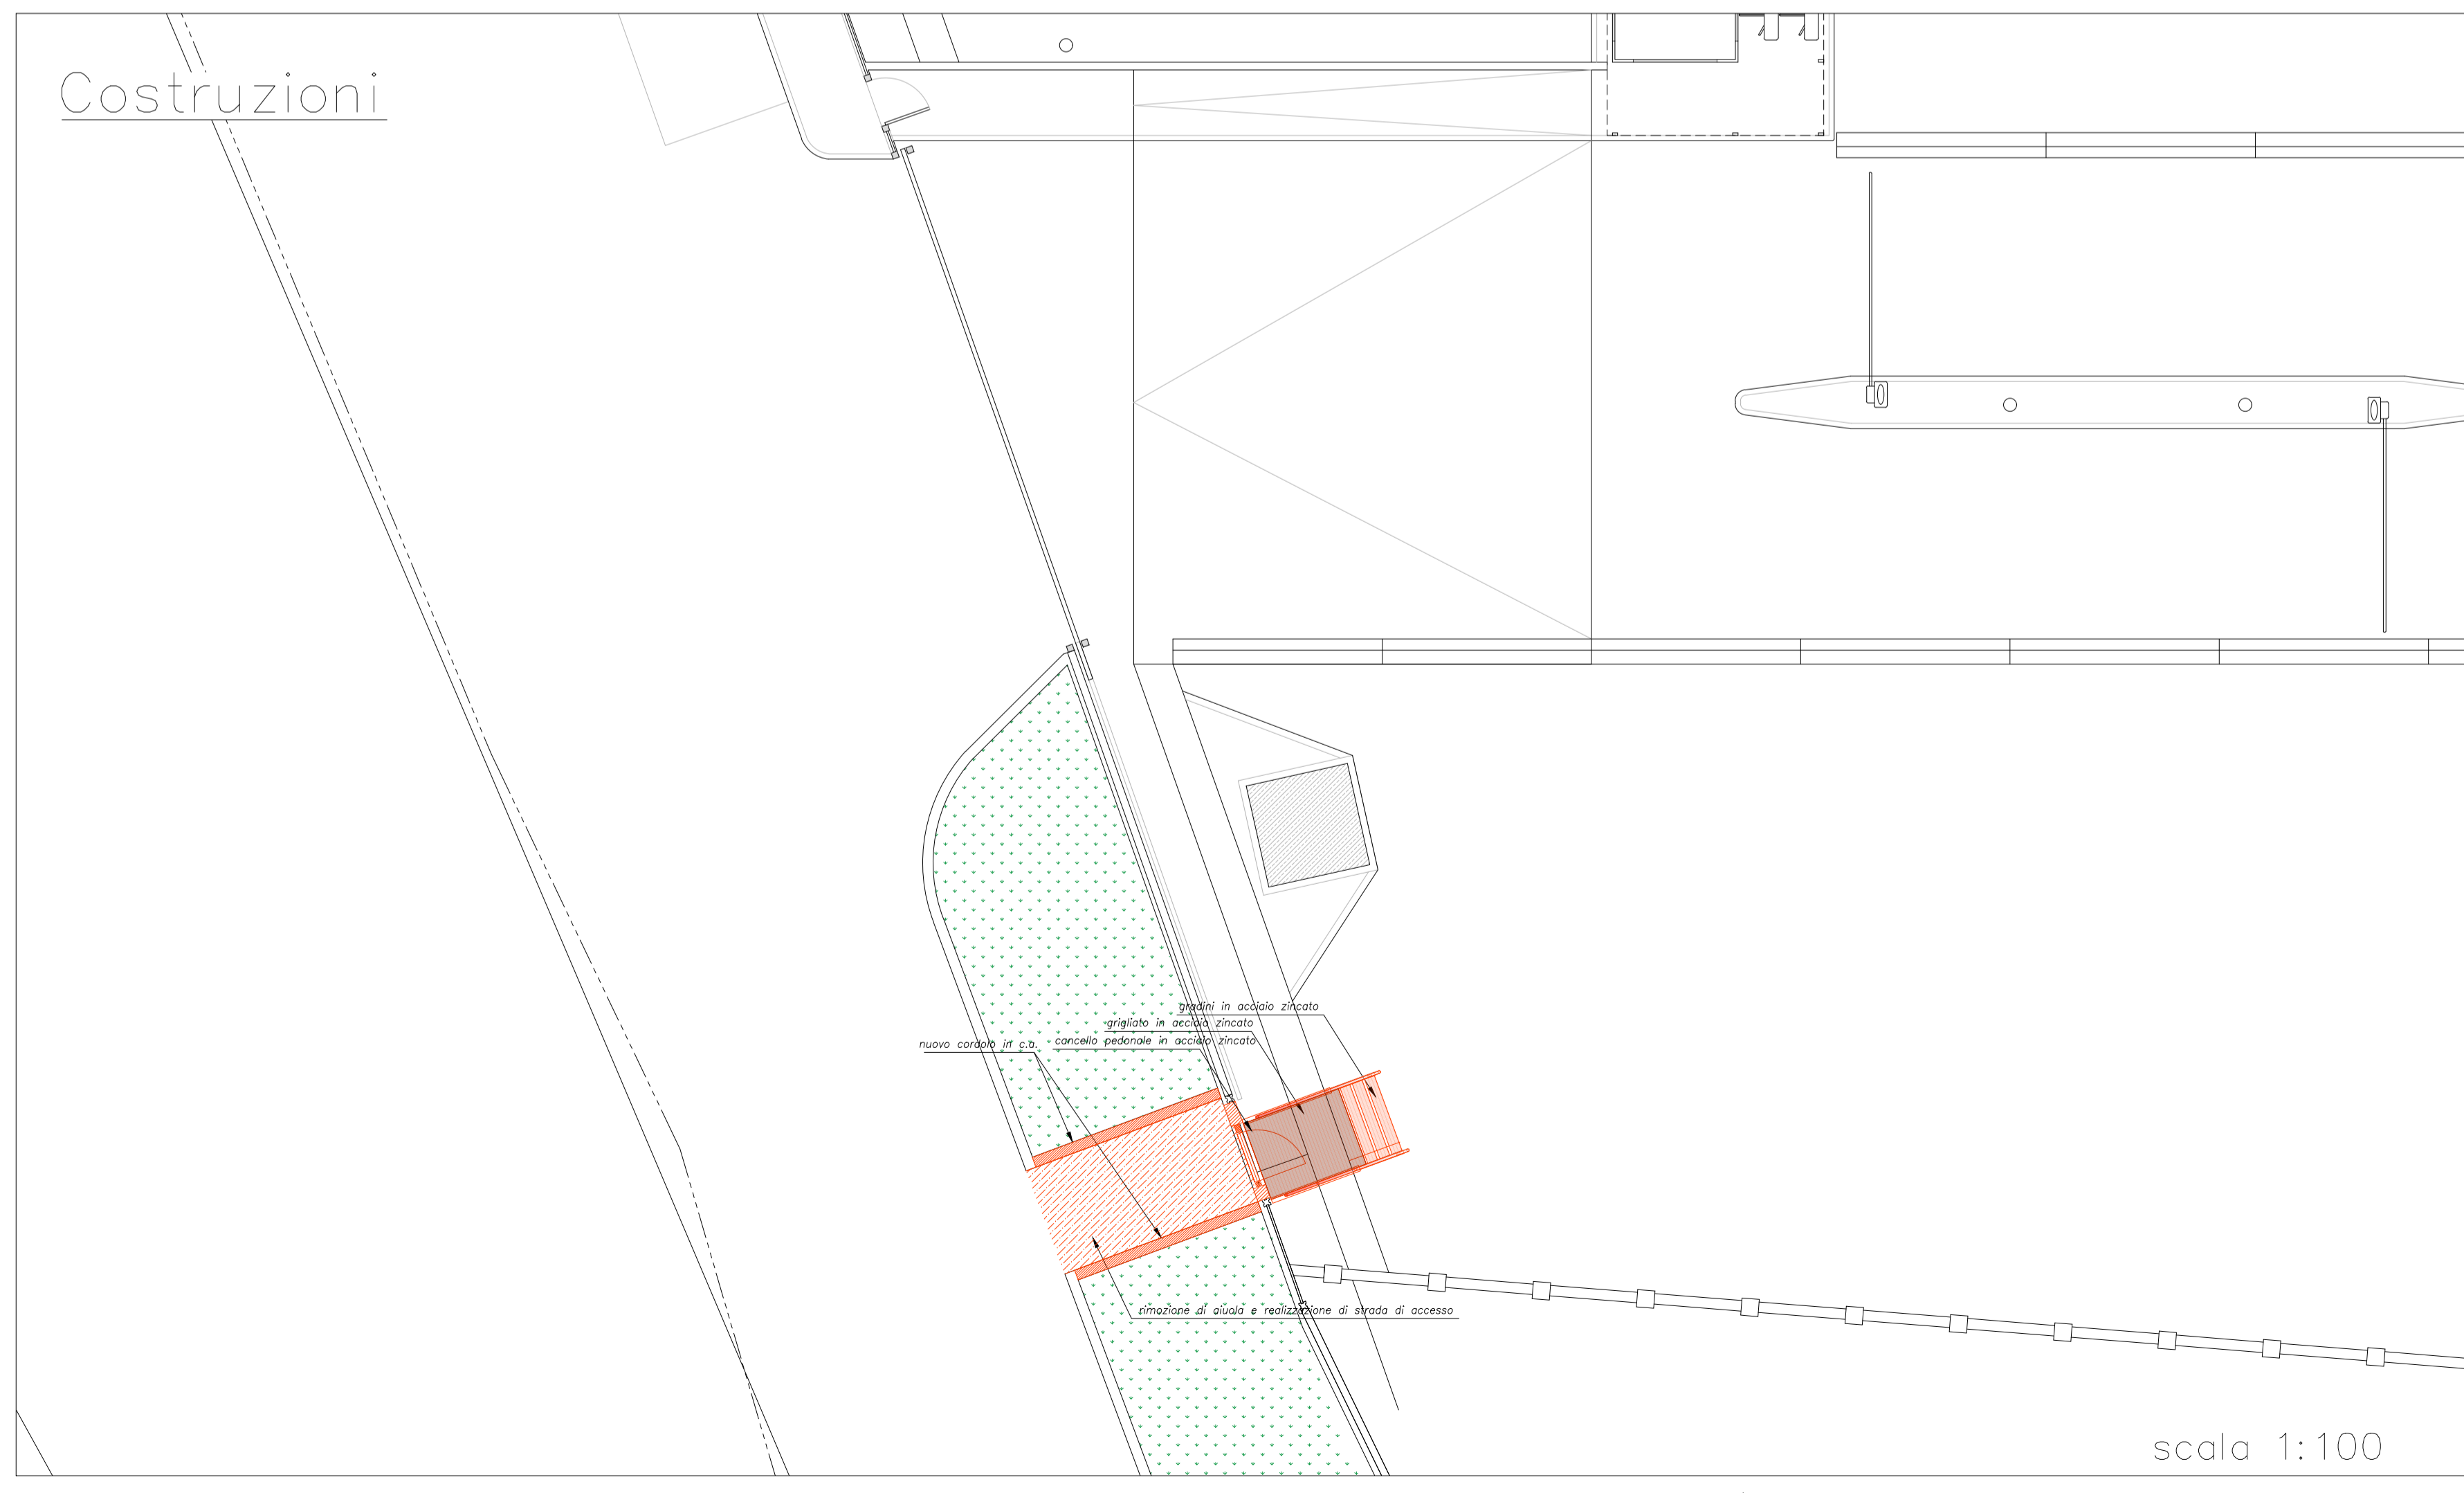

griglia in acciaio zincato
 nuovo cordolo in c.a.
 cancello pedonale in acciaio zincato

ELABORATI DI RIFERIMENTO	
CODIFICA ELABORATO	DESCRIZIONE ELABORATO



Pianta chiave



00	30.06.2020	PRIMA EMISSIONE	F.Urbano	C.De Masi	G.Monteforte	
REV.	DATA	DESCRIZIONE DELLA REVISIONE	EMISSIONE	DISEGNATO	VERIFICATO	APPROVATO
Rev.	Date	Revision description	Issued by	Prepared by	Checked by	Approved by
Logo e codice fornitore						
IMPIANTO: Centrale di Brindisi IMPIANTO DI PRODUZIONE CON MOTORI A GAS						
TITOLO: REALIZZAZIONE NUOVO INGRESSO PEDONALE Demolizioni e costruzioni						
DISEGNO: Drawing N			SCALA: Scale		FORMATO: Size	
FILE NAME: File name			BRP-CTC-000023-IMAG		A1	
BRP-CTC-000023-IMAG-00-00_Demolizioni e costruzioni.dwg			1:100		01 01	

Questo documento è proprietà del Gruppo A2A; non può essere utilizzato, trasmesso a terzi o riprodotto senza autorizzazione dello stesso. Il Gruppo A2A tutela i propri diritti a norma di legge. - Documento emesso elettronicamente e valido senza firma.