




PLANIMETRIA GENERALE ANTE OPERAM - Scala 1:500

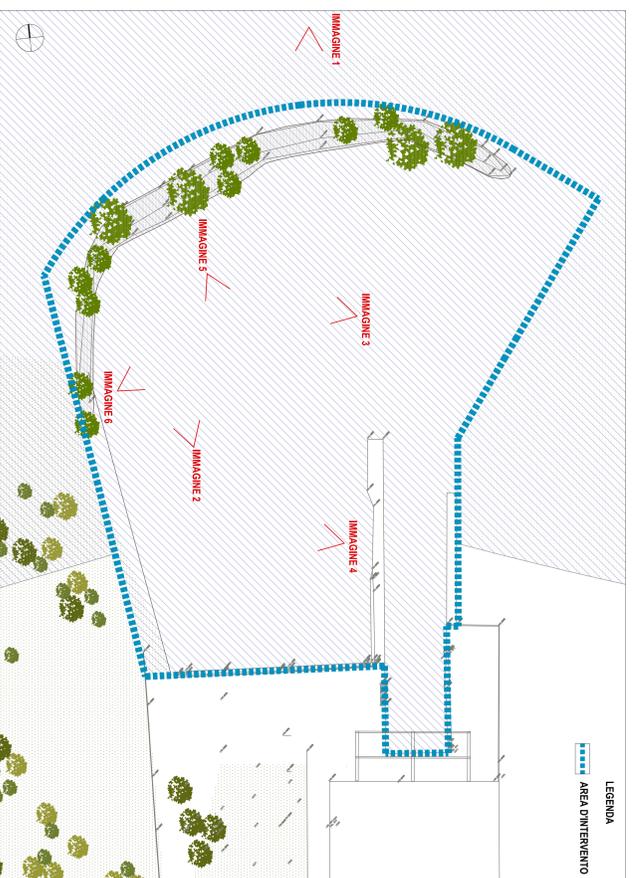


DOCUMENTAZIONE FOTOGRAFICA ANTE OPERAM

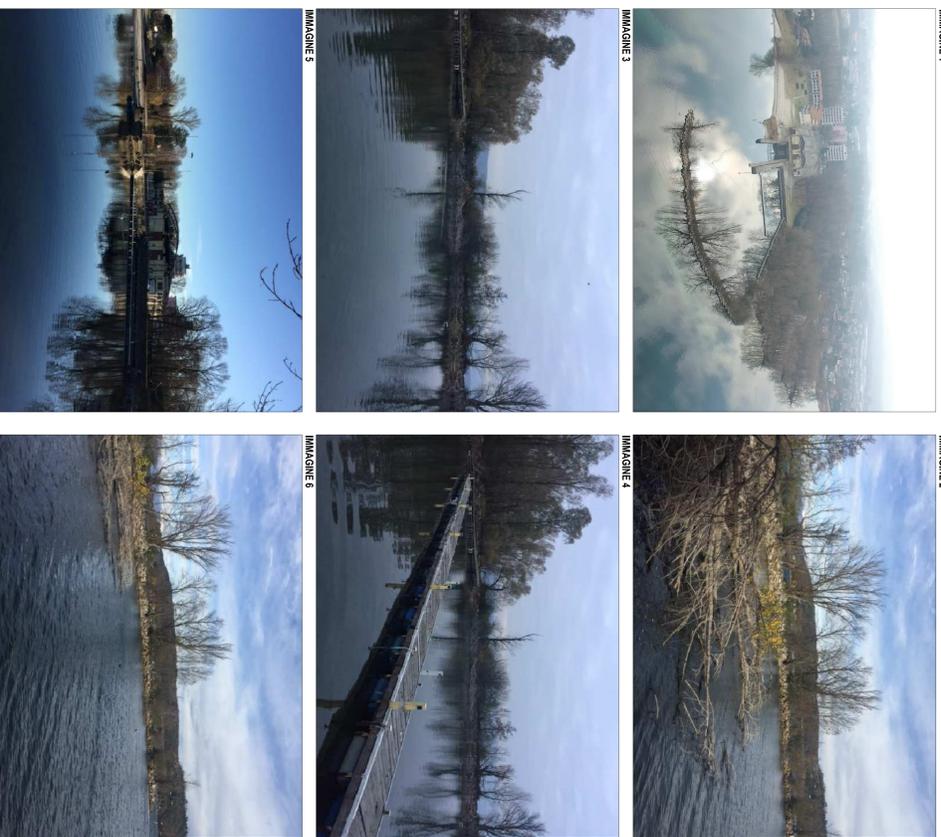


PLANIMETRIA GENERALE POST OPERAM - Scala 1:500

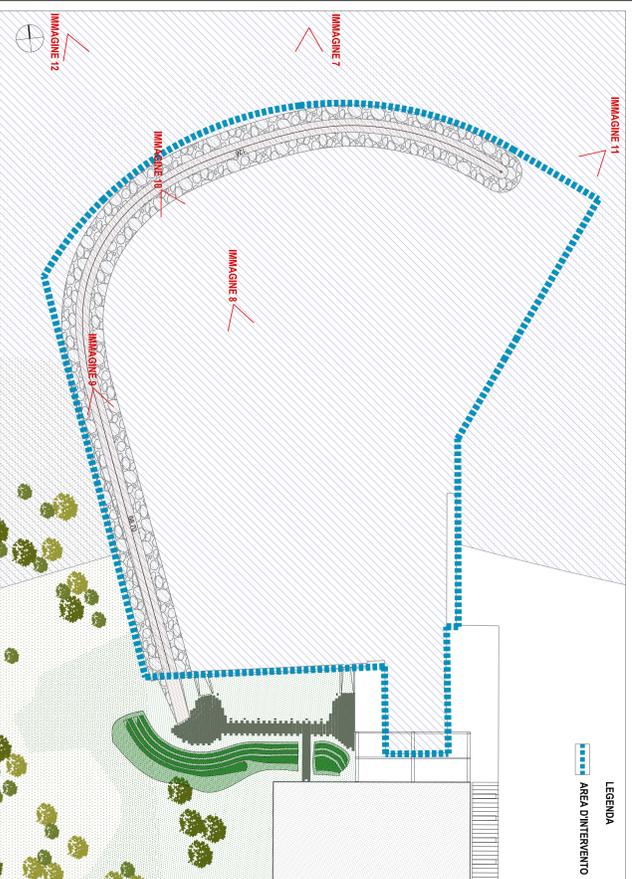


DOCUMENTAZIONE FOTOGRAFICA POST OPERAM

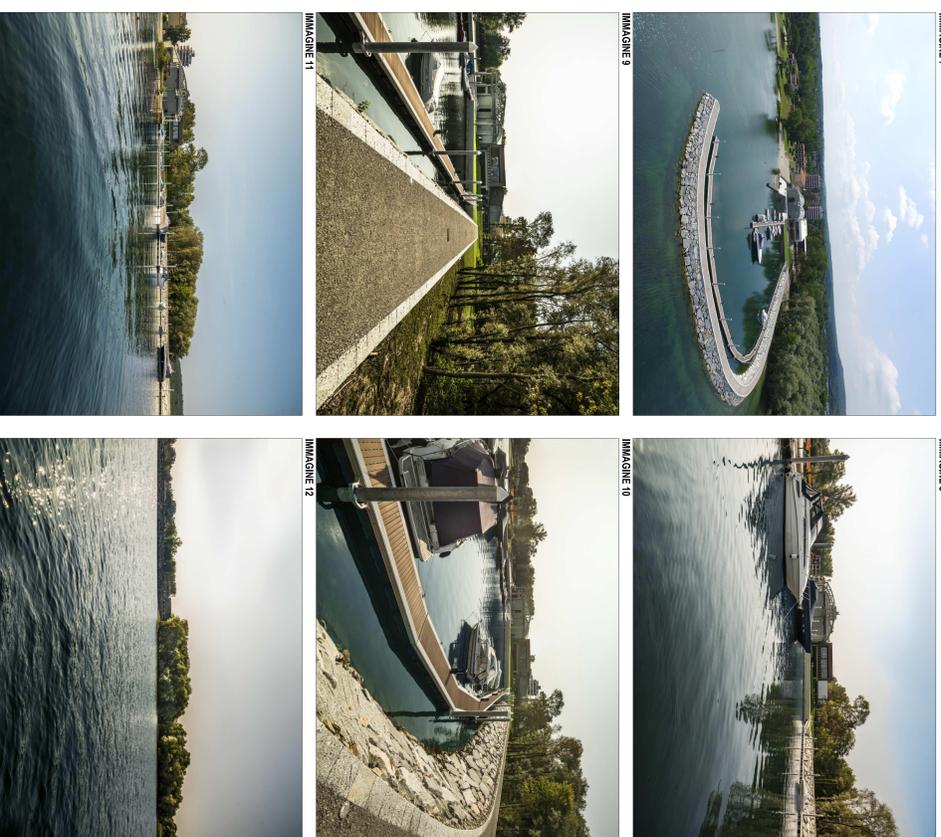


PLANIMETRIA GENERALE DI RAFFRONTO ANTE OPERAM E POST OPERAM - Scala 1:500

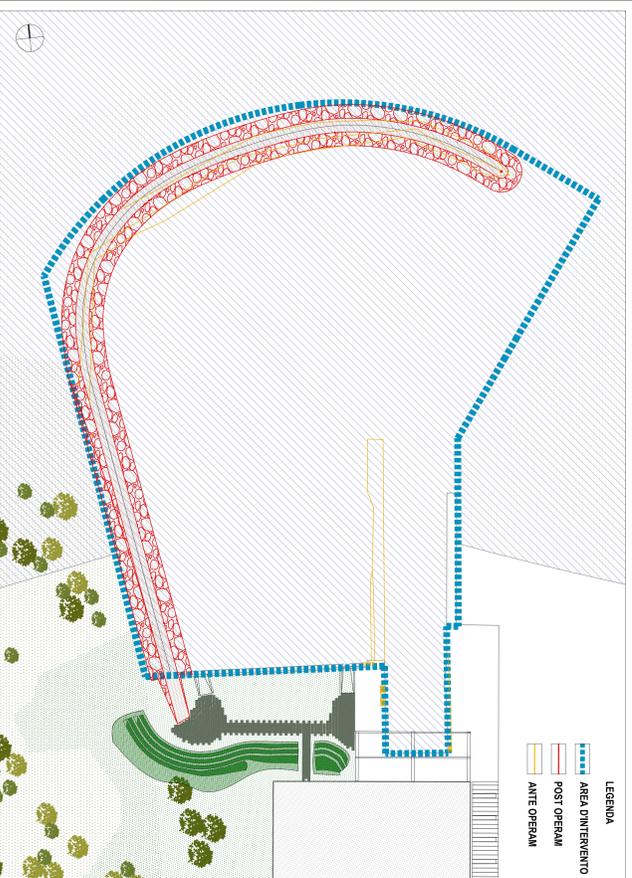

VERIFICA ANALITICA SUPERFICIE COME RIPORTATO NELLA CONCESSIONE DEMANIALE MIGLIORATIVA CSTM/07 del 16/10/2018 - Scala 1:500

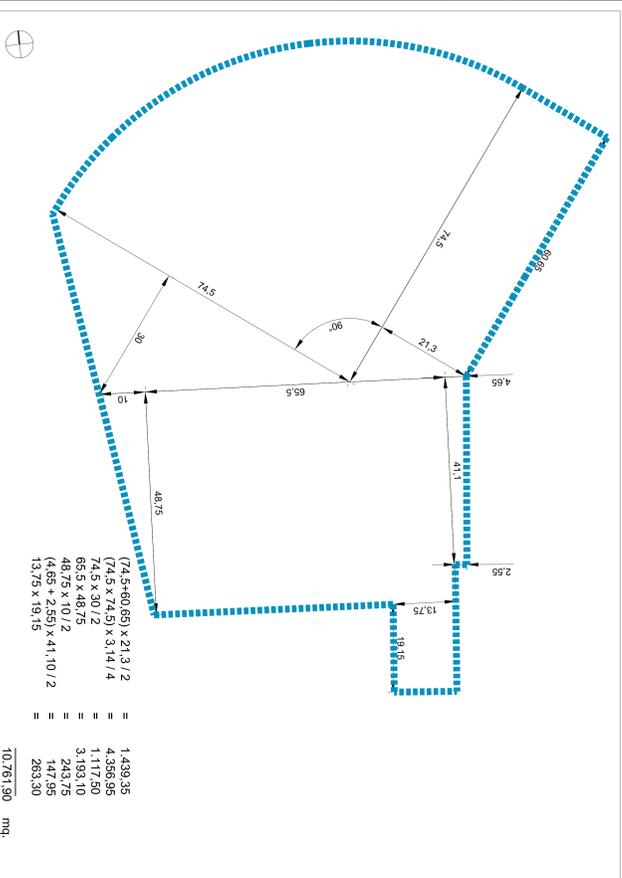

INQUADRAMENTO TERRITORIALE

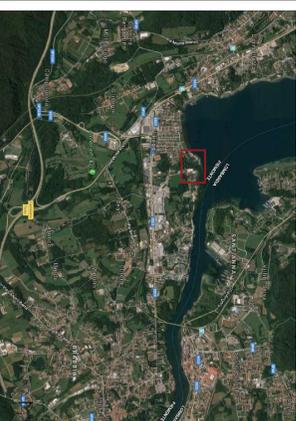

**Techbau**  
Engineering & Construction

**TECHBAU HOLDING S.r.l.**  
CASILETTO SOPRA TICINO (NO)  
Piazza del Lavoro, 1  
13001 P. O. AR. 001 GA  
1-500

**AR001 - 00**