




DETTAGLIO A - STRALCIO DI SEZIONE ANTE OPERAM - Scala 1:100

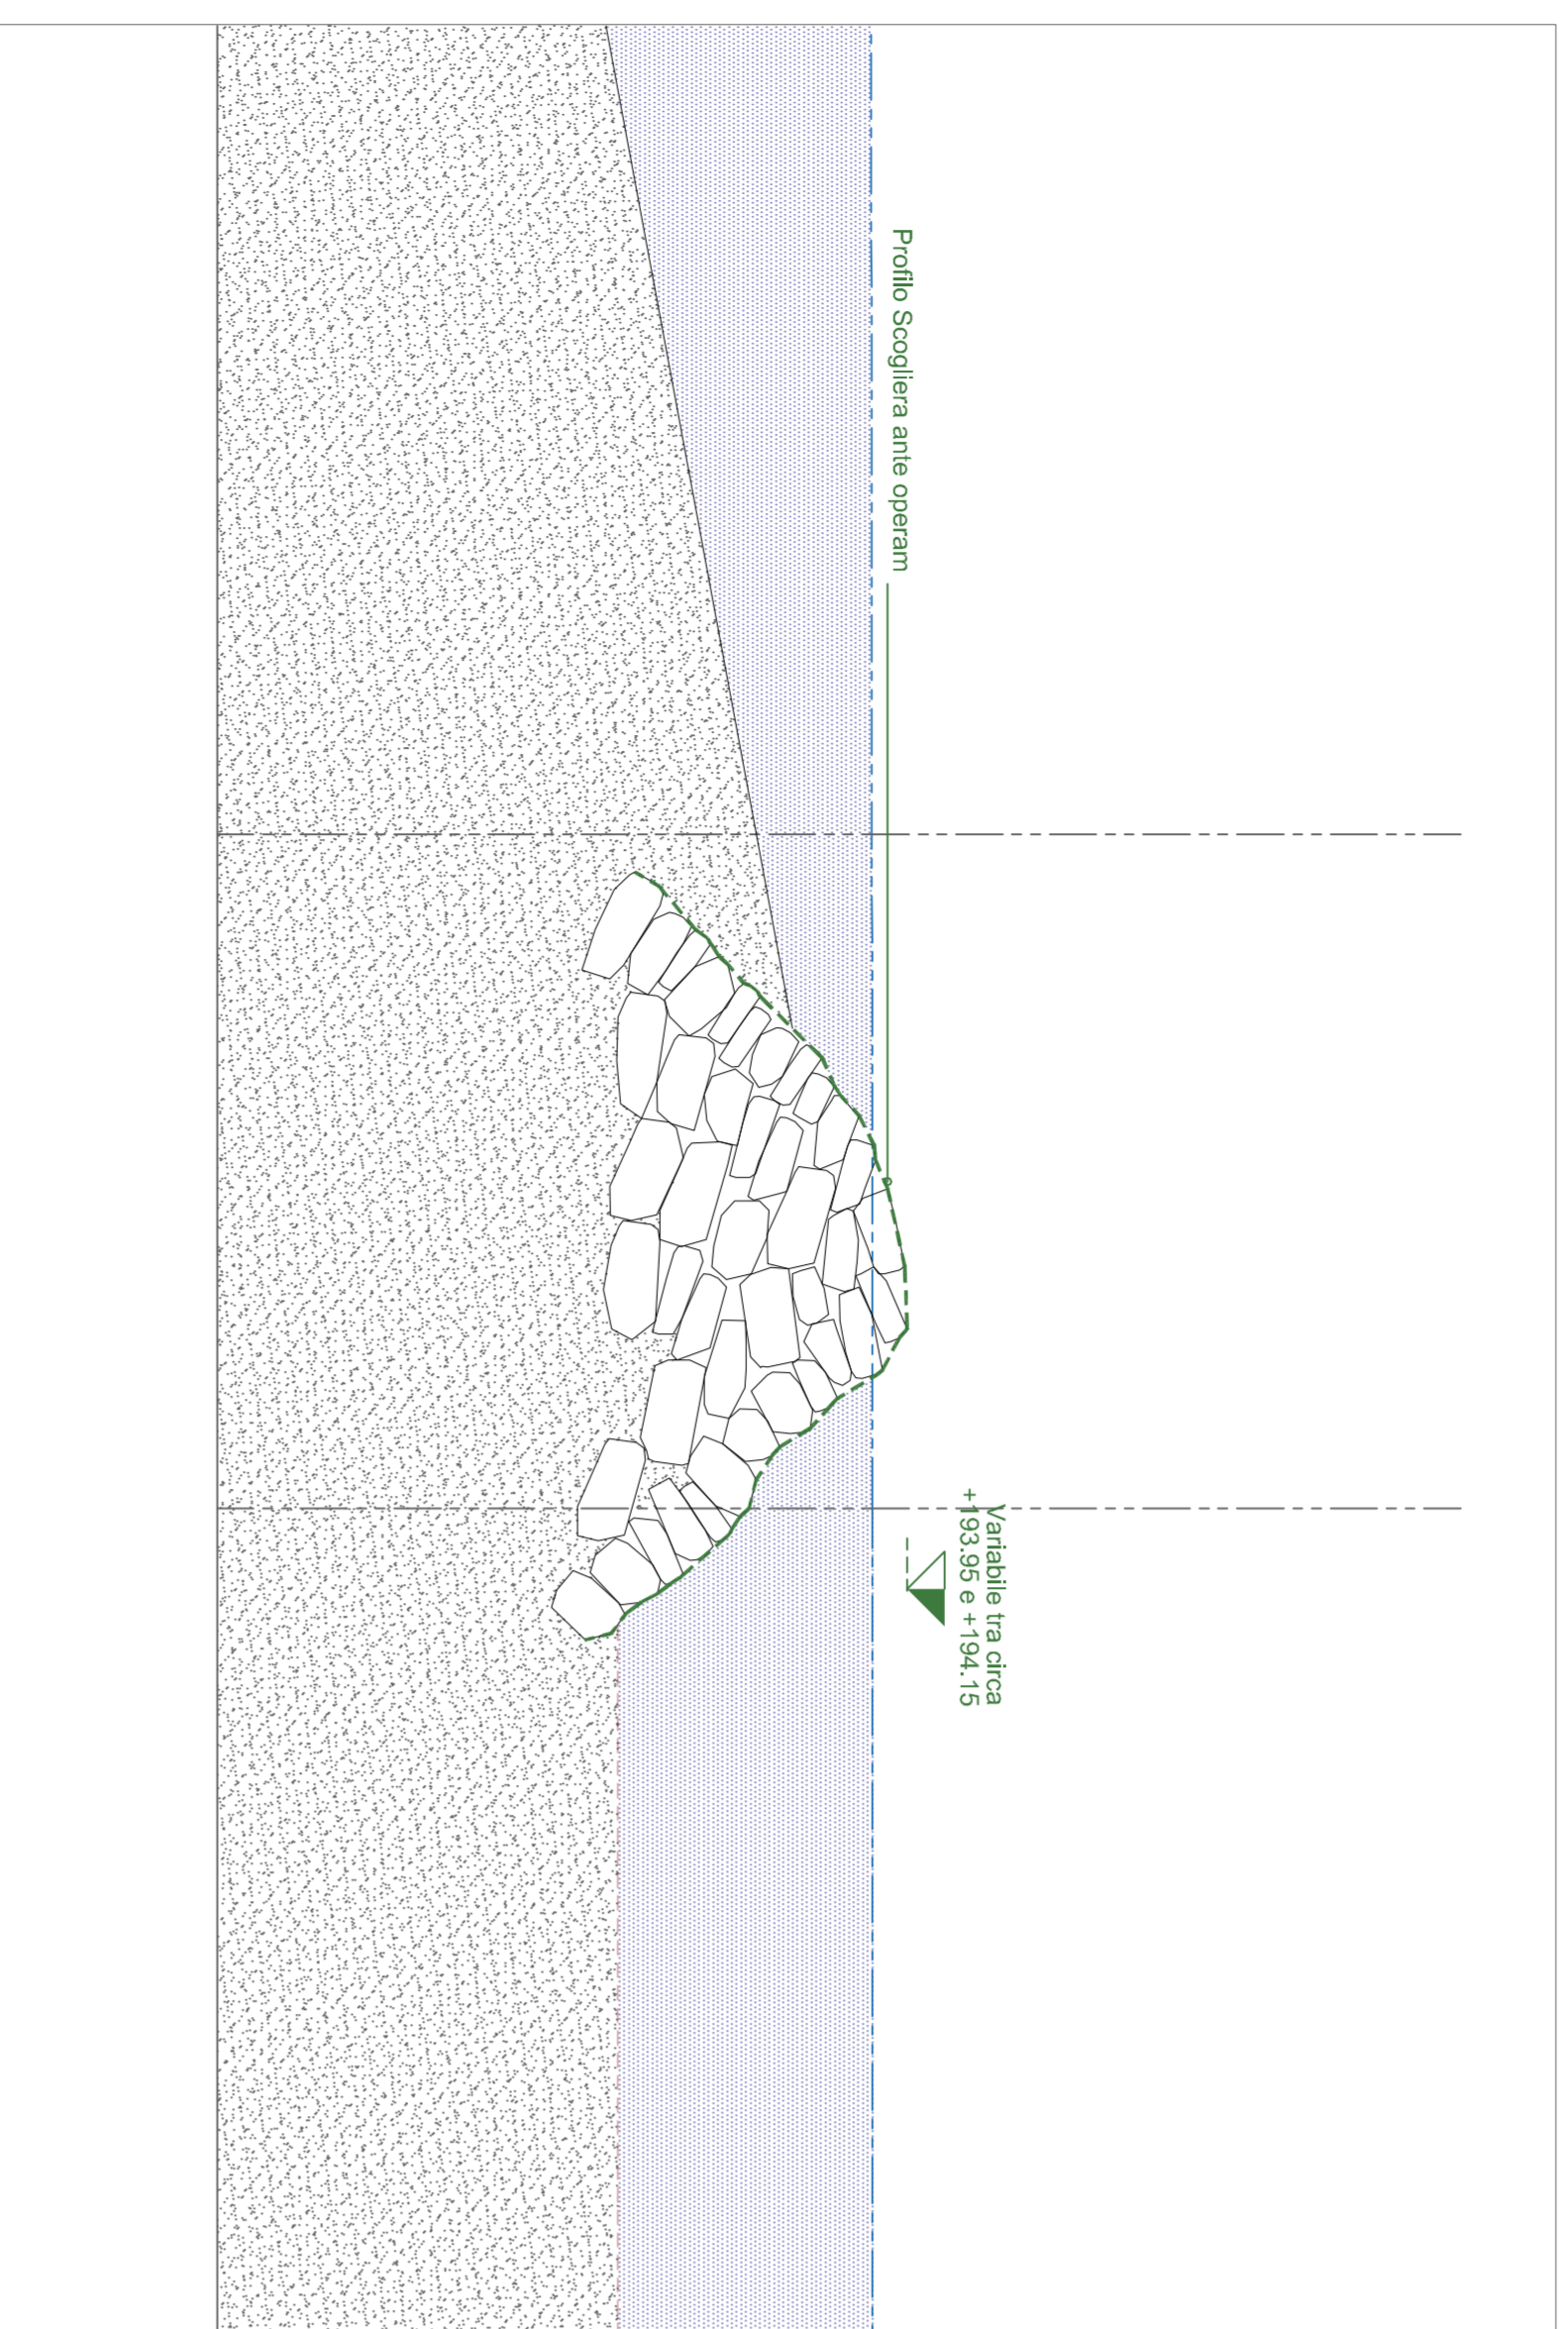

DETTAGLIO A - STRALCIO DI SEZIONE POST OPERAM - Scala 1:100

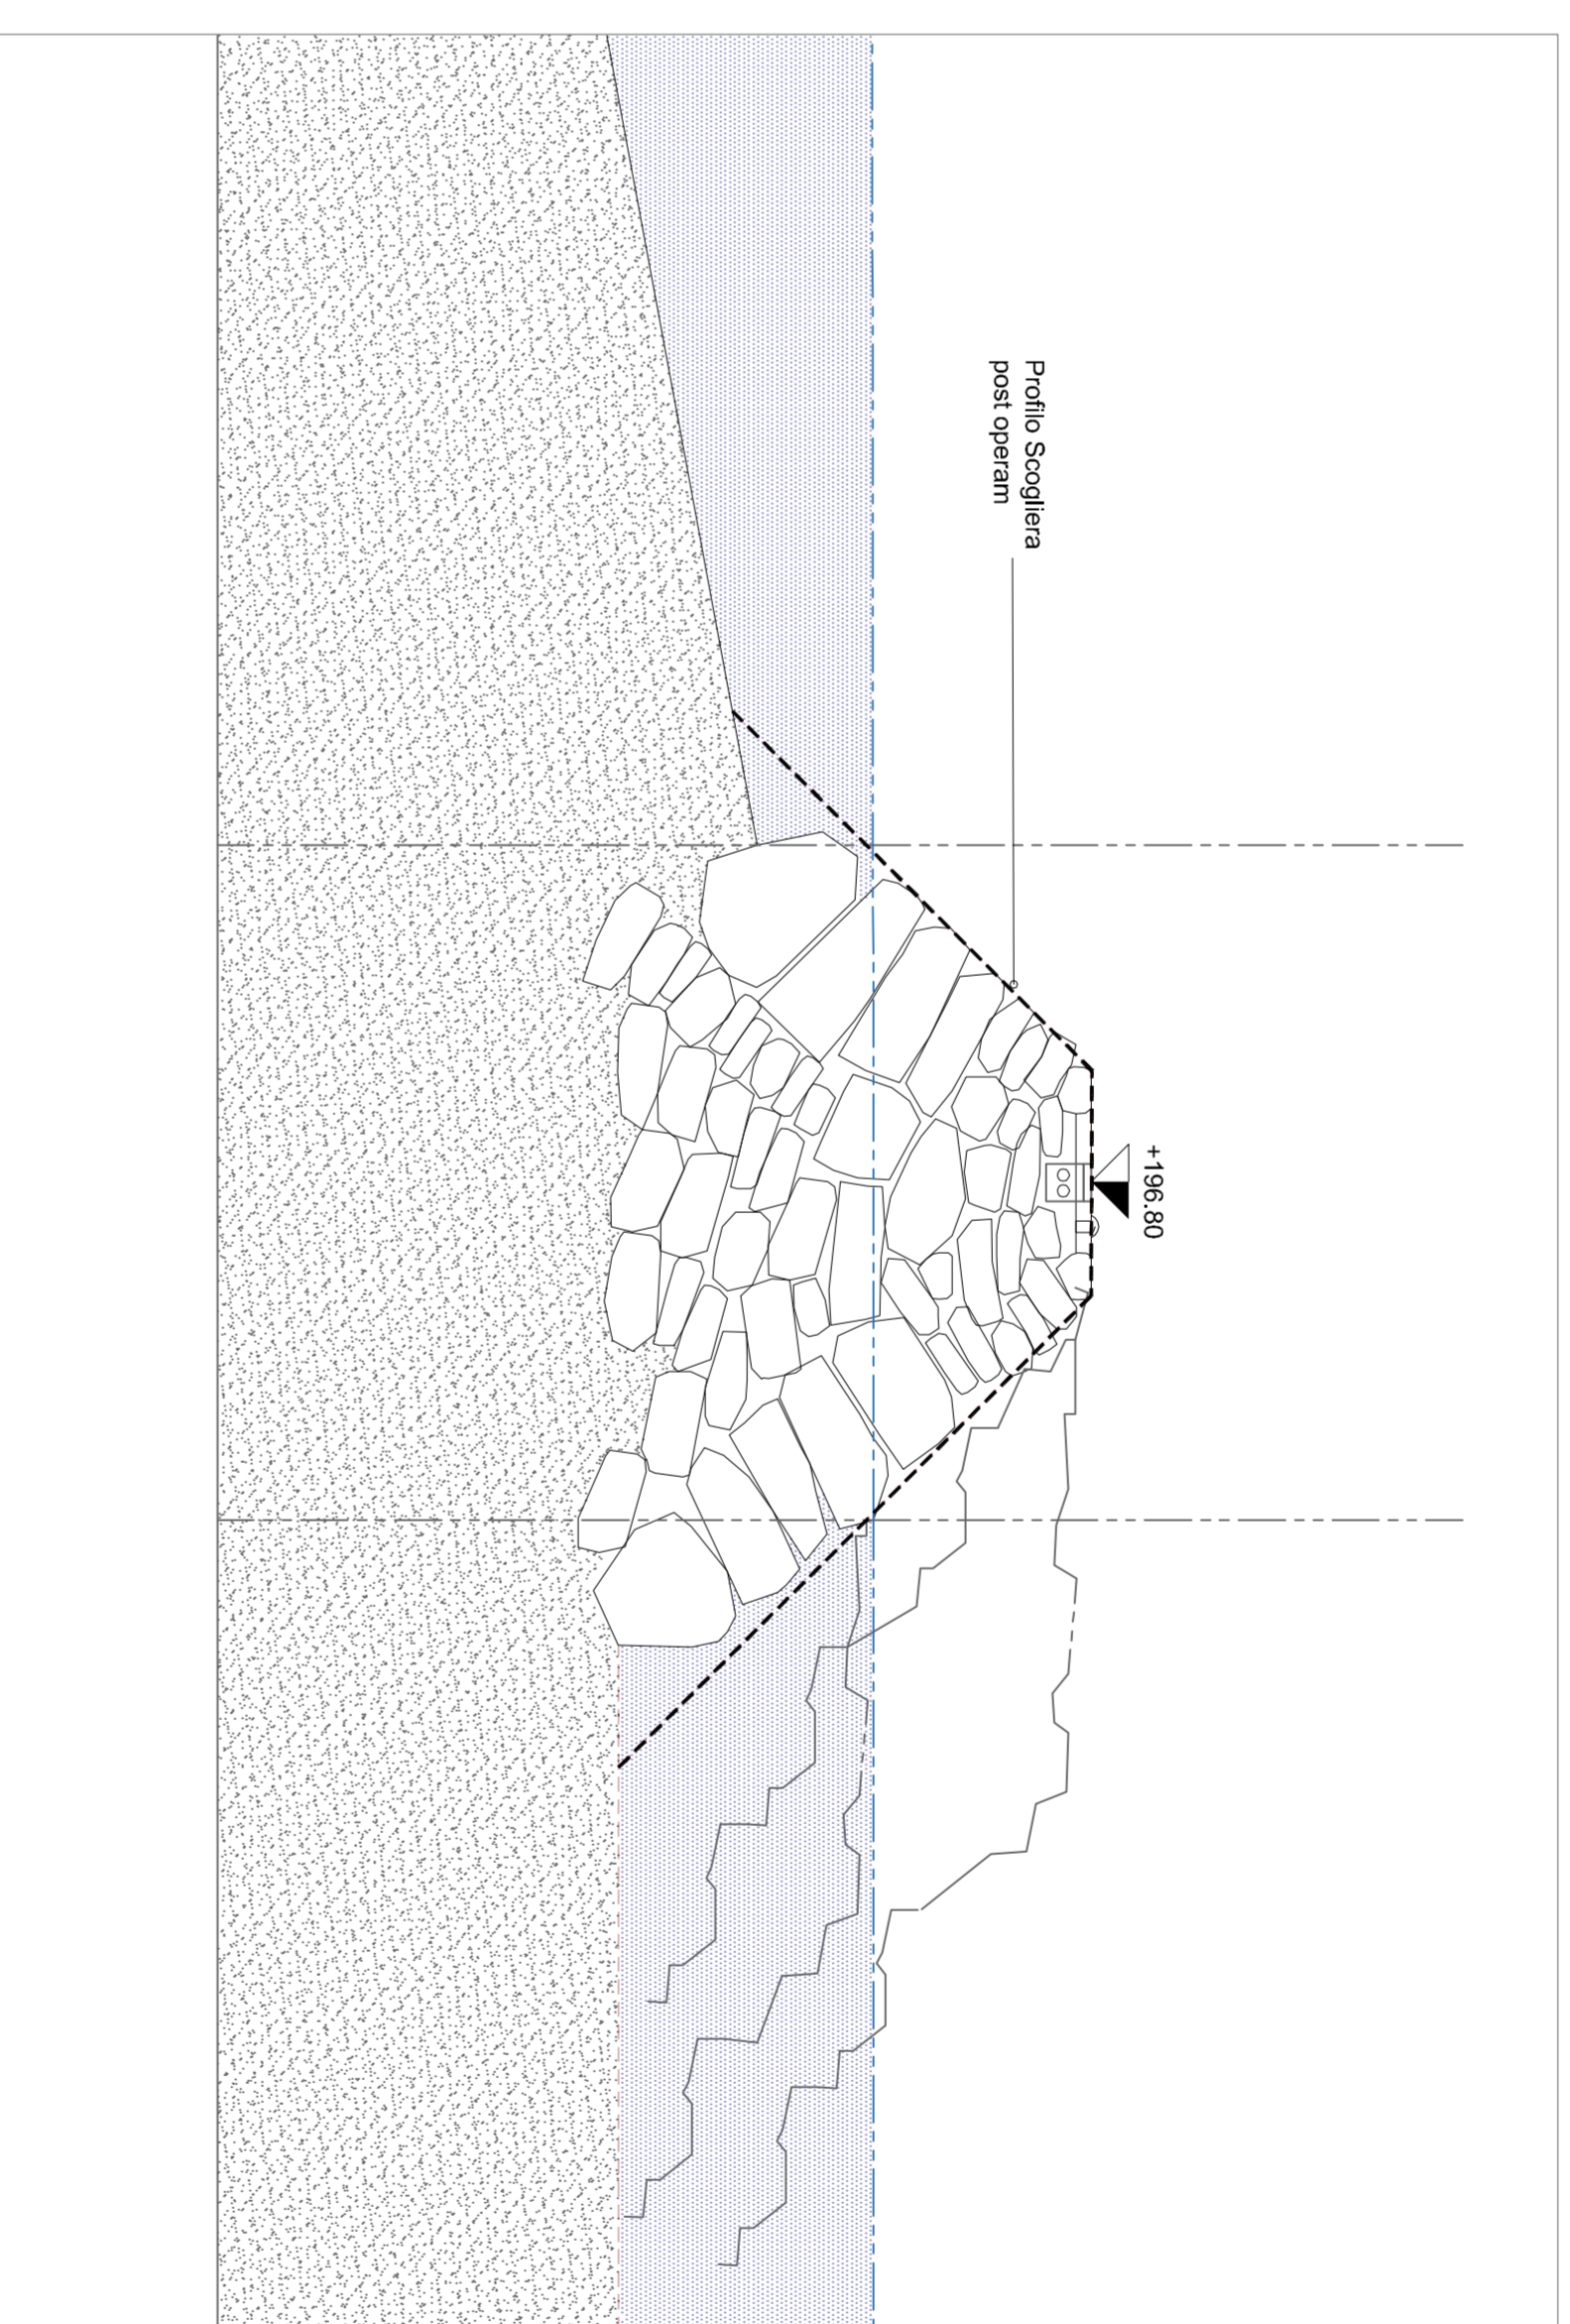


DETTAGLIO A - STRALCIO DI SEZIONE DI RAFFRONTO - Scala 1:100

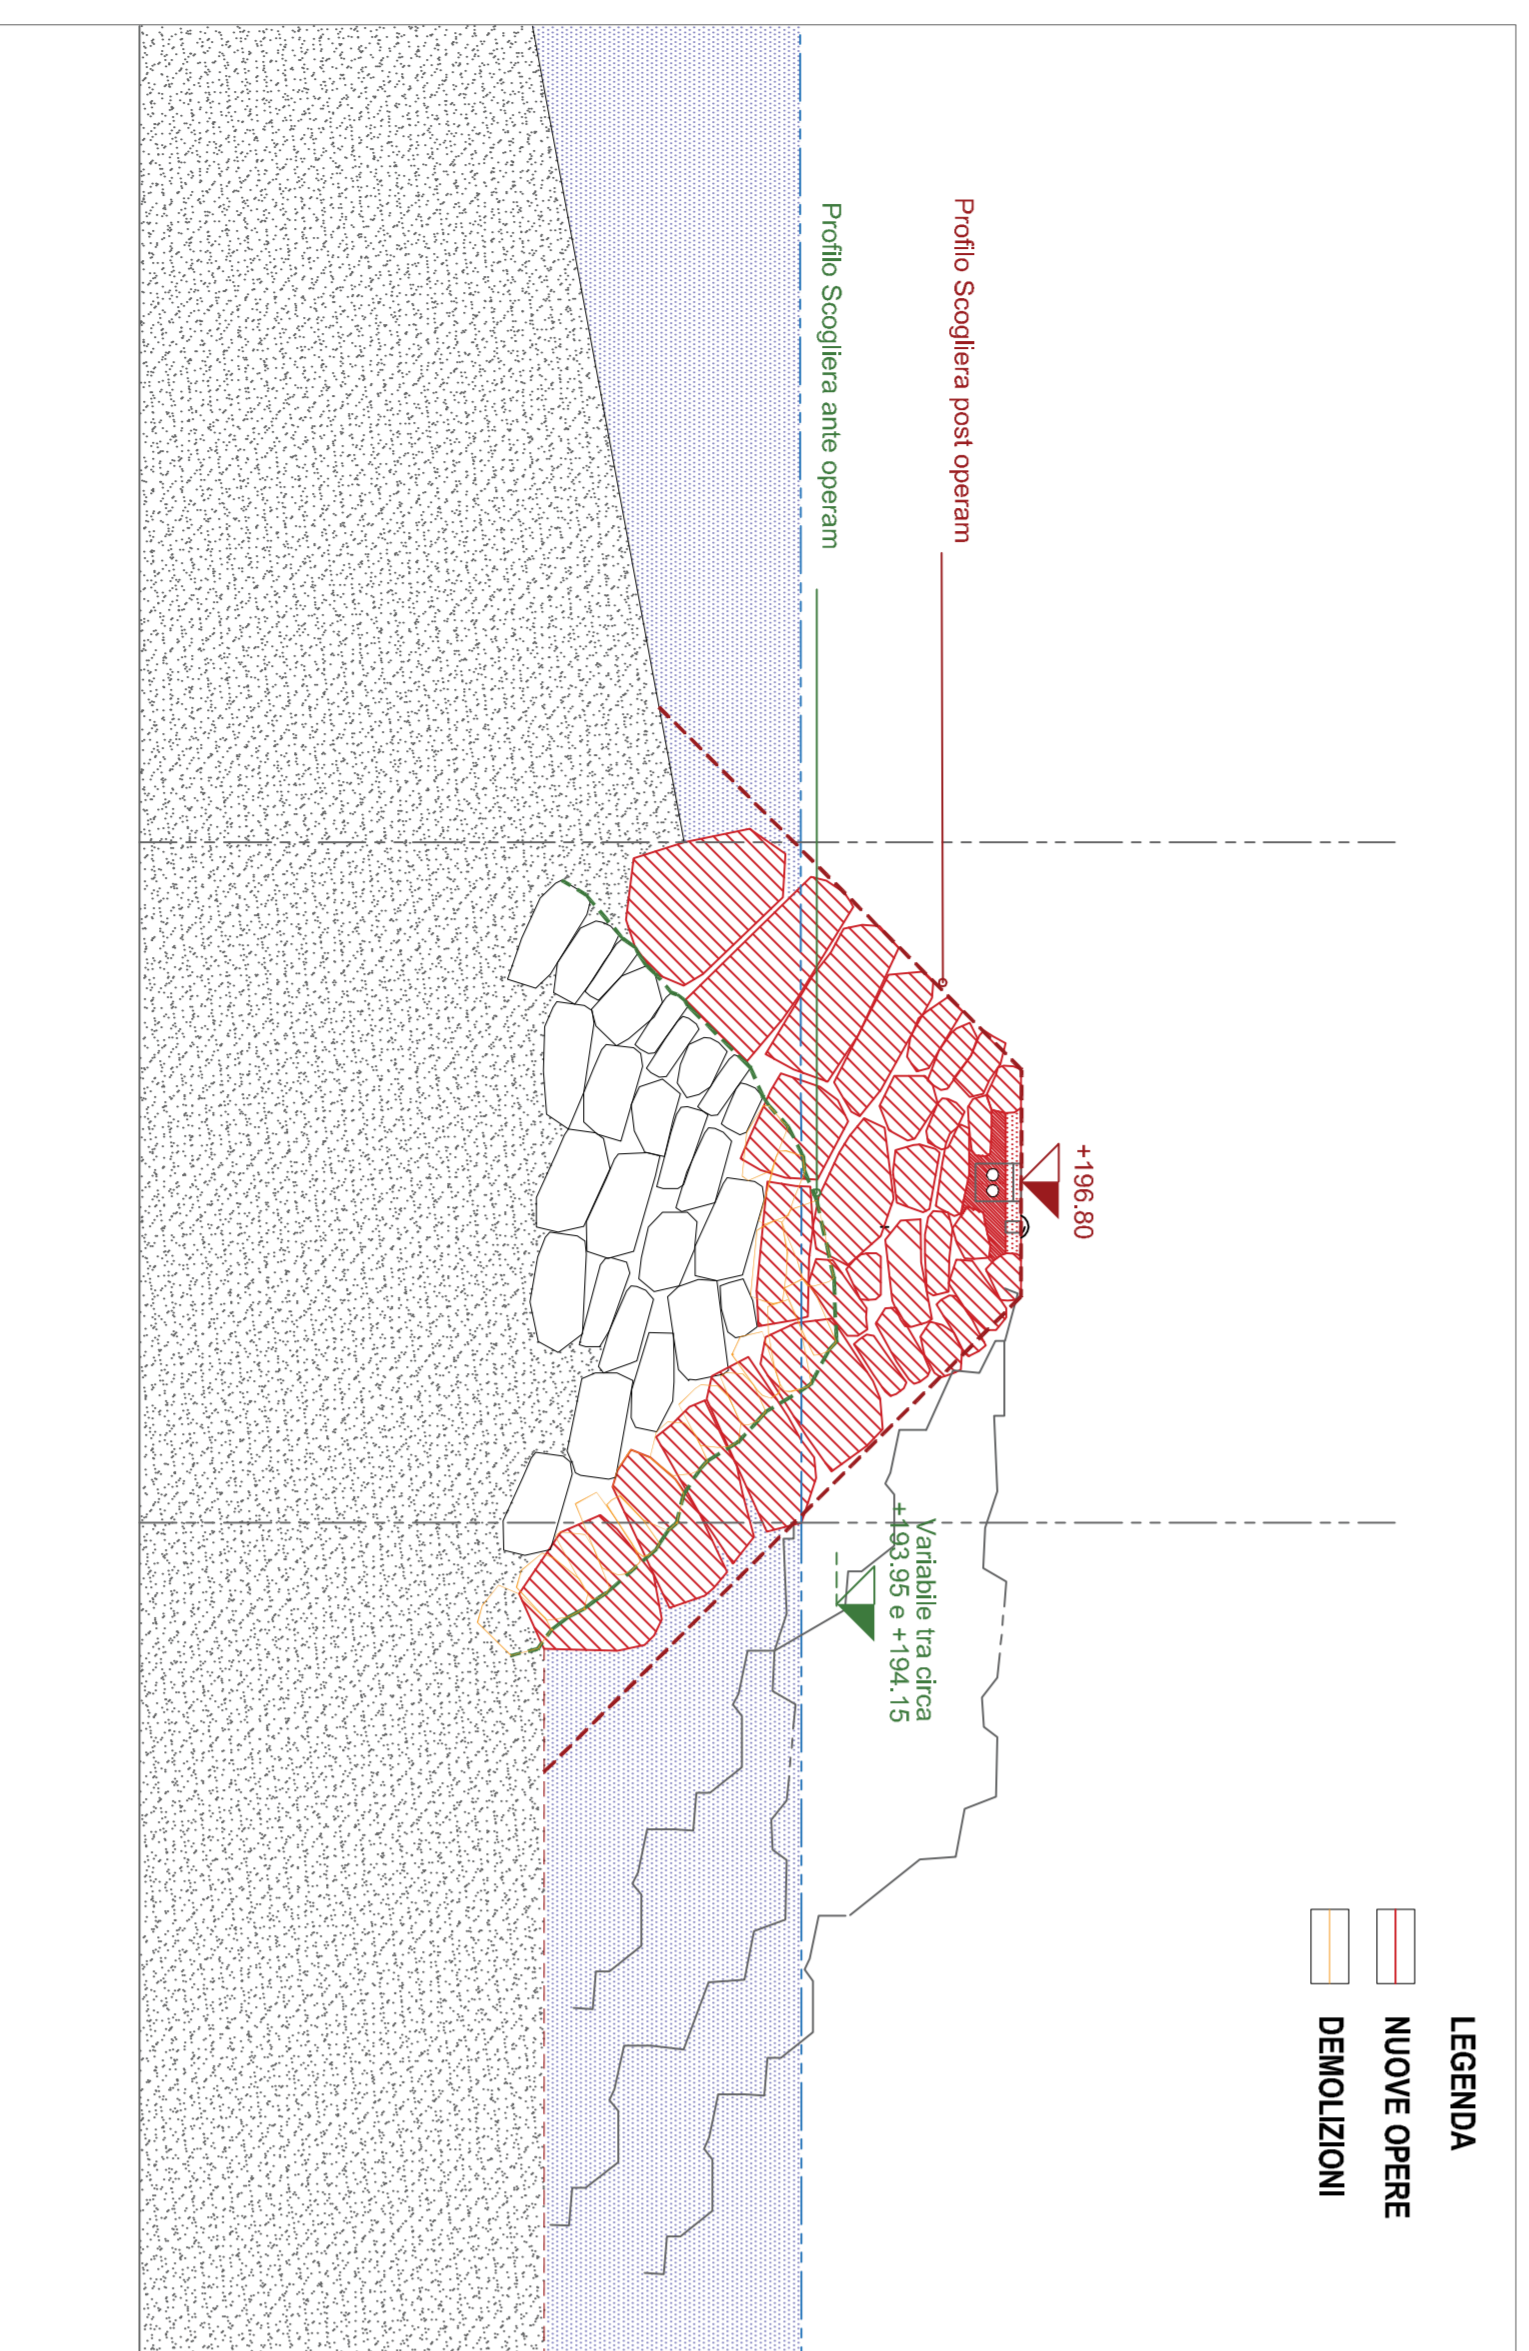

LEGENDA
 NUOVE OPERE
 DEMOLIZIONI

KEY - PLAN

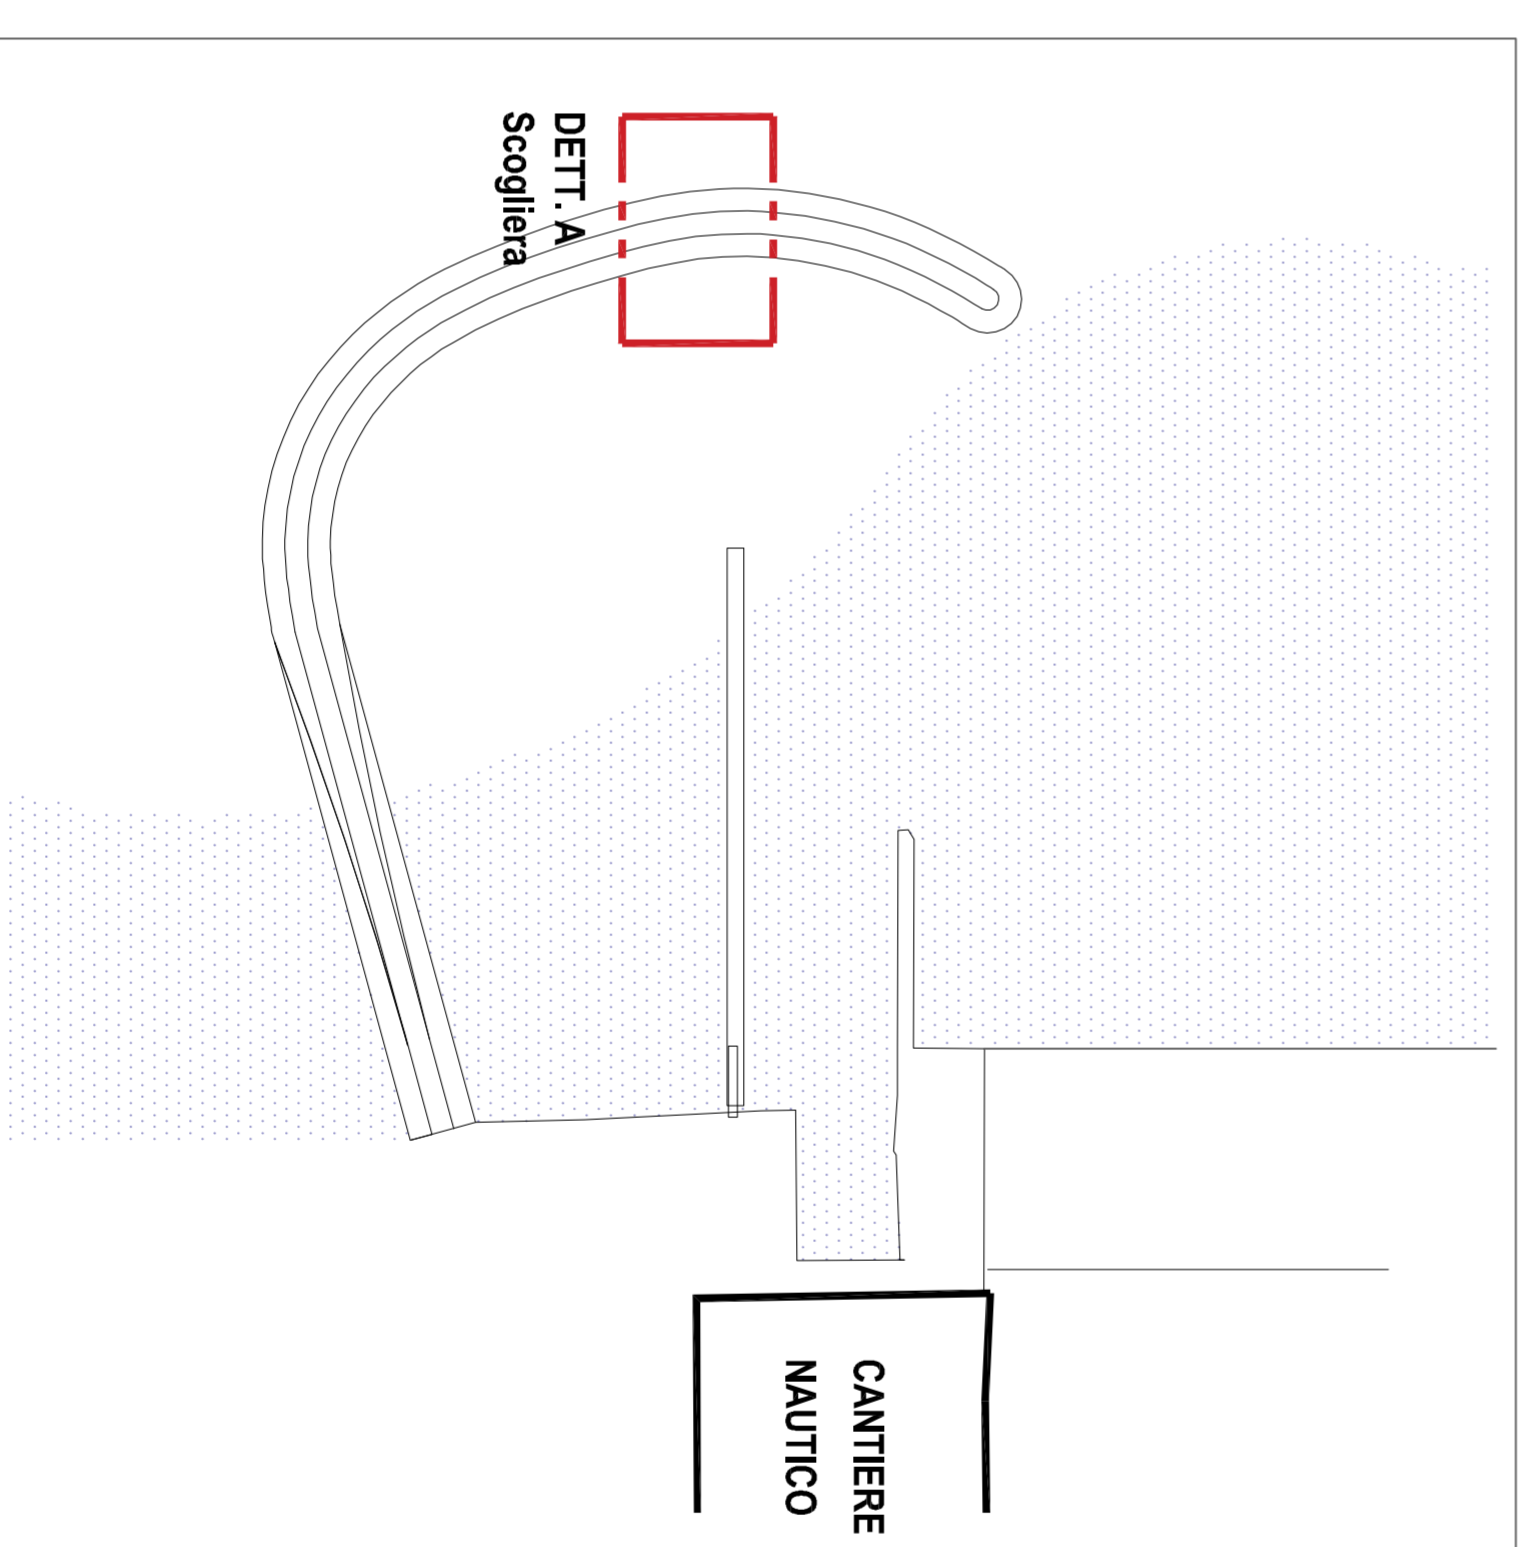

Techbau
 Engineering & Construction

| | | | | | |
|---|---|---|--------------------------------|----------|-----------------------------|
| 01 | 21/07/2020 | Emissione per verifica associabilità a V.V. | EV | GF | AM |
| REV. | DATA | DESCRIZIONE | Disegnato | RT | Check By |
| CLIENTE | TECHBAU HOLDING S.r.l. | OGGETTO | CASTELLETTO SOPRA TICINO (NO) | PIU | Aggr. By |
| PROGETTO | Zonare | PROGETTO | PRELIMINARE - OPERE REALIZZATE | VERIFICA | DI ASSOGGETTABILITA' A V.V. |
| SCOPERA | IN ATTUAZIONE DELLA CONCESSIONE BIENNALE IMMOBILIARIA | VERIFICA | DI ASSOGGETTABILITA' A V.V. | ACQUA | CODE |
| TITOLO DOCUMENTO | Documenti name | 180004 P 04 AR 002 SE | SCALA | 1:100 | NUMERO |
| SEZIONI STATO ANTE OPERAM, POST OPERAM E DI RAFFRONTO | Il tecnico Technical designer | NUMERO | | | |

AR002-00

La proprietà di questo disegno e l'intervento di servizio di Segna Grafica, riproduzione o diffusione anche parziale non può essere fatta senza autorizzazione. Non possono essere stampati o riprodotti senza permesso scritto dalla Segna Grafica.