




Stato approvato



Stato di progetto

COMUNE DI ANDORA  
PROVINCIA DI SAVONA

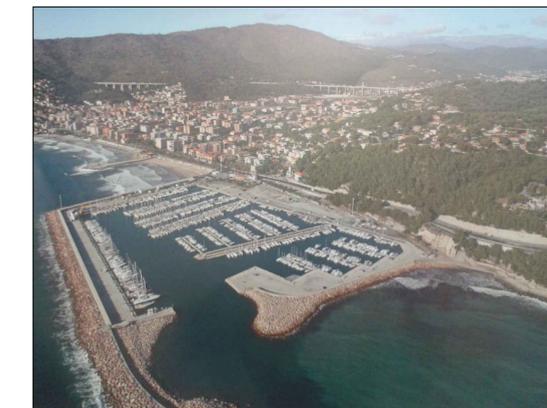

PUO A MODIFICA DELLO S.U.A. APPROVATO CON  
PROVVEDIMENTO FINALE IN DATA 16/03/2010 -  
DISTRETTO DI TRASFORMAZIONE TR-CO2 IN  
AGGIORNAMENTO AL PUC

oggetto Fotoinserimento confronto progetto definitivo approvato -  
progetto

Data Settembre 2019

Progettisti Arch. Paolo Ghione  
Geom. Anna Lisa Borghino Arch. Antonella Nalbone Arch. Isabella Rabellino

revisioni	data	note	Tavola
1			13.1
2			
3			
4			
5			