


PROGETTO 2014

escluso da VIA con D.M Ambiente N.372 del 21/10/2015

LEGENDA interventi 2014:

- OPERE DI LOTTO 1
SISTEMAZIONE IDRAULICA DEL TRATTO TERMINALE URBANO DEL RIO MOLINASSI A VALLE DI PIAZZA CLAVARINO COSMA, FINO ALLA FOCE
- OPERE DI LOTTO 2
NUOVA CALATA AD USO CANTIERISTICA NAVALE

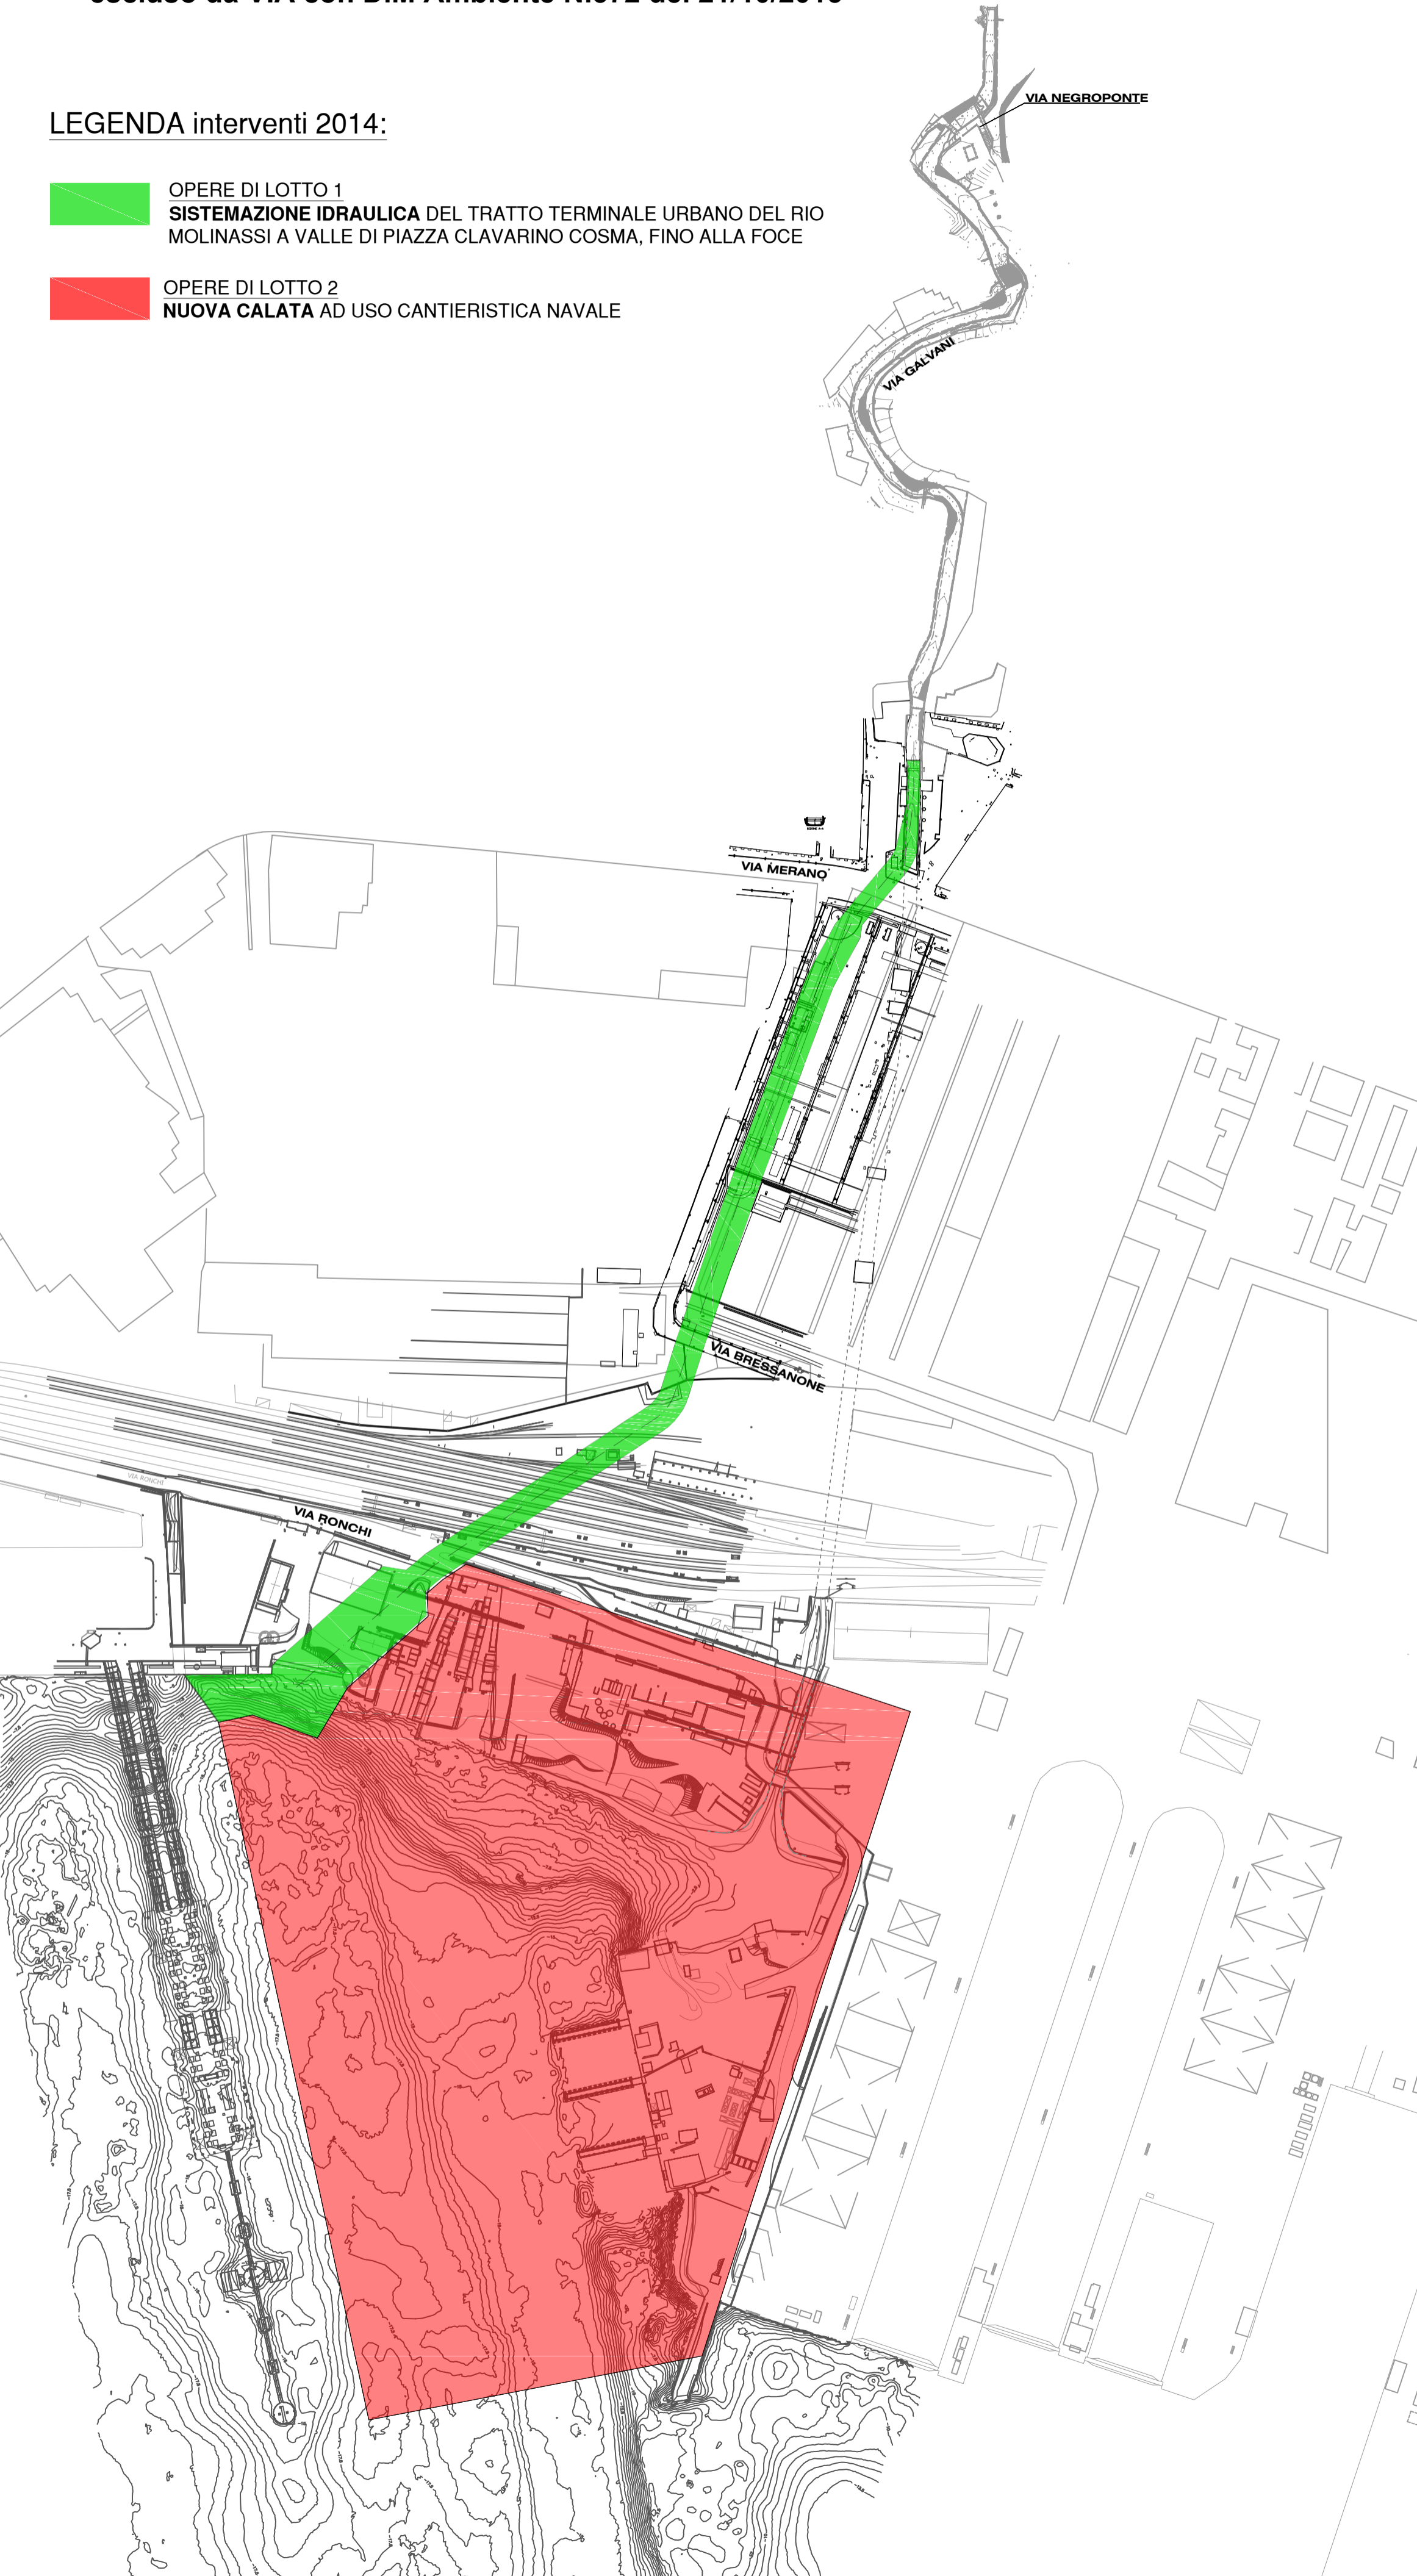

MODIFICHE PROGETTUALI OGGETTO DI VALUTAZIONE



(D.Lgs. 152/06, art.6, comma 9)

LEGENDA interventi 2019:

- OPERE DI LOTTO 1
SISTEMAZIONE IDRAULICA DEL TRATTO TERMINALE URBANO DEL RIO MOLINASSI A VALLE DI PIAZZA CLAVARINO COSMA, FINO ALLA FOCE
- OPERE DI LOTTO 2
NUOVA CALATA AD USO CANTIERISTICA NAVALE
- OPERE DI LOTTO 3
SISTEMAZIONE SPONDALE DEL RIO MOLINASSI PER GARANTIRE IL FRANCO IDRAULICO
INSERIMENTO DI BRIGLIA IDRAULICA ALL'ALTEZZA DI VIA NEGROPONTE
REALIZZAZIONE DI VASCHE DI ACCUMULO DEI SEDIMENTI TRA VIA NEGROPONTE E VIA LUIGI GALVANI



KEY MAP

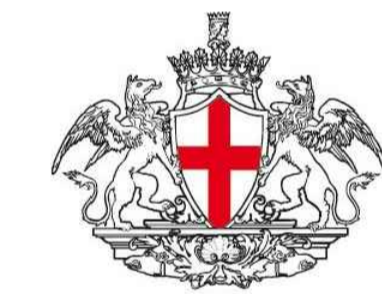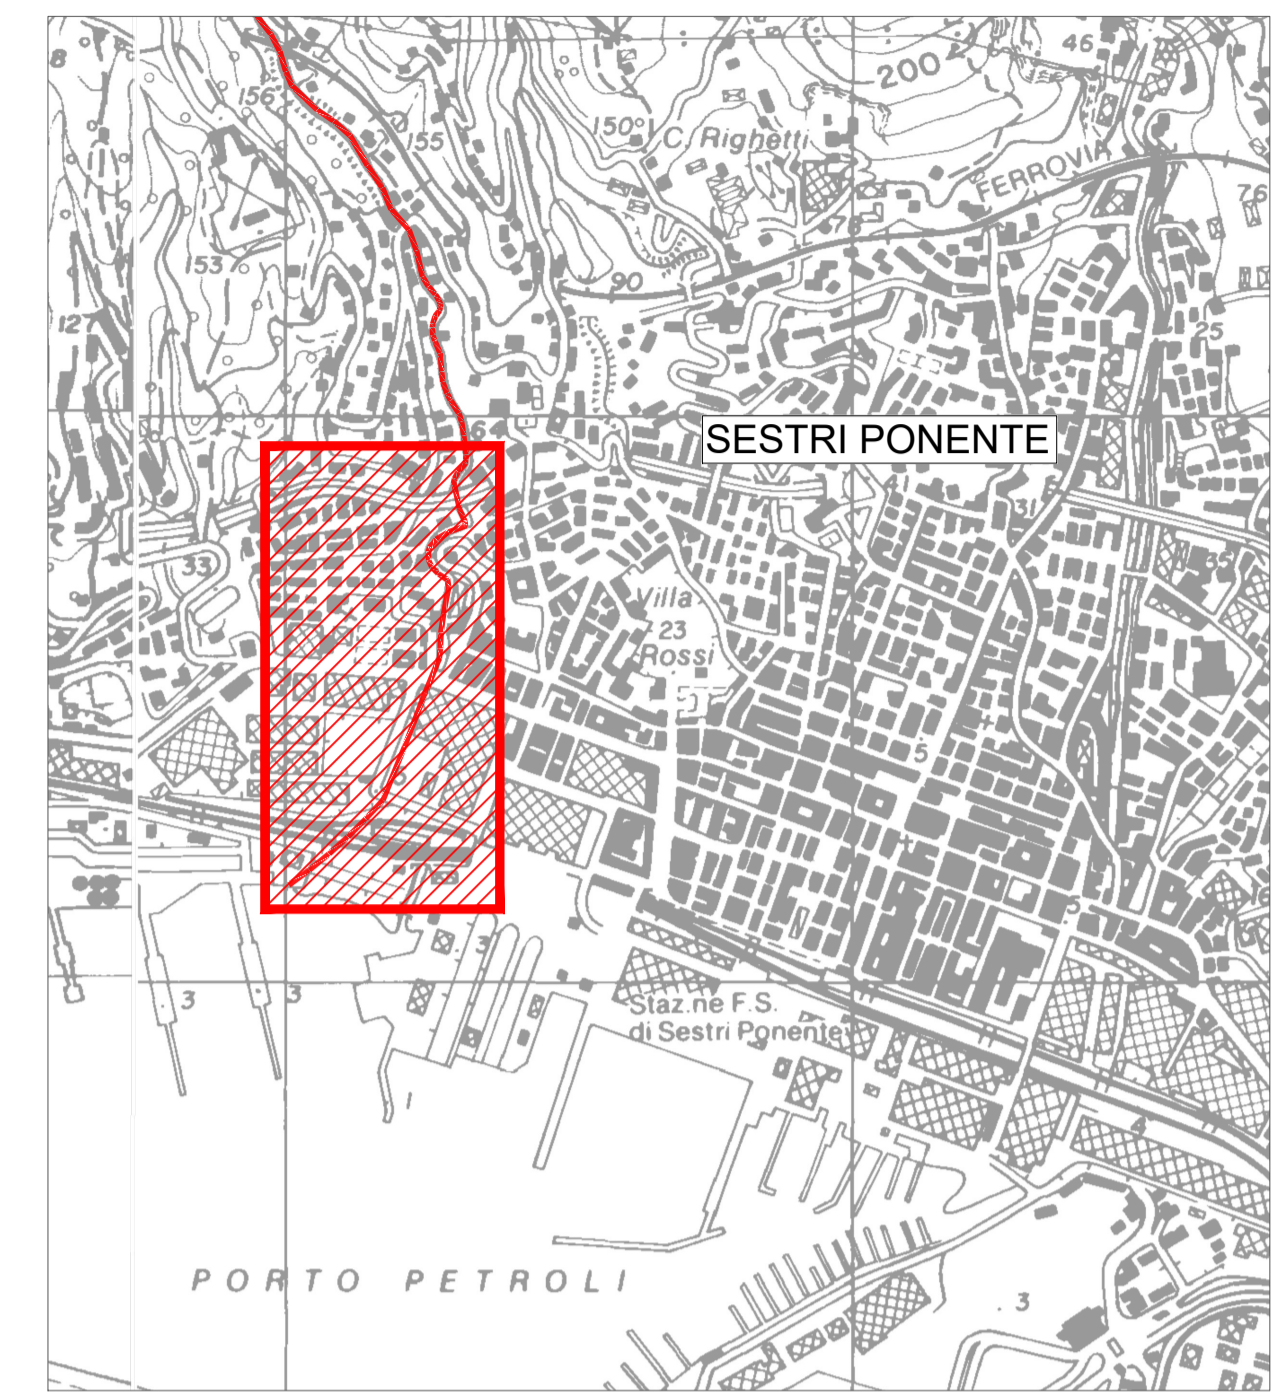

COMUNE DI GENOVA

REALIZZAZIONE DELLA NUOVA CALATA AD USO CANTIERISTICA NAVALE ALL'INTERNO DEL PORTO PETROLI DI GENOVA SESTRI PONENTE E SISTEMAZIONE IDRAULICA DEL RIO MOLINASSI

DOCUMENTAZIONE DI SUPPORTO PER LISTA DI CONTROLLO

Tavola 2 - PLANIMETRIA DI CONFRONTO INTERVENTI 2014-2019

PROGETTISTA INCARICATO DAL COMUNE DI GENOVA



SCALA: 1:2.000

COMMESSA	FASE	TIPO DOC.	DISCIP.	LOTTO	CONS.	REV.
45503307						

PROGETTAZIONE:									
Rev.	Descrizione	Emissione	Redatto	Data	Verificato	Data	Approvato	Data	IL PROGETTISTA
0	Prima Emissione		REDATTO	DATA	VERIFICATO	DATA	G. Sembenelli	DATA	

VERIFICATO:	VALIDATO: COMUNE DI GENOVA
	IL RUP
	ASSISTENTI AL RUP
	Dott. Ing. S. Pinasco