LIVELLETTE

PROVINCIA DI MODENA - COMUNE DI SAN POSSIDONIO | PROVINCIA DI MODENA - COMUNE DI SAN POSSIDONIO | PROVINCIA DI MODENA - COMUNE DI SAN POSSIDONIO | PROVINCIA DI MODENA - COMUNE DI MIRANDOLA | PROVINCIA DI MODENA - COMUNE DI MIRANDOLA

AUTOSTRADA A22

AUTOSTRADA A13

Consorzio di Bonifica della Burana

S02
SVINCOLO SAN POSSIDONIO - CONCORDIA MIRANDOLA

SCV01
SVINCOLO SAN POSSIDONIO - CAVALCAVIA SAN POSSIDONIO
L=102.00m

SCV02
SVINCOLO SAN POSSIDONIO - CAVALCAVIA RAMPA NORD-OVEST
L=76.00m

V10
SOTTOVIA PODERALE
6.00x5.10m; L=46.00m
Pk km 11+165.08

V11
CAVALCAVIA SP 11 DIR. MIRANDOLA
Strada categoria F2 - Extraurbanolocale
L=83.00
Pk km 13+040.08

V12
CAVALCAVIA VIA DEI PRATI
Strada categoria F2
L=97.00
Pk km 14+057.368

AP007
PONTE SUL CANALE DIVERSIVO BURANA I
L=92.00m
Sp.-Ac. Pr. km 15+258.02
Ac.-dc. Pr. km 15+355.02

V14
SOTTOVIA VIA BACCARELLA
Strada categoria F2
L=35.00m
Pk km 15+735.441

ID.07 - Rispetto franco idraulico e franco su viabilità interferita

TE.05 - Rispetto franco su viabilità interferita

Scala altezze 1: 500

Lunghezze 1: 5000

0 RIF. 0.000

No. SEZIONI

DISTANZE PROGRESSIVE

DISTANZE PARZIALI

QUOTE TERRENO

QUOTE PROGETTO

ETTOMETRICHE

QUADRO D'UNIONE

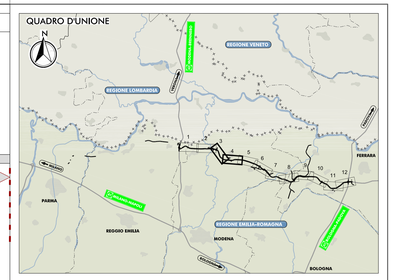

LEGENDA

OPERE D'ARTE E VIABILITA' DI PROGETTO

Ponti e viadotti

Sottovia, cavalcavia

Svincoli e interconnessioni

Competenza Enti

Limiti di competenza Consorzi di Bonifica

Varianti di tracciato prescritte da Decreto VIA del 25/07/2017

VP.## — Varianti Piano-Altimetriche prescritte dal Decreto VIA del 25/07/2017

VA.## — Modifiche Altimetriche per eliminazione tratti in trincea prescritte dal Decreto VIA del 25/07/2017

Vincoli ostativi ad ulteriori modifiche altimetriche

TE.## — Vincoli di natura tecnica, di sicurezza o di funzionalità

ID.## — Vincoli idraulici posti da AIPO o dai Consorzi di Bonifica

ELABORATI DI RIFERIMENTO

CARATTERISTICHE DEI MATERIALI

NOTE

LIVELLETTE

PROVINCIA DI MODENA - COMUNE DI MIRANDOLA | PROVINCIA DI MODENA - COMUNE DI MIRANDOLA | PROVINCIA DI MODENA - COMUNE DI MIRANDOLA | PROVINCIA DI MODENA - COMUNE DI MEDOLLA | PROVINCIA DI MODENA - COMUNE DI SAN FELICE SUL PANARO

AUTOSTRADA A22

AUTOSTRADA A13

Consorzio di Bonifica della Burana

VA.01 - Modifica altimetrica per eliminazione trincea di San Giacomo Roncole

V15
CAVALCAVIA SS12 TRATTO VARIANTE E SS 413
L=97.00

V16
SOTTOVIA VIA DELLA POSTA
Strada categoria F2+pista ciclabile
L=35.00m; 6.00x5.00m
Pk km 17+871.626

V17
SOTTOVIA SS12 SAN GIACOMO RONCOLE
Strada categoria F2
12.20x6.50m
Pk km 18+665.99

AP008
PONTE SUL CANALE DI CAVEZZO
L=20.000
Sp. A.Pr. km18+714.50
Sp.-B.Pr. km 19+734.50

V18
SOTTOVIA CICLABILE
2.00x3.50m
Pk km 19+759.60

V19
SOTTOVIA VIA S.ANTONIO
Strada categoria F2
7.20x5.80m
Pk km 19+914.583

V20
SOTTOVIA VIA IMPERIALE
Strada categoria F2
L=40.00m
Pk km 19+503.376

VST35
SOTTOPASSO PISTA CICLABILE alla Pk km 20+212.877
6.00x5.20m

V21
SOTTOVIA STRADA VIAZZOLA PICCOLA
Strada bidirezionale
6.00x5.60m
Pk km 20+627.218

TE.06 - Rispetto franco su viabilità interferita

ID.08 - Rispetto franco idraulico

TE.07 - Rispetto franco su viabilità interferita

TE.08 - Rispetto franco su viabilità interferita

SOTTOVIA VIA GETTA
Strada Collezzola Ashcola

Scala altezze 1: 500

Lunghezze 1: 5000

0 RIF. 0.000

No. SEZIONI

DISTANZE PROGRESSIVE

DISTANZE PARZIALI

QUOTE TERRENO

QUOTE PROGETTO

ETTOMETRICHE

scala di stampa 1:1

IL CONCEDENTE

Regione Emilia-Romagna

IL CONCESSIONARIO

ARC Autostrada Regionale Cispadana

AUTOSTRADA REGIONALE CISPADANA
DAL CASELLO DI REGGIOLO-ROLO SULLA A22 AL CASELLO DI FERRARA SUD SULLA A13

CODICE C.U.P. E81B08000060009

PROGETTO DEFINITIVO

AUTOSTRADA REGIONALE CISPADANA - PARTE GENERALE

PARTE GENERALE

INQUADRAMENTO GENERALE DELL'INTERVENTO

PROCEDURA DI VERIFICA DI OTTEMPERANZA DI CUI ALL'ART. 28 DEL D.LGS 152/2006 E SS. MM. E.II.
PROFILI LONGITUDINALI DI PROGETTO DEFINITIVO AGGIORNATO A SEGUITO DI DECRETO MA.SIRI. 25-07-2017
CON INDICAZIONE DEI VINCOLI OSTATIVI AD ULTERIORI MODIFICHE ALTIMETRICHE - PRESCRIZIONE CTVA N.28.6 - TAV 2/6

REDATTO DA

PIACENTINI INGEGNERI S.r.l.
Ing. Lucio Piacentini
Albo Ing. Bologna n° 4152

IL CONCESSIONARIO

Autostrada Regionale Cispadana S.p.A.
IL PRESIDENTE
Giuseppe Pasquali

REV.	DATA	DESCRIZIONE	REDAZIONE	CONTROLLO	APPROVAZIONE
G					
F					
E					
D					
C					
B					
A	21_07_2020	EMISSIONE	ALTANELLI	PIACENTINI	PATTUZZI

IDENTIFICAZIONE ELABORATO

VIA, PISTA	FASE	LOTTO	DISPOSITIVO	CODICE OPERA NAZ.	TRATTO OPERA	NAZIONALITÀ	TIPO ELABORATO	PROGRESSIVO	REVISIONE
8000	PD	0	010	000000	0	DE	FS	002	A

DATA: LUGLIO 2020

SCALA: 1:5.000/1:500

IL PRESENTE DOCUMENTO NON PUÒ ESSERE COPIATO, RIPRODOTTO O ALTRIMENTI FORNITO, IN TUTTO O IN PARTE, SENZA IL CONSENSO SCRITTO DEL CONCESSIONARIO. OGNI UTILIZZO NON AUTORIZZATO SARÀ PERSEGUITO A NORMA DI LEGGE.
THIS DOCUMENT MAY NOT BE COPIED, REPRODUCED OR PUBLISHED, EITHER IN WHOLE OR IN PART, BY ANY MEANS, WITHOUT THE WRITTEN PERMISSION OF ARC2020. UNAUTHORIZED USE WILL BE PROSECUTED BY LAW.