LIVELLETTE

No. SEZIONI

DISTANZE PROGRESSIVE

DISTANZE PARZIALI

QUOTE TERRENO

QUOTE PROGETTO

ETTOMETRICHE

LIVELLETTE

No. SEZIONI

DISTANZE PROGRESSIVE

DISTANZE PARZIALI

QUOTE TERRENO

QUOTE PROGETTO

ETTOMETRICHE

QUADRO D'UNIONE

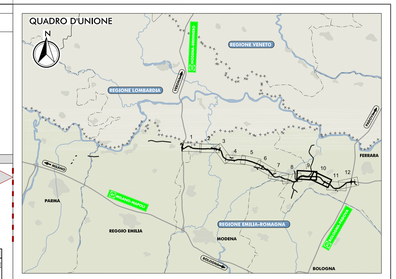

LEGENDA

OPERE D'ARTE E VIABILITA' DI PROGETTO

Ponti e viadotti

Sottovia, cavalcavia

Svincoli e Interconnessioni

Competenza Enti

Limiti di competenza Consorzi di Bonifica

Varianti di tracciato prescritte da Decreto VIA del 25/07/2017

VP.## — Varianti Piano-Altimetriche prescritte dal Decreto VIA del 25/07/2017

VA.## — Modifiche Altimetriche per eliminazione tratti in trincea prescritte dal Decreto VIA del 25/07/2017

Vincoli ostativi ad ulteriori modifiche altimetriche

TE.## — Vincoli di natura tecnica, di sicurezza o di funzionalità

ID.## — Vincoli idraulici posti da AIPO o dai Consorzi di Bonifica

ELABORATI DI RIFERIMENTO

CARATTERISTICHE DEI MATERIALI

NOTE

IL CONCEDENTE

Regione Emilia-Romagna

IL CONCESSIONARIO

ARC AUTOSTRADA REGIONALE CISPADANA

AUTOSTRADA REGIONALE CISPADANA
DAL CASELLO DI REGGIOLO-ROLO SULLA A22 AL CASELLO DI FERRARA SUD SULLA A13

CODICE C.U.P. E81B08000060009

PROGETTO DEFINITIVO

AUTOSTRADA REGIONALE CISPADANA - PARTE GENERALE

PARTE GENERALE

INQUADRAMENTO GENERALE DELL'INTERVENTO

PROCEDURA DI VERIFICA DI OTTEMPERANZA DI CUI ALL'ART. 28 DEL D.LGS. 152/2006 E SS. MM. E IL PROFILI CONSUNTIVANALI DI PROGETTO DEFINITIVO INTEGRATO AL DECRETO DI VIA DEL 25/07/2017
CON INDICAZIONE DEI VINCOLI ISTATITI AD ULTERIORI MODIFICHE ALTIMETRICHE - PRESCRIZIONE CTVIA N 28.6 - TAV 5/6

REDATTO DA

PIACENTINI INGEGNERI S.r.l.
Ing. Lucio Piacentini
Albo Ing. Bologna n° 4152

IL CONCESSIONARIO

Autostrada Regionale Cispadana S.p.A.
IL PRESIDENTE
Gianpiero Paltrinieri

REV.	DATA	DESCRIZIONE	REDAZIONE	CONTROLLO	APPROVAZIONE
G					
F					
E					
D					
C					
B					
A	21_07_2020	EMISSIONE	ALTANELLI	PIACENTINI	PATTUZZI

IDENTIFICAZIONE ELABORATO

LIV. FASE	FAS.	LOTT.	DIMPIC.	CODICI OPERA NAZ.	TIPOLOGIA ELABORATO	PROGRESSIVO	REV.
8 0 1 2	P E	0	0 0 0	0 0 0 0 0	0	G E	F G	0 3	A

DATA: LUGLIO 2020

SCALA: 1:5.000/1:500

IL PRESENTE DOCUMENTO NON POTRA' ESSERE COPIATO, RIPRODOTTO O ALTRIMENTI DIVULGATO, IN TUTTO O IN PARTE, SENZA IL CONSENSO SCRITTO DEL CONCEDENTE. OGNI UTILIZZO NON AUTORIZZATO SARA' PERSEGUITO A NORMA DI LEGGE.
THIS DOCUMENT MAY NOT BE COPIED, REPRODUCED OR PUBLISHED, EITHER IN THE WHOLE OR IN ITS CONTENTS, WITHOUT THE WRITTEN PERMISSION OF ARC2020. UNAUTHORIZED USE WILL BE PROSECUTED BY LAW.

scala di stampa 1:1