

COMUNE DI MANOPPELLO

PROVINCIA DI PESCARA
Ufficio Urbanistica Area - V

cod. fisc. 81000530683

p. IVA 00947010682

11136

Prot. n.

Data: 7 AGO. 2020

**AL MINISTERO DELL'AMBIENTE
DIVISIONE V° -SISTEMI DI VALUTAZIONE AMBIENTALE
cress-5@minambiente.it**


OGGETTO: Procedura di VIA "Progetto di rifacimento metanodotto Chieti Rieti "

In riferimento all'oggetto e preso atto che il progetto, ai sensi dell'art. 24 comma 1 del D.Lgs. 152/06, è stato pubblicato sul Vostro sito web, presa visione degli elaborati in progetto, accertato che sommariamente il nuovo tracciato, del metanodotto, nella tratta che interessa il Comune di Manoppello, si allontana dalle zone urbanizzate ad uso produttivo e quindi si vanno tendenzialmente a ridurre le interferenze/conflitti con le previsioni urbanistiche di zona, con la presente si chiede di ottimizzare il tracciato, secondo le indicazioni riportate nella allegata planimetria, al fine di attenuare ulteriormente le interferenze con le aree edificabili di PRG.


Per ulteriori delucidazioni si chiede di contattare l'Ufficio Urbanistico del Comune.
Tel. 3923952516.

Manoppello 06/08/20

IL RESPONSABILE DELL'AREA V°
Arch. D'Angelo Massimo

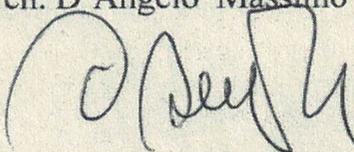

IL SINDACO
DE LUCA GIORGIO

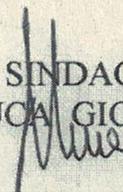


Rifacimento METTO CHIETI - RIETI
DN 400 (16") DP 24 bar


TRACCIATO DI PROGETTO

PROGETTO	REVISIONE	DATA	SCALE	PROVA	STATO
PROG. 745	ENERECL	14/05/2011	1:1000	PG-ITL-01	1
 			DN: PG-ITL-01 Comm. P.M. 1100184		

Foglio
3
di 35
Scala
1:1000

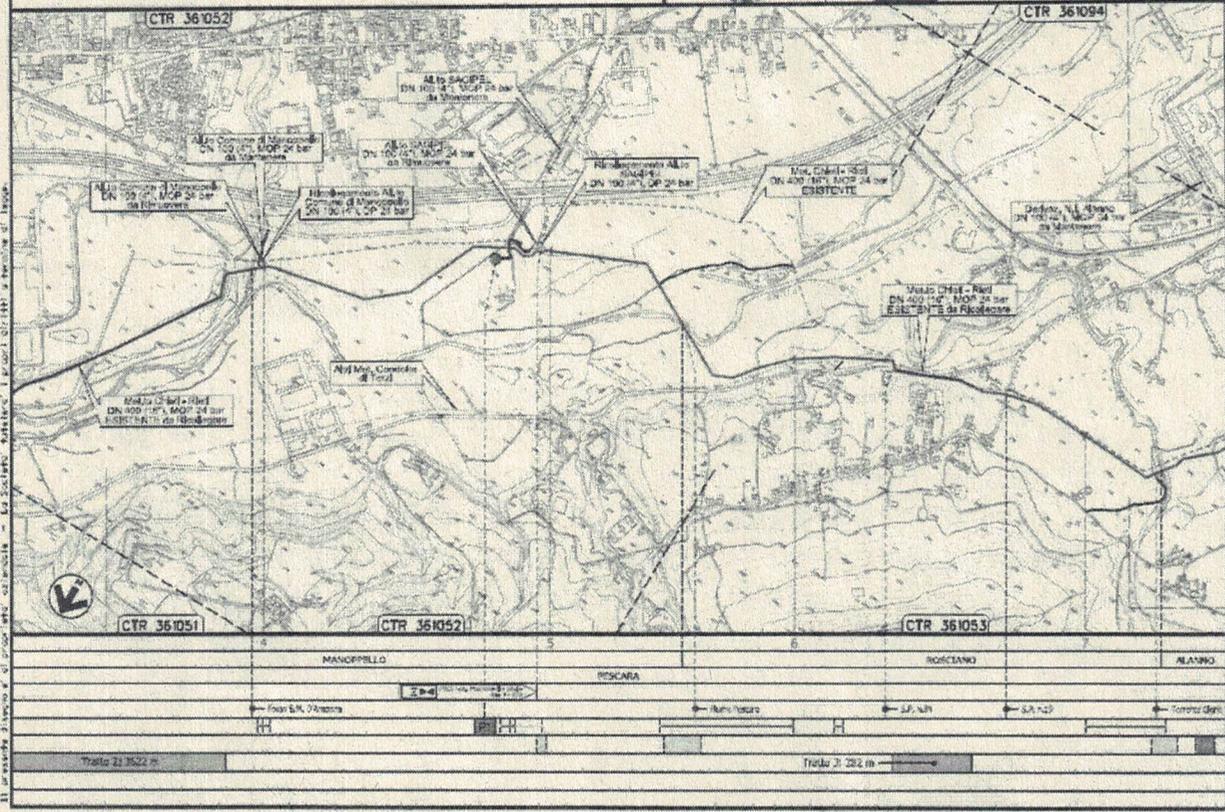

FILE NAME: PG-ITL-01-01

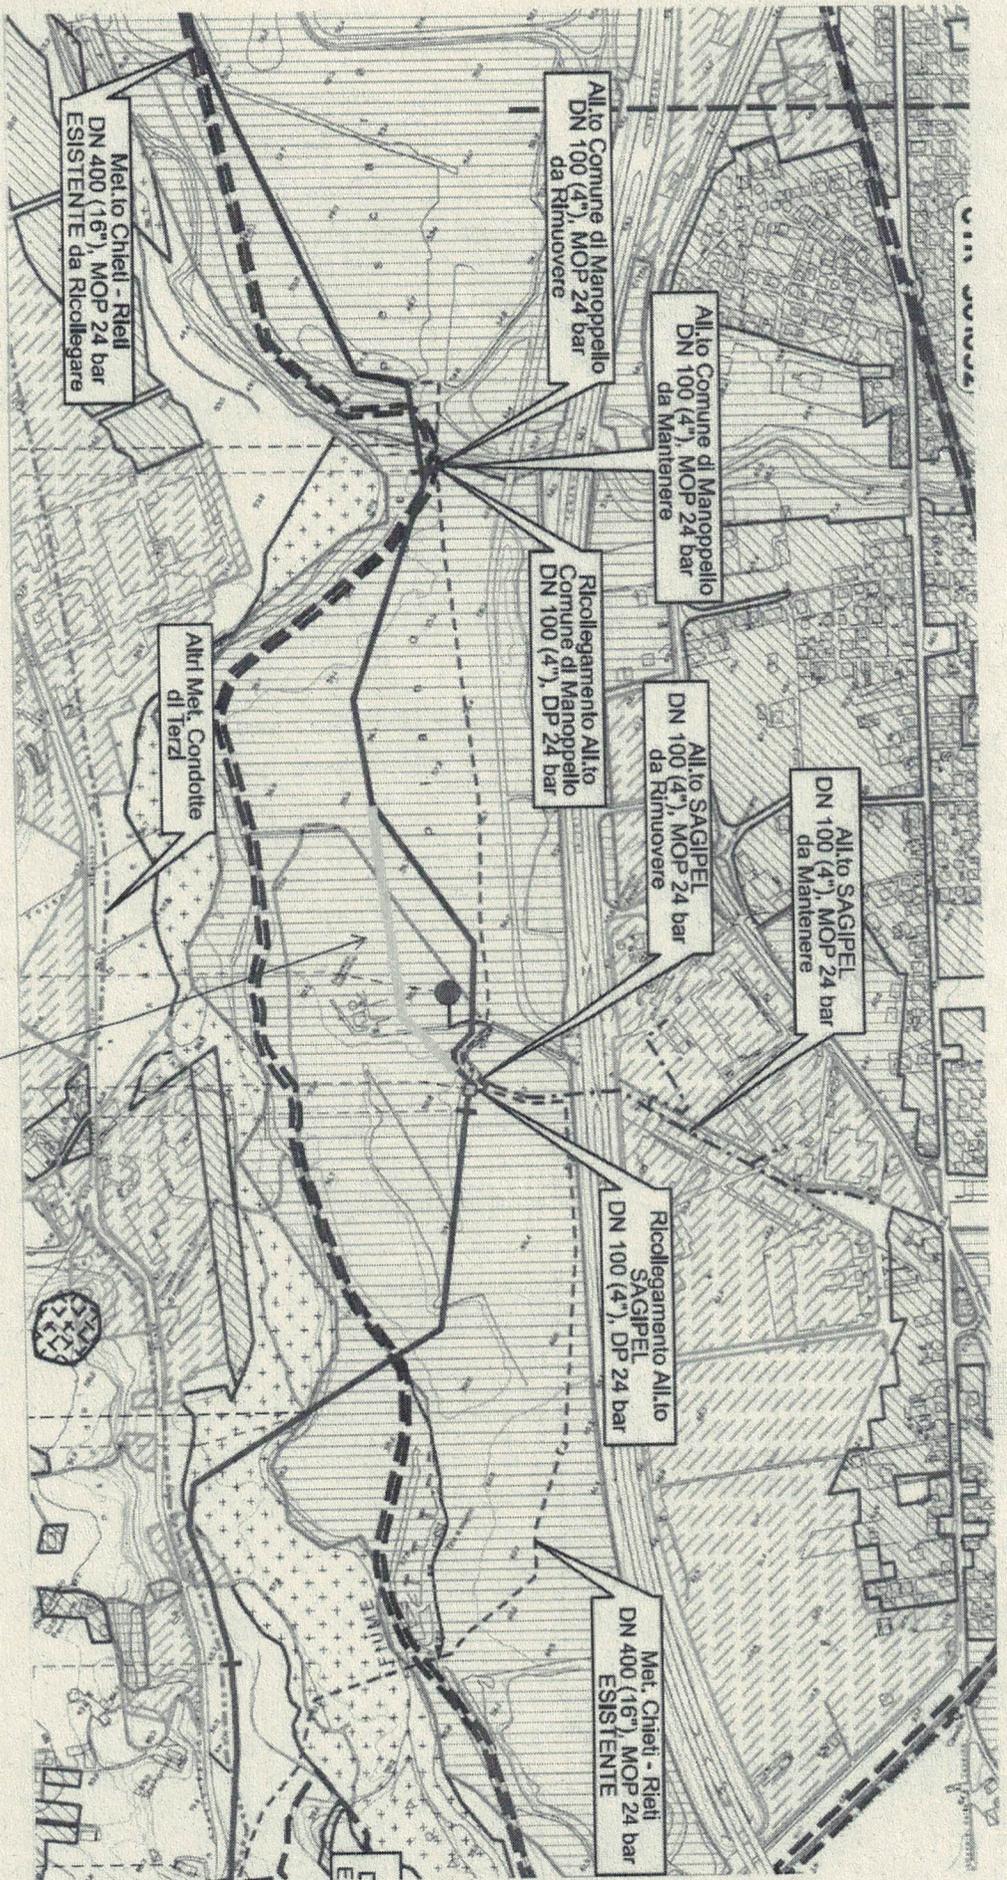

Handwritten signature

