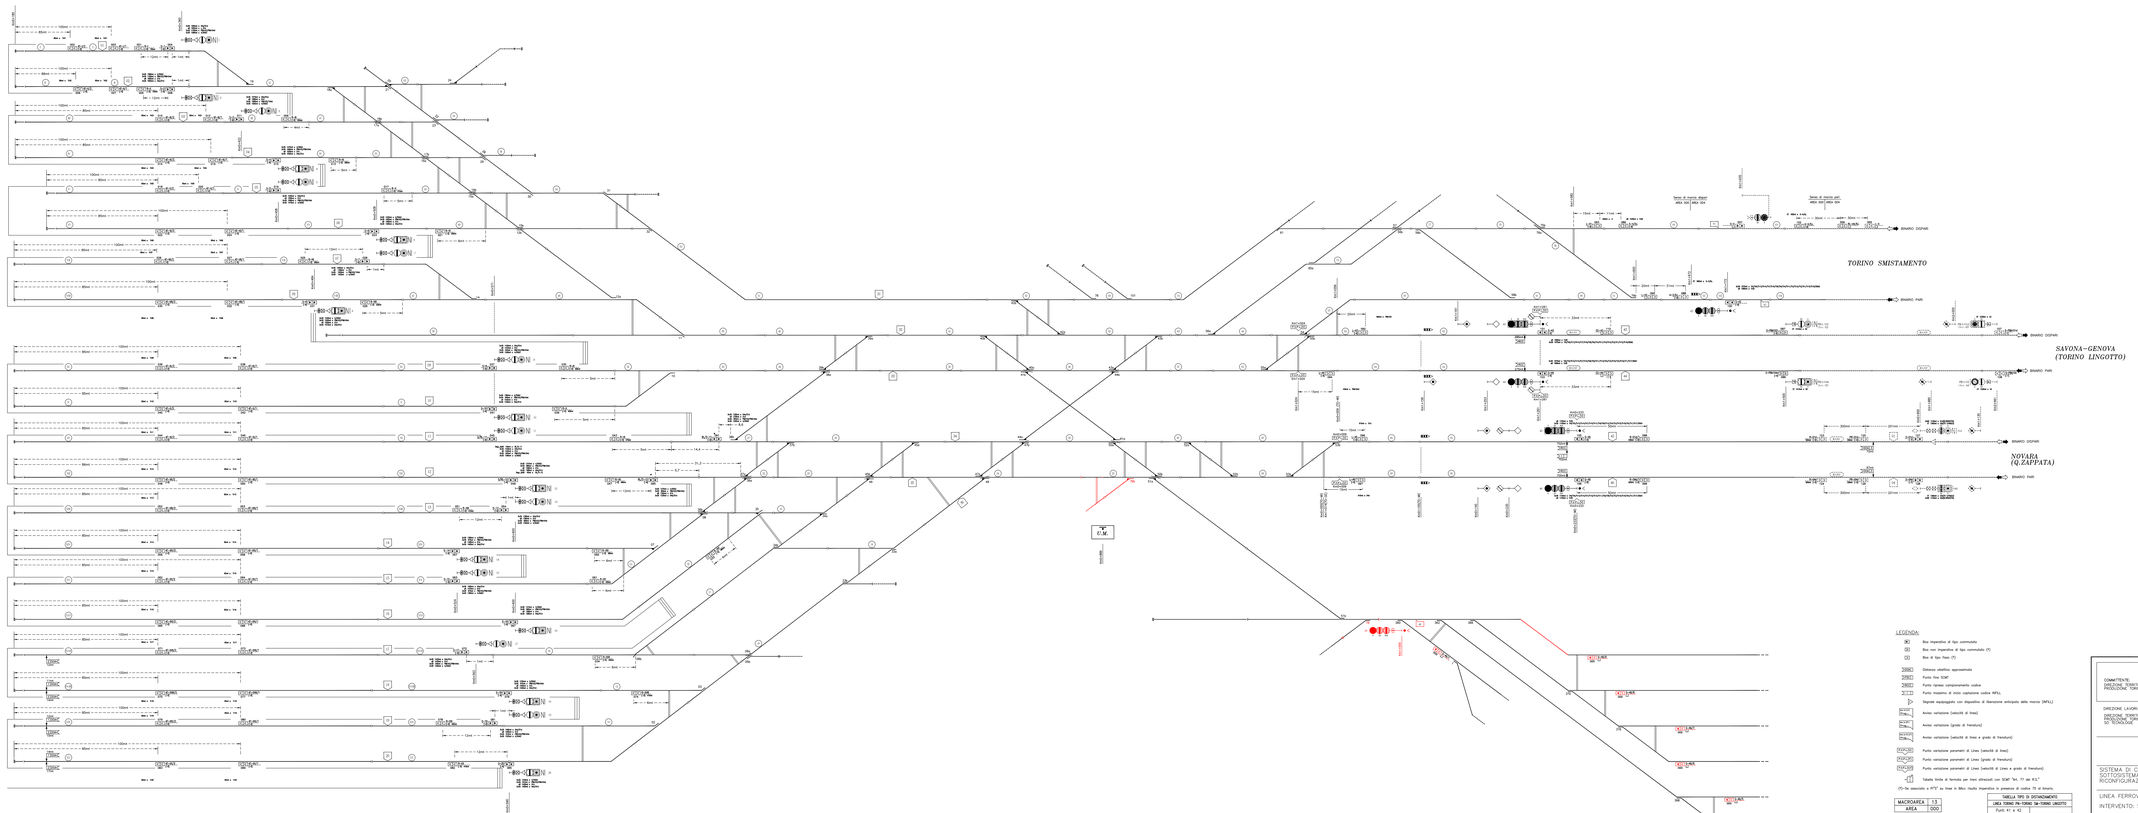
TORINO SMISTAMENTO
SAVONA-GENOVA
(TORINO LINGOTTO)
NOVARA
(Q.ZAPPATA)
BINARIO DISPARI
BINARIO PARI
E.M.
LINEA 1
LINEA 2
LINEA