Stazione di TORINO PORTA NUOVA
Regime SP, EDCO esclusa Linea "Passante Interno"
(Stati Operativi CsI/CsE)

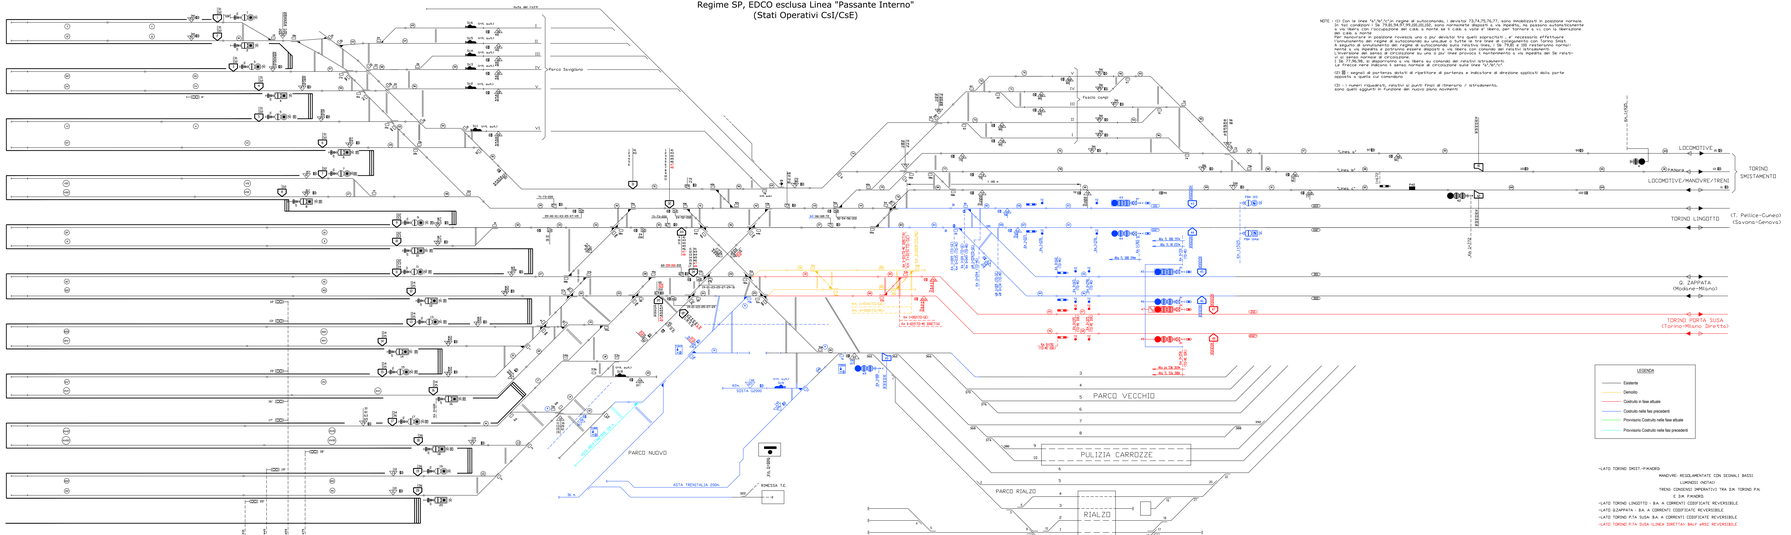

IL GESTORE DELL'INFRASTRUTTURA:	RFI RETE FERROVIARIA ITALIANA GRUPPO FERROVIE DELLO STATO ITALIANE
STRUTTURA ORGANIZZATIVA:	DIREZIONE PRODUZIONE – D.T.P. TORINO S.O. UNITA' TERRITORIALE TORINO NODO
MANUTENTORE:	UM. IS 1 Torino
UTILIZZATORE:	Rep. Territoriale Movimento Torino

VERIFICA TECNICA D'ANTIVIGNE
Impianto: TORINO P.N.
LA COMMISSIONE DI VERIFICA
Presidente: Membro: Membro: Membro:
Data: Gg. n. ____ di Periodo ____

Linea:
Località/Tratta Stazione Porta Nuova
Impianto/Opera Adeguamento Binario 17 per doppia composizione

NODO DI TORINO – STAZIONE TORINO PORTA NUOVA
PIANO SCHEMATICO DI STAZIONE

Tav. 01 — SCALA: — Foglio: — di —

Rev.	Descrizione	Data attivazione	Il Redattore / Il Responsabile Tecnico
2	Adeguamento binario 17 per doppia composizione		F.Minuto

PROGETTISTA:	SOTOPR. DELLO	VIAM. DOC.	PROGR.PROF.FAS. NUMERO ED
I T A N K I T	R R Z	P R	I T I A N O R A 0 1 0 0 1 0

Direz. Produzione U.T.P. Torino — Progettista: G.Cavallero — Approvato: Direzione: Direz. C.E.R. U.O. Pianif. Tratte e Svil. di Densità — Verificato: Direzione: Direz. Produzione U.T.P. Torino — Autorizzato: Direzione: Direz. Produzione U.T.P. Torino — Approvato: Direzione: Direz. Produzione U.T.P. Torino — Autorizzato: Direzione: Direz. Produzione U.T.P. Torino — Sc. 1:500 — Data: 30/06/2006

ESEGUITO TECNICO	REALIZZAZIONE	RICAPITOLAZIONE	Fabbricato
Direz. Produzione U.T.P. Torino	Direz. Produzione U.T.P. Torino	Direz. Produzione U.T.P. Torino	
Direz. Produzione U.T.P. Torino Nodo	Direz. Produzione U.T.P. Torino Nodo	Direz. Produzione U.T.P. Torino Nodo	

Nome del file: Rev Burt _P2 Torino P.N. adeguamento Bin17 per doppia composizione.dwg

COMMITTENTE:
RFI RETE FERROVIARIA ITALIANA GRUPPO FERROVIE DELLO STATO ITALIANE
DIREZIONE LAVORI:
ITALFERR GRUPPO FERROVIE DELLO STATO ITALIANE
MANDATARIA: Ansaldo STS A Finmeccanica Company
MANDANTI: BOMBARDIER; MERMEC A Bombardier Company; SYSTRA; SALCEF; SIELTE; SCS Servizi Costruzioni Segnaletica Telecomunicazioni

PROGETTAZIONE: Ansaldo STS

AS BUILT

LINEA : Torino - Padova

TRATTA / INTERVENTO : Potenziamento Tecnologico Torino - Padova

SEGNALAMENTO E IMPIANTISTICA

PP /SPP– ACEI di TORINO PORTA NUOVA
Piano Schematico IS

APPALTATORE:	DIRETTORE TECNICO:	ADMINISTRATORE DELEGATO:
(data,timbro,firma)	Ing. Bruzzaniti G. Antonio (data,timbro,firma)	(data,timbro,firma)

SCALA: N/A

PROGETTAZIONE: RTI:
Responsabile di Impianto/Opera: Segnalamento: Telecomunicazioni: Opere Civili,Armamento,TE,Impiantistica Elettr.
ANSALDO STS
BOMBARDER Transportation
MERMEC
SMS Engineering

COMMESSA LOTTO FASE ENTE TIPO DOC. OPERA/DISCIPLINA PROGR. REV. FOGLIO

I T P S	1 2	B	Z 1	P X	I S 1 3 0 0	0 0 1	A	001/001

Rev.	Descrizione	Redatto	Data	Verificato	Data	Approvato	Data	Autorizzato	Data
A	Emissione As-Built	L. Sarno	25/10/2007	G. Mancini	25/10/2007	G. Bruzzaniti	25/10/2007	A.Gerbaudo	25/10/2007

Cod. File Fascicolo: ITPS1200ZPXAC0101001001 Rev: 03.00 U.I.: ESE15 Formato: A4
ITPS1200ZPXF001000001_A.dwg N. Elab.:

COMMITTENTE:
RFI RETE FERROVIARIA ITALIANA GRUPPO FERROVIE DELLO STATO ITALIANE
PROGETTAZIONE:
ITALFERR GRUPPO FERROVIE DELLO STATO ITALIANE

U.O. TECNOLOGIE NORD

PROGETTO DEFINITIVO

NODO DI TORINO

COMPLETAMENTO LINEA DIRETTA TORINO PORTA SUSA - TORINO PORTA NUOVA

TORINO PORTA NUOVA
Piano Schematico IS esistente in R/G (Fase 3)

SCALA:

COMMESSA LOTTO FASE ENTE TIPO DOC. OPERA/DISCIPLINA PROGR. REV.

N T 0 P	0 0	D	S B	P X	A C 0 1 1 0	3 0 1	A

Rev.	Descrizione	Redatto	Data	Verificato	Data	Approvato	Data	Autorizzato	Data
A	Emissione esecutiva	L. Sarno	Agosto 2010	G. Mancini	Agosto 2010	G. Bruzzaniti	Agosto 2010	A. Gerbaudo	Agosto 2010

Direzione Tecnica U.O. Tecnologie Nord
Ing. Antonio Gerbaudo
Ordine degli Ingegneri della Provincia di Torino n. 6789 J

File: NTP0D00SBPXAC0110301A.dwg N. Elab.: