


Locali ACEI PN per PD Linea Diretta (Piano interrato)

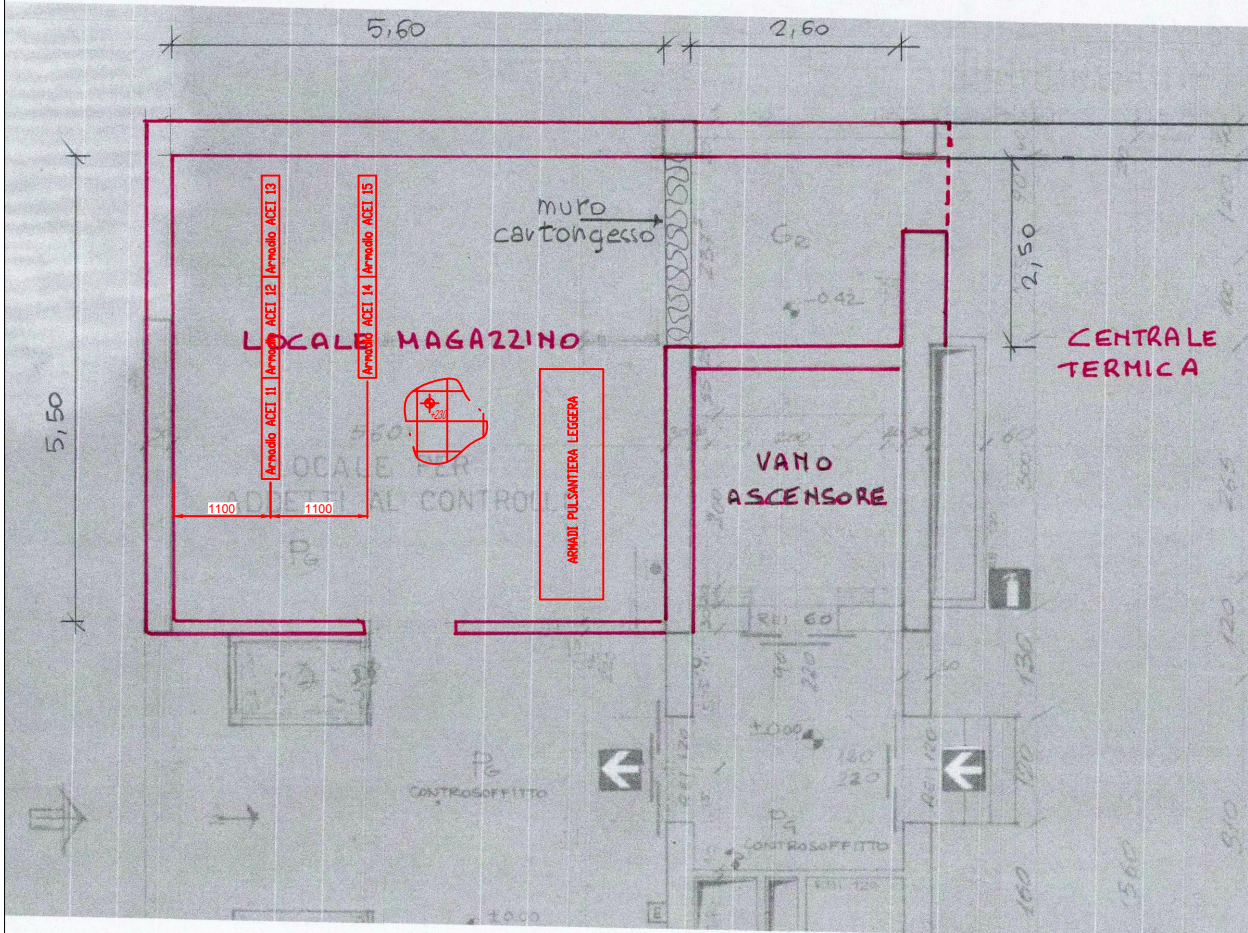

COMMITTENTE:



PROGETTAZIONE:



U.O. TECNOLOGIE NORD

PROGETTO DEFINITIVO

NODO DI TORINO

COMPLETAMENTO LINEA DIRETTA TORINO PORTA SUSANA - TORINO PORTA NUOVA

TORINO PORTA NUOVA

Lay-out locali sala relè esistente in R/G

SCALA:

1:50

COMMESSA LOTTO FASE ENTE TIPO DOC. OPERA/DISCIPLINA Progr. REV.

NT0P 00 D 58 PB AC0111 301 A

Rev.	Descrizione	Redatto	Data	Verificato	Data	Approvato	Data	Autorizzato Data
A	Emissione esecutiva	M. Dugni	Agosto 2019	M. Fasoglio	Agosto 2019	G. De Michele	Agosto 2019	M. Gambero Agosto 2019



File: NT0P00D58PBAC0111301A.dwg

n. Elab.: