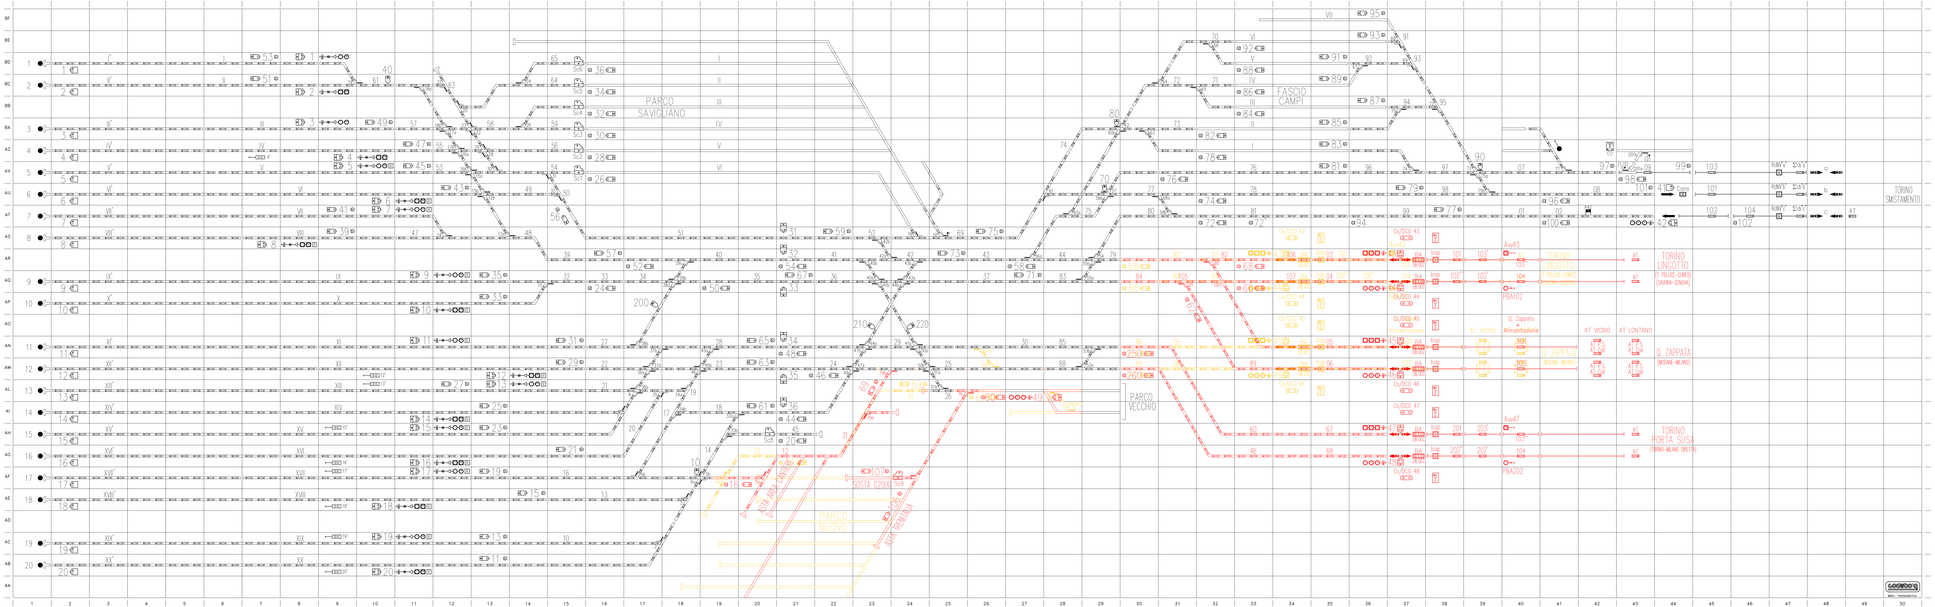

ENTE	ALTEZZA	COLORE
SCIOPETTI ITINERARIO	1.2	ROSSO
SCIOPETTI DEFINIMENTO	1.2	VIOLA
CDB	9.5	VERDE
CDB SENZA RIP.	9.5	NERO
SEGNALI	9.5	NERO
SEMAFORI	9.5	NERO
ALTI LIMITE	9.5	NERO
STAZIONI LIMITROFE	10.5	NERO
LEGENDA		ROSSO STAMPATO

REVISIONI			
DATA	DESCRIZIONE	DISEGNATO	VERIFICATO
01/12/2010	PRIMA EMISSIONE A SEGUITO DEFINIMENTO		
01/12/2010	PRIMA EMISSIONE A SEGUITO DEFINIMENTO		
DISEGNATO	ALVARO LORENZO
VERIFICATO	
APPROVATO	


SCALA:

COMMITTENTE: RFI RETE FERROVIARIA ITALIANA

PROGETTAZIONE: ITALFERR

DIREZIONE LAVORI: ITALFERR






SEGNALAMENTO SICUREZZA

MODULO 5 - SPF DEA TO. P.TA NUOVA

TORINO PORTA NUOVA

APPALTATORE	IL DIRETTORE LAVORI (nome e firma)	IL DIRETTORE DI PROGETTO (nome e firma)	SCALA
DIRIGENTE TECNICO	DIRIGENTE TECNICO	DIRIGENTE TECNICO	
	DIRIGENTE DEL SERVIZIO Segnalamento e Sicurezza (nome e firma)	DIRIGENTE DEL SERVIZIO Segnalamento e Sicurezza (nome e firma)	
	Visto: Responsabile Ufficio Tecnico Appalti (nome e firma)	Visto: DG Supervisione	

COMMESSA	LOTTO	FASE	ENTE	SPEC.	OPERA/DISCIPLINA	PROGR.	REV.	FOGLIO
RF31	12	00	00	00	DI0000	0000	00	1

Rev.	Descrizione	Redatto	Data	Verificato	Data	Approvato	Data	Autorizzato Data
0	PRIMA EMISSIONE A SEGUITO DEFINIMENTO							

COD. ATTRIBUZIONALE DI FOGLIO: DI0000 0000 00 00 00 00 1

COMMITTENTE: RFI RETE FERROVIARIA ITALIANA

PROGETTAZIONE: ITALFERR

U.O. TECNOLOGIE NORD

PROGETTO DEFINITIVO

NODO DI TORINO

COMPLETAMENTO LINEA DIRETTA TORINO PORTA SUSA - TORINO PORTA NUOVA

TORINO PORTA NUOVA

Grafico QL enclavato in RIS

SCALA:

COMMESSA | LOTTO | FASE | ENTE | TIPO DOC. | OPERA/DISCIPLINA | PROGR. | REV.

RF31 00 00 00 DI 00 00 00 0 0

Rev.	Descrizione	Redatto	Data	Verificato	Data	Approvato	Data	Autorizzato Data
0	PRIMA EMISSIONE A SEGUITO DEFINIMENTO							

COD. ATTRIBUZIONALE DI FOGLIO: DI0000 0000 00 00 00 00 1

FOGLIO 1 DI 1