Stazione di TORINO PORTA NUOVA
Regime SP, EDCO esclusa Linea "Passante Interno"
(Stati Operativi CsI/CsE)

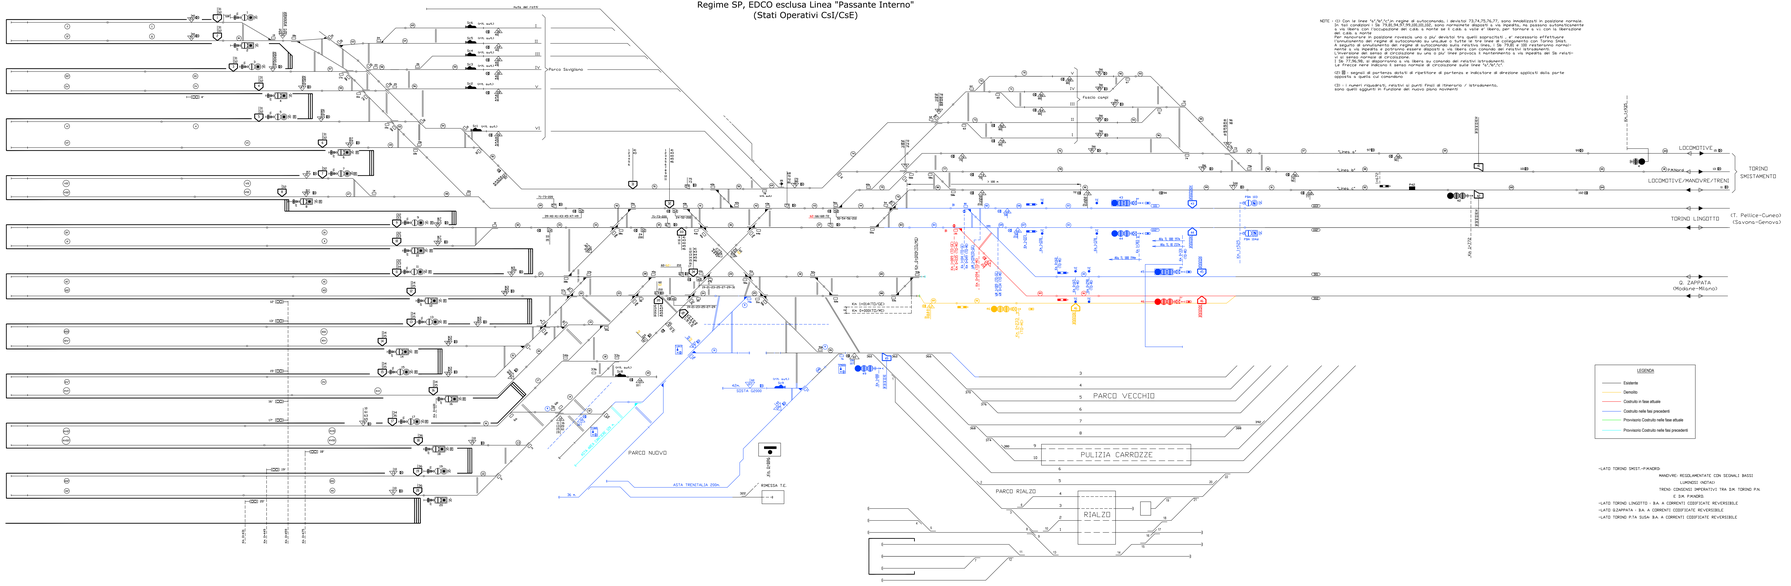

NOTE : (1) Con la linea "V/M/S/U" ovvero al sottosmistamento, i deviatoi 73,74,75,76,77, sono mantenuti in posizione normale. Con la linea con indicazione del cdb 1 nord ed il cdb 1 sud e/o "libera per tornare a lo con la manovra del cdb 1 nord.
Con deviatoi in posizione rovesciu uno o più deviatoi tra quelli sopracitati , è necessario effettuare l'annullamento del regime di autosmistamento su ciascuna o tutte le linee ove è configurato con tornio locale.
Con la linea "V/M/S/U" ovvero al sottosmistamento, i deviatoi 73,74,75,76,77, sono mantenuti in posizione normale e la via deposito e portonino esterno deposito è via libera con comando dei relativi istradamenti.
Con la linea "V/M/S/U" ovvero al sottosmistamento su una o più linee provvisorie è mantenuta a via aspetta del 5a relativo e di senso normale di circolazione.
I 5a 77,78,79, si disporranno a via libera su comando dei relativi istradamenti
I 5a 73,74,75,76, si disporranno a via libera su comando dei relativi istradamenti.

(2) 5a segnali di partenza abilitati al significato di partenza e indicatore di direzione applicati della parte opposta a quella cui comandano

(3) : i numeri riguardanti relativi ai punti finali di itinerario o istradamento, sono quelli aggiorati in funzione del nuovo piano movimenti

-LATO TORINO DIRETT.PIANORO
MANOVRE: REGOLAMENTATE CON SEGNALI BASSI
LUMINOSI (NETAL)
TRENI CONDOTTI IMPERATIVI TRA D.M. TORINO P.N
E D.M. PIANORO
-LATO TORINO LINGOTTO - B.A. A CORRENTI CODIFICATE REVERSIBILE
-LATO ZAPPATA - B.A. A CORRENTI CODIFICATE REVERSIBILE
-LATO TORINO P.N. SUSA- B.A. A CORRENTI CODIFICATE REVERSIBILE

IL GESTORE DELL'INFRASTRUTTURA:	RFI RETE FERROVIARIA ITALIANA GRUPPO FERROVIE DELLO STATO ITALIANE
STRUTTURA ORGANIZZATIVA:	DIREZIONE PRODUZIONE – D.T.P. TORINO S.O. UNITA' TERRITORIALE TORINO NODO

VERIFICA TECNICA D'ATTIVAZIONE
Impianto: **TORINO P.N.**
LA COMMISSIONE DI VERIFICA
Presidente: Dott. Ing. _____
Membro: Membro
Membro: Membro
Data: _____
Ver. 6 – _____ gr. Variabile ARIAL

MANUTENTORE: UM. IS 1 Torino	UTILIZZATORE: Rep. Territoriale Movimento Torino

Linea:
Località/Tratta: Stazione Porta Nuova
Impianto/Opera: Adeguamento Binario 17 per doppia composizione

NODO DI TORINO – STAZIONE TORINO PORTA NUOVA PIANO SCHEMATICO DI STAZIONE	Tav. 01 SCALA: Foglio: – di –

Rev.	Descrizione	Data attivazione	Il Redattore Il Responsabile Tecnico
2	Adeguamento binario 17 per doppia composizione		F.Minuto

PROGETTO-MAN	SOTTOPR.	LIVELLO	NUM. DOC.	PROG.SP	TIP.DOC.	PROG.SP. FUN.	NARRATIVA	ED.	NUM. CAM. INFU. PROGTTAZIONE
I T P S	1 2	0	Z 1	P X	I S	1 3 0 0	0 0 1	A	0 0 1 / D 0 1





Nome del file: Nuovi_PS Torino PN adeguamento Bin17 per doppia composizione.dwg

COMMITTENTE:
RFI RETE FERROVIARIA ITALIANA GRUPPO FERROVIE DELLO STATO ITALIANE

DIREZIONE LAVORI:
ITALFERR GRUPPO FERROVIE DELLO STATO ITALIANE

MANDATARIA: Ansaldo STS A Finmeccanica Company
MANDANTI: BONIFARDINER; MERCO & ASSOCIATI; ESYM; MILCET; SIELTE; SEC Engineering Consultants

PROGETTAZIONE: Ansaldo STS

AS BUILT

LINEA : Torino - Padova

TRATTA / INTERVENTO : Potenziamento Tecnologico Torino - Padova

SEGNALAMENTO E IMPIANTISTICA

PP /SPP– ACEI di TORINO PORTA NUOVA
Piano Schematico IS

APPALTATORE:	DIRETTORE TECNICO:	APPROVAZIONE:
(data,timbro,firma)	Ing. Bongiovanni, Antonino, Gaetano (data,timbro,firma)	DIRETTORE LAVORI: (data,timbro,firma)

SCALA: N/A

PROGETTAZIONE: B.TI:
Responsabile e Impiantistica
Segnalamento
Telecomunicazioni
Opere Civili,Armamento,TE,Impiantistica Elettr.

ANALISI STI:
BOMBARDIER Transportation
ESYM
SEC Engineering

COMMESSA LOTTO FASE ENTE TIPO DOC. OPERA/DISCIPLINA PROGR. REV. FOGLIO

I T P S	1 2	0	Z 1	P X	I S	1 3 0 0	0 0 1	A	0 0 1 / D 0 1

Rev.	Descrizione	Redatto	Data	Verificato	Data	Approvato	Data	Autorizzato	Data
A	Emissione esecutiva	L. Sciarra	25/10/2007	L. Mancini	25/10/2007	G. Bongiovanni	25/10/2007	A.Gerbaudo Project Engineer	25/10/2007

Cod. Fzio Fornitore: MCA 2010/3693/2013 Rev: 03.00 U.C.I: E8615 Formato: A4
DWG:ITS2841FF000000001_A.dwg N. DSB: Formato: A4 N. DSB:

COMMITTENTE:
RFI RETE FERROVIARIA ITALIANA GRUPPO FERROVIE DELLO STATO ITALIANE

PROGETTAZIONE:
ITALFERR GRUPPO FERROVIE DELLO STATO ITALIANE

U.O. TECNOLOGIE NORD

PROGETTO DEFINITIVO

NODO DI TORINO

COMPLETAMENTO LINEA DIRETTA TORINO PORTA SUSA - TORINO PORTA NUOVA
Interventi IS/SCMT Nuovo BAcf eRSC Linea Diretta TO PN-TO PS, Modifiche SCCM/ACCM Nodo di Torino, Modifiche SCMT ACEI PN (compresa la fornitura boe SCMT, esclusa la posa) e interventi negli impianti limitrofi
TORINO PORTA NUOVA
Piano Schematico IS esistente in R/G (Fase 2)

SCALA:

COMMESSA	LOTTO	FASE	ENTE	TIPO DOC.	OPERA/DISCIPLINA	PROGR.	REV.
N T 0 P	0 2	D	S B	P X	A C 0 1 2 0	2 0 1	A

Rev.	Descrizione	Redatto	Data	Verificato	Data	Approvato	Data	Autorizzato	Data
A	Emissione esecutiva	G. Bongiovanni	Agosto 2014	G. Bongiovanni	Agosto 2014	G. Bongiovanni	Agosto 2014	G. Bongiovanni Ansaldo STS Project Engineer	Agosto 2014

File: NTP0P02DPSAC0120201A.dwg

N. DSB: