Stazione di TORINO PORTA NUOVA
Regime SP, EDCO esclusa Linea "Passante Interno"
(Stati Operativi CsI/CsE)

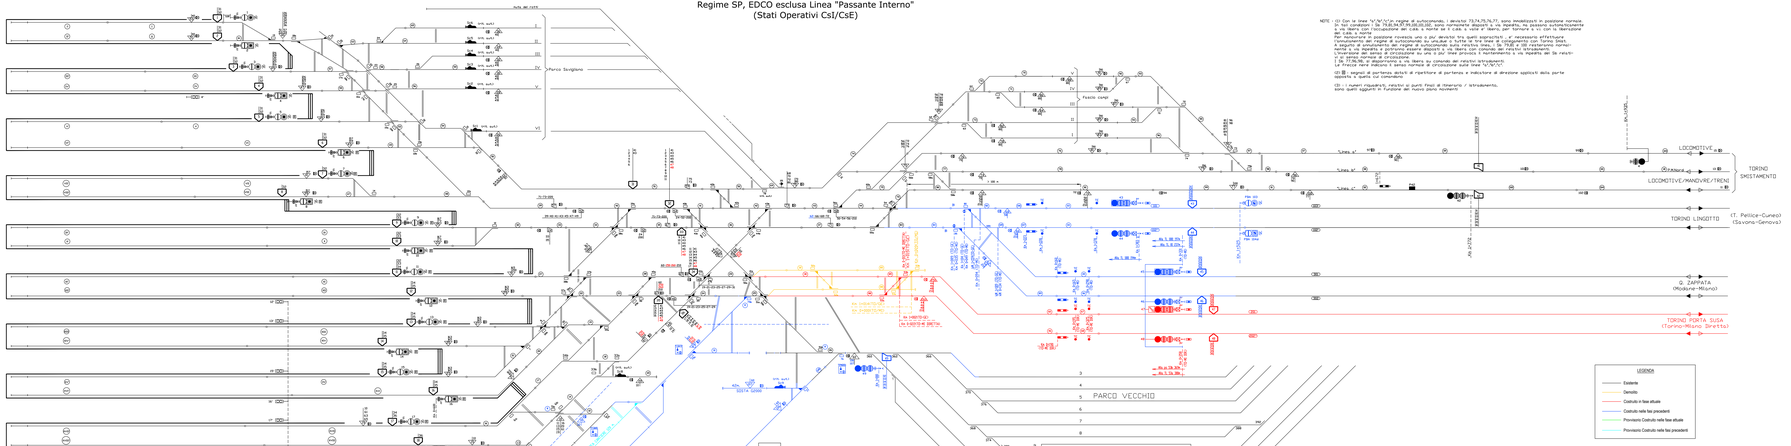

NOTE: (1) Con la linea "A"/"A'"/"A'" vengono di sottocomando i deviatoi 73,74,75,76,77, sono mantenuti in posizione normale. 

(2) Con la linea "A" in posizione rovesciata uno o più deviatoi tra quelli sopracitati, è necessario effettuare l'annullamento del regime di sottocomando su ciascuna o tutte le linee ivi ricadenti in corrispondenza con l'uomo.