




SEZIONE LONGITUDINALE IMPALCATO  
- CAMPATA DA 48.00m -

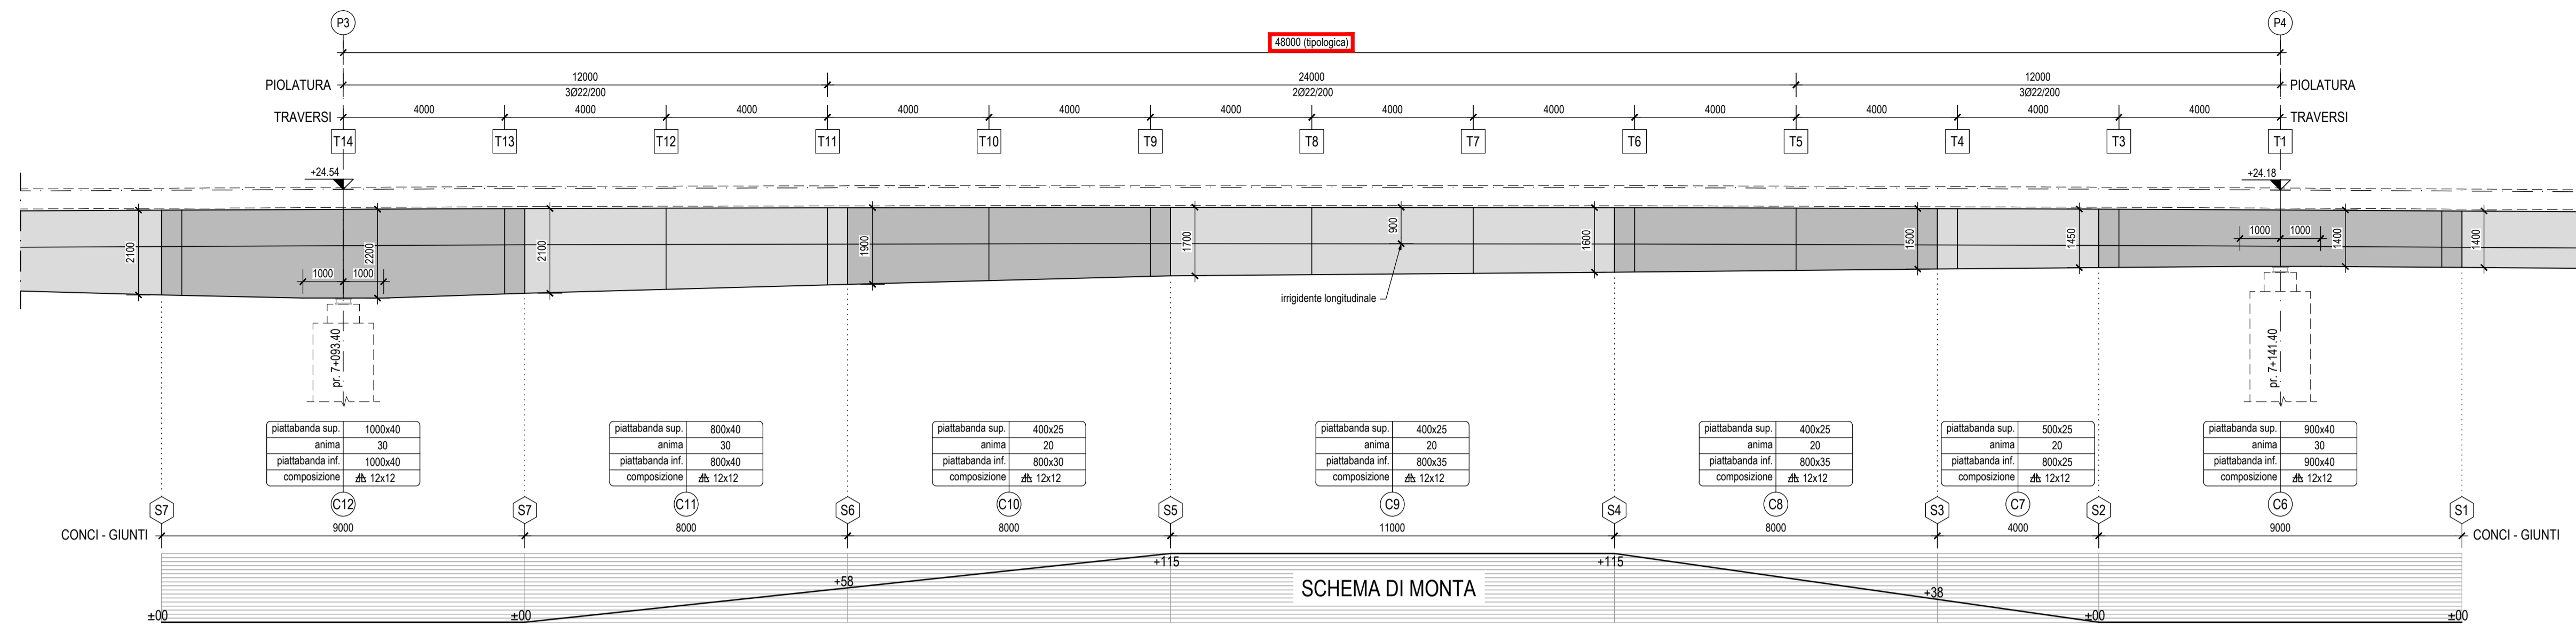


PIANTA IMPALCATO  
- CAMPATA DA 48.00m -

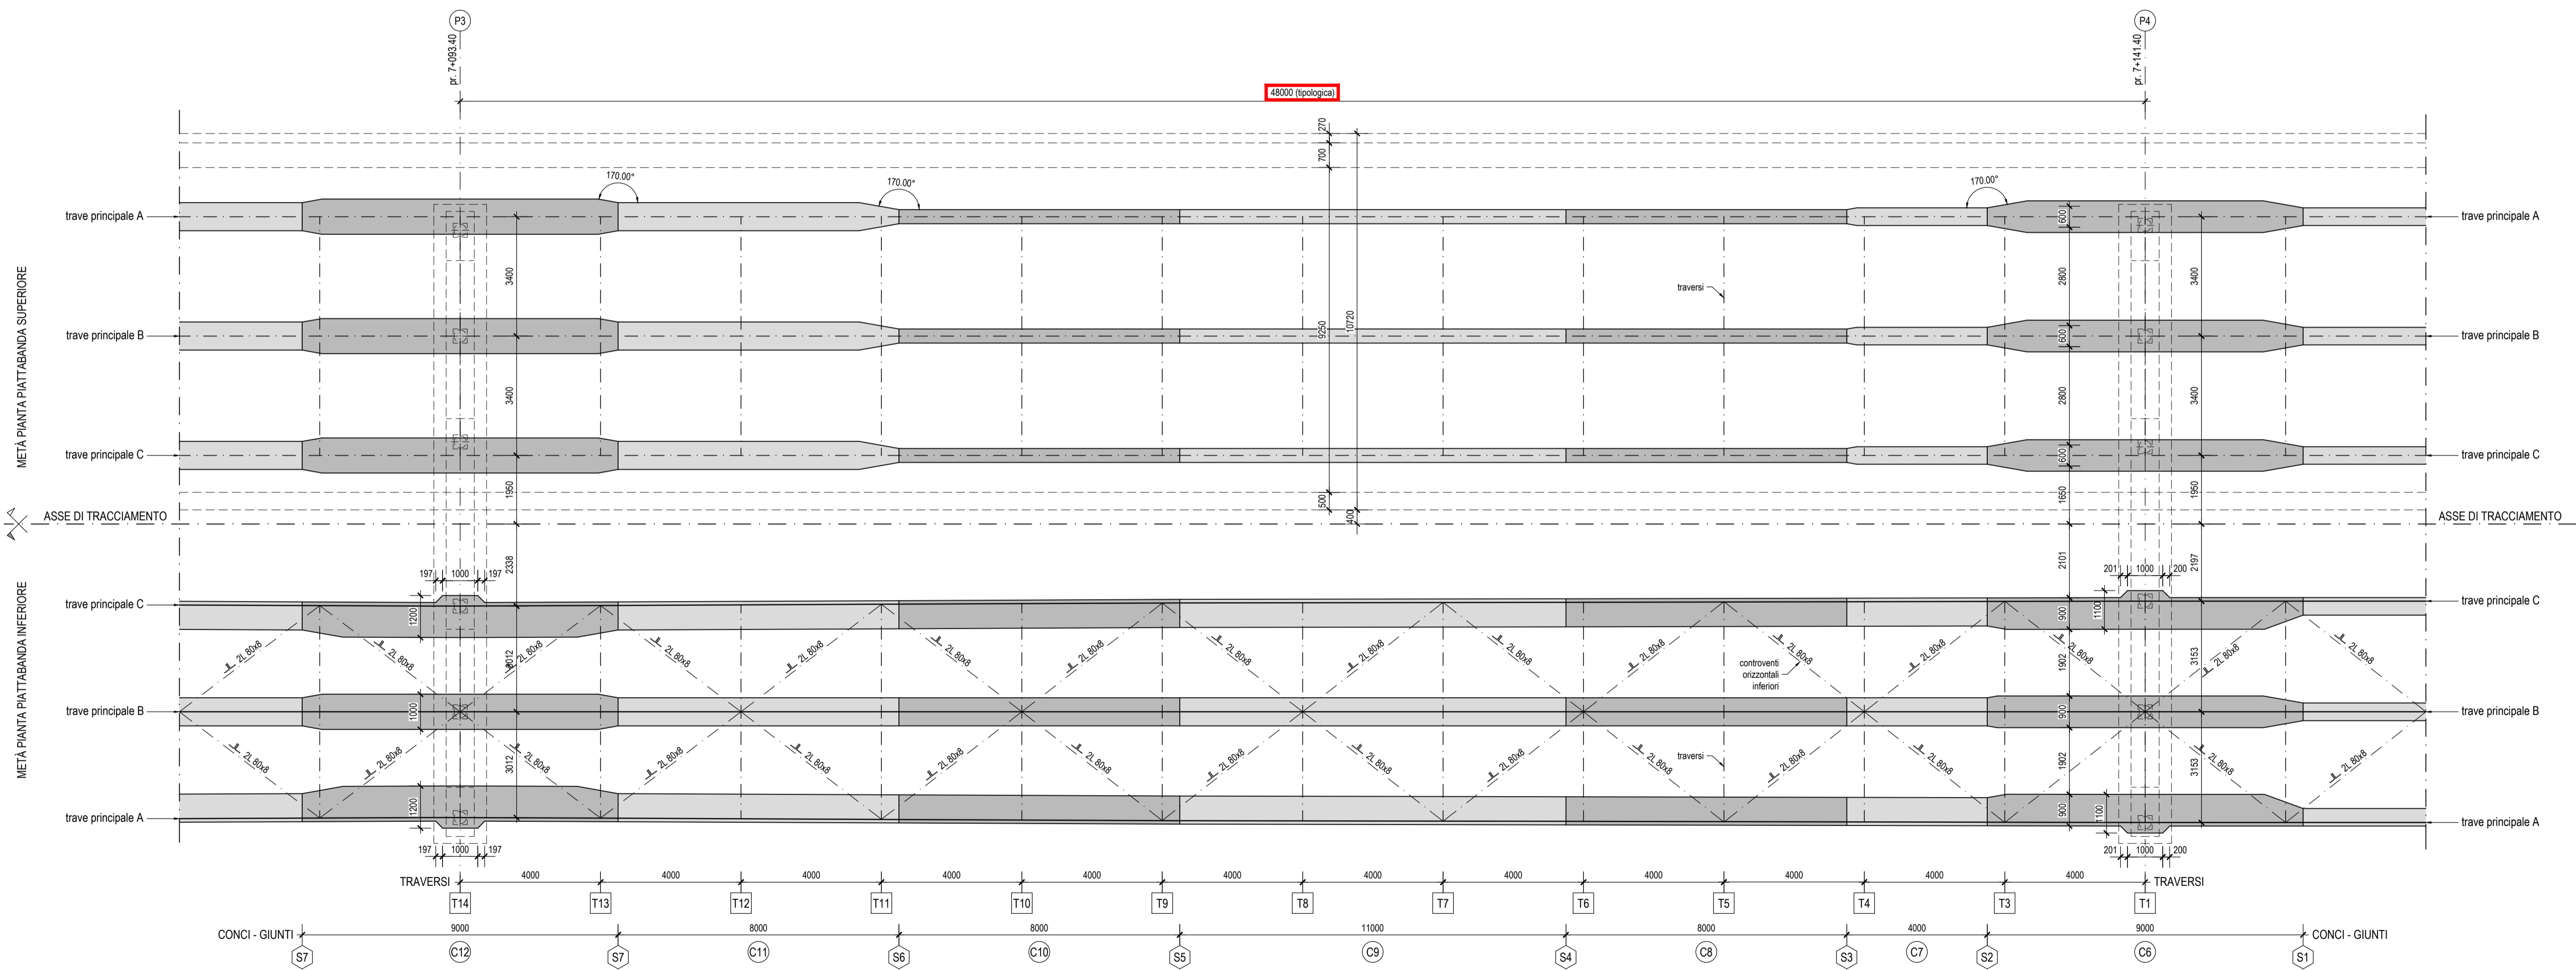


PROFILO LONGITUDINALE TOTALE

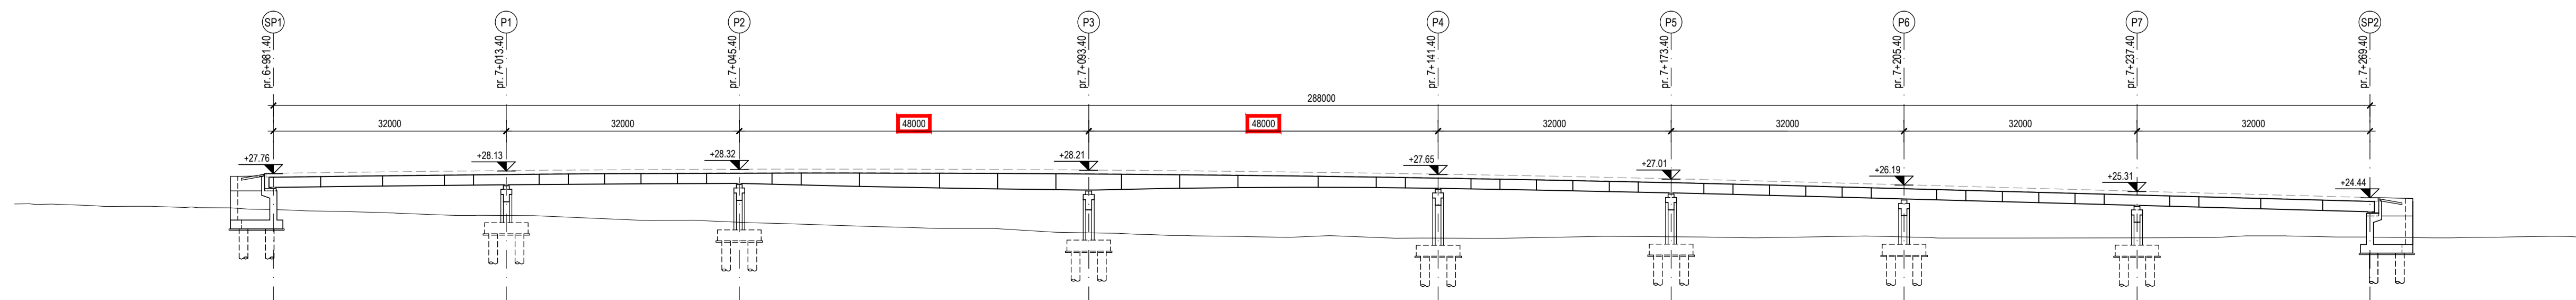

KEY-PLAN  
scala 1:50000

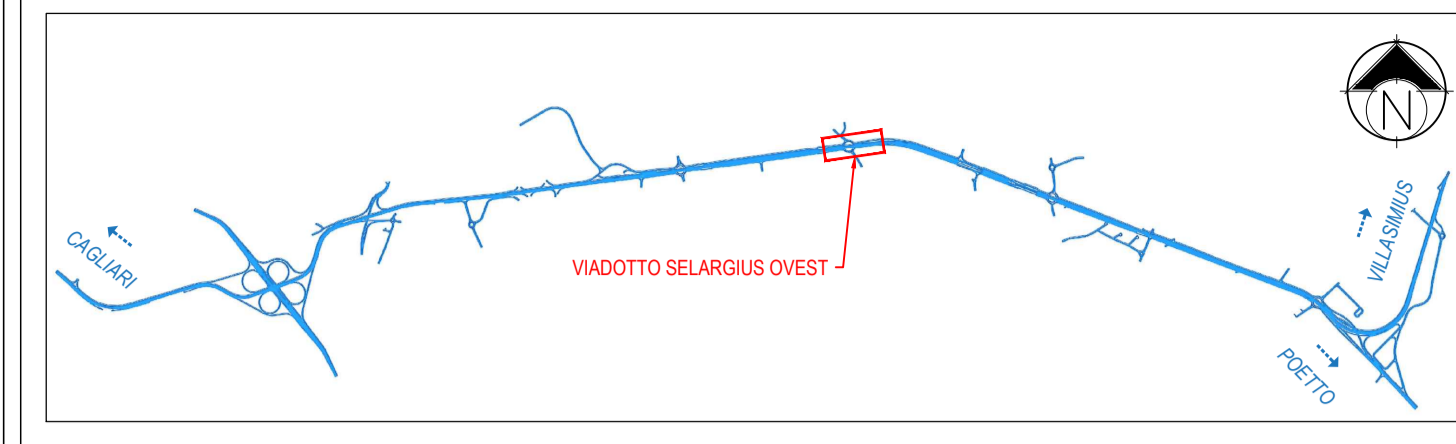

DETTAGLIO PIOLATURA

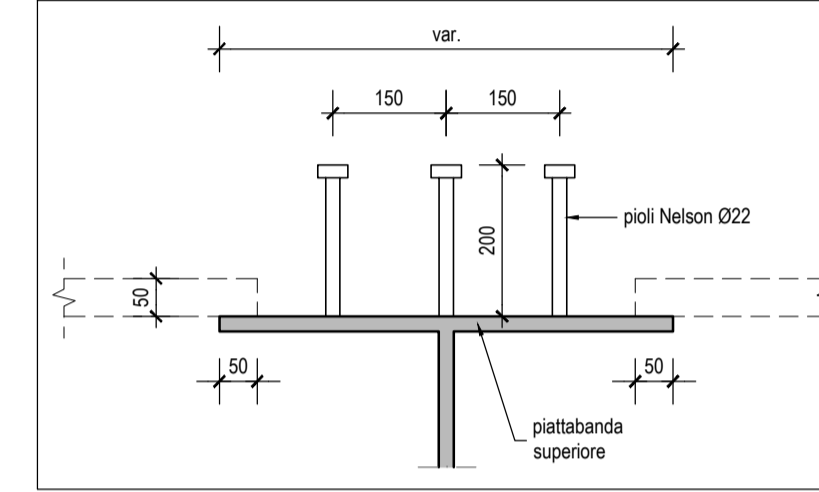

LEGENDA SIMBOLI

- T6 = traverso metallico
- C7 = concio di assemblaggio
- S3 = giunto saldato

NOTA

- PER LE CARATTERISTICHE DEI MATERIALI SI RIMANDA ALL'ELABORATO:  
"TABELLA MATERIALI STRUTTURE" - DPCA06-D-1501-T00-EG-01-GEN-PC-01

M / Scale 1 : 100



**Anas SpA**  
Direzione Centrale Progettazione  
CUP: F2602000340001 | CIG: 652449686B



GARA CA 08/15 - NUOVA SS 554 CAGLIARITANA  
ADEGUAMENTO DELL'ASSE ATTREZZATO URBANO ED ELIMINAZIONE  
DELLE INTERSEZIONI A RASO DAL KM 1+500 AL KM 11+850

OFFERTA TECNICA

ASSE STRADALE PRINCIPALE  
VIADOTTI

VIADOTTO SELARGIUS OVEST - km 7+100  
Impalcato in acciaio. Pianta e sezioni.  
Tav. 2 di 2

CODICE PROGETTO		CODICE ELABORATO				SCALA	DATA
progetto	liv. numero	campo 1	campo 2	campo 3	campo 4	rev	
DPCA06	D	1501	T00	VI02	STR	PP03	A
							1:100
							21/04/16



Pregio tecnico



Caratteristiche ambientali



Caratterizzazione e fasi di lavoro

CONCORRENTE:



PROGETTISTA INDICATO COSTITUENDO R.T.P.

Capogruppo Mandataria R.T.P.



RESPONSABILE DELL'INTEGRAZIONE  
FRA LE PRESTAZIONI SPECIALISTICHE  
Ing. Paolo Cucino

Mandante



RESPONSABILE ELABORATO  
Ing. Antonio De Girolamo

Mandante

ING. FRANCESCA LEO

CODICE ELABORATO DI OFFERTA  
**9.36**