



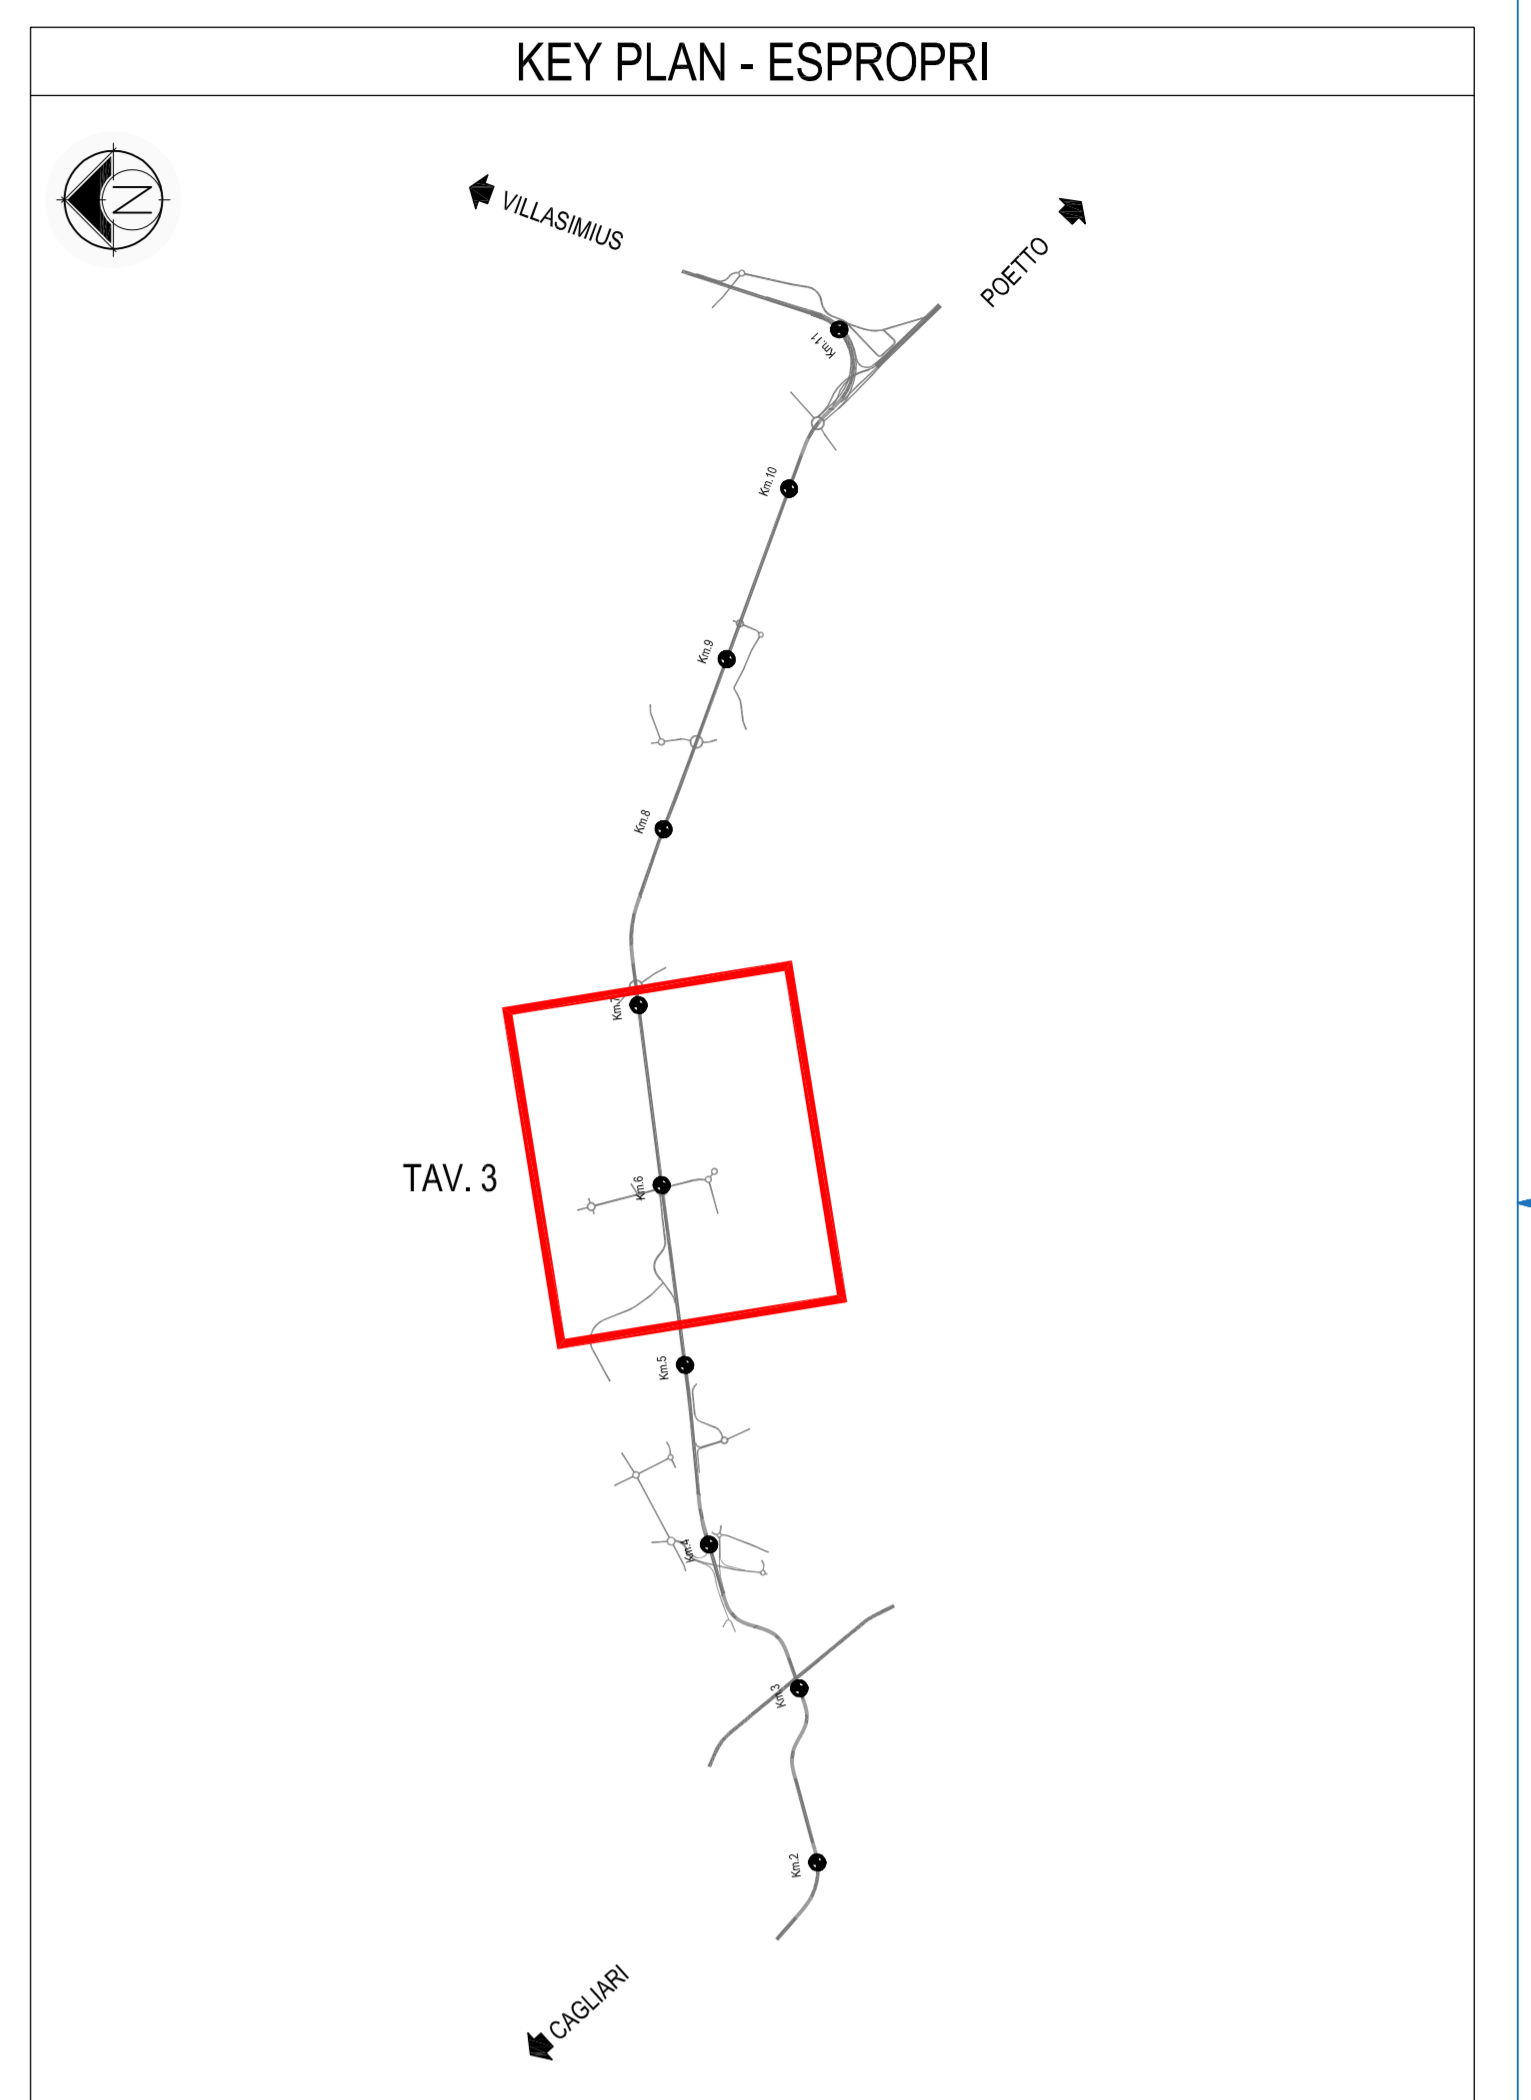


PLANIMETRIA ESPROPRI
TAV. 3 di 6 scala 1:2000

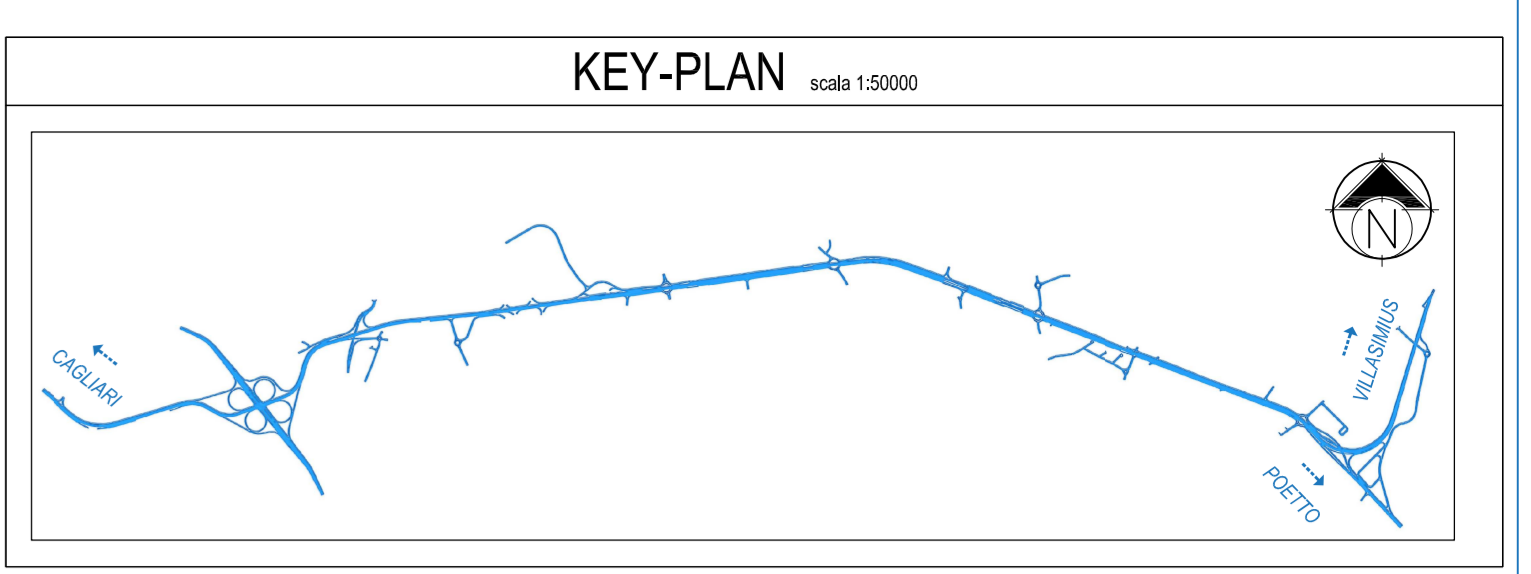

LEGENDA

LIMITI PROGETTO PRELIMINARE		LIMITI PROGETTO DEFINITIVO	
—	AREE ESPROPRIO DEFINITIVO	—	AREE ESPROPRIO DEFINITIVO
—	AREE OCCUPATE TEMPORANEAMENTE	—	AREE OCCUPATE TEMPORANEAMENTE
	AREE OCCUPATE IN AGGIUNTA RISPETTO AL PROGETTO PRELIMINARE		AREE NON OCCUPATE IN DIMINUIZIONE RISPETTO AL PROGETTO PRELIMINARE
	LIMITE FASCIA DI RISPETTO		CONFINE COMUNALE
	LIMITE FASCIA DI RISPETTO		LIMITE FASCIA DI RISPETTO

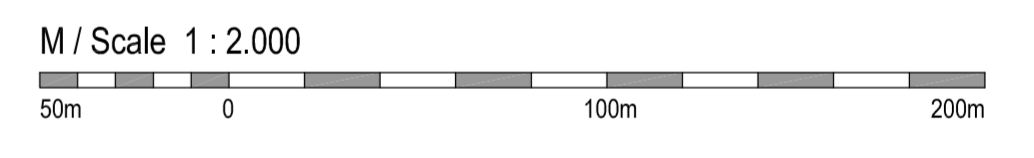

Anas SpA
Direzione Centrale Progettazione
CUP: P3602000430001 CIG: 652449686B

GARA CA 08/15 - NUOVA SS 554 CAGLIARITANA
ADEGUAMENTO DELL'ASSE ATTREZZATO URBANO ED ELIMINAZIONE DELLE INTERSEZIONI A RASO DAL KM 11+500 AL KM 11+850

OFFERTA TECNICA
ASSE STRADALE PRINCIPALE ESPROPRI
Planimetria di raffronto tra PP e PD. Tav. 3 di 6

CODICE PROGETTO		CODICE ELABORATO			SCALA	DATA
progetto	liv. numero	campo 1	campo 2	campo 3	campo 4	rev.
DPCA 06 D	15 01	T00	ES00	ESP	PP09	B
					1:2000	21/02/2018

ASTALDI

PROGETTISTA INDICATO COSTITUENDO R.T.P.
Capogruppo Mandataria R.T.P. Mandante Mandante

SWS **ASTALDI** **ING. FRANCESCA LEO**

RESPONSABILE DELL'INTEGRAZIONE FRA LE PRESTAZIONI SPECIALISTICHE
Ing. Paolo Cucino

RESPONSABILE ELABORATO
Ing. Paolo Cucino