PLANIMETRIA

DAL Km 7+200 AL Km 9+000

Scala 1:2000

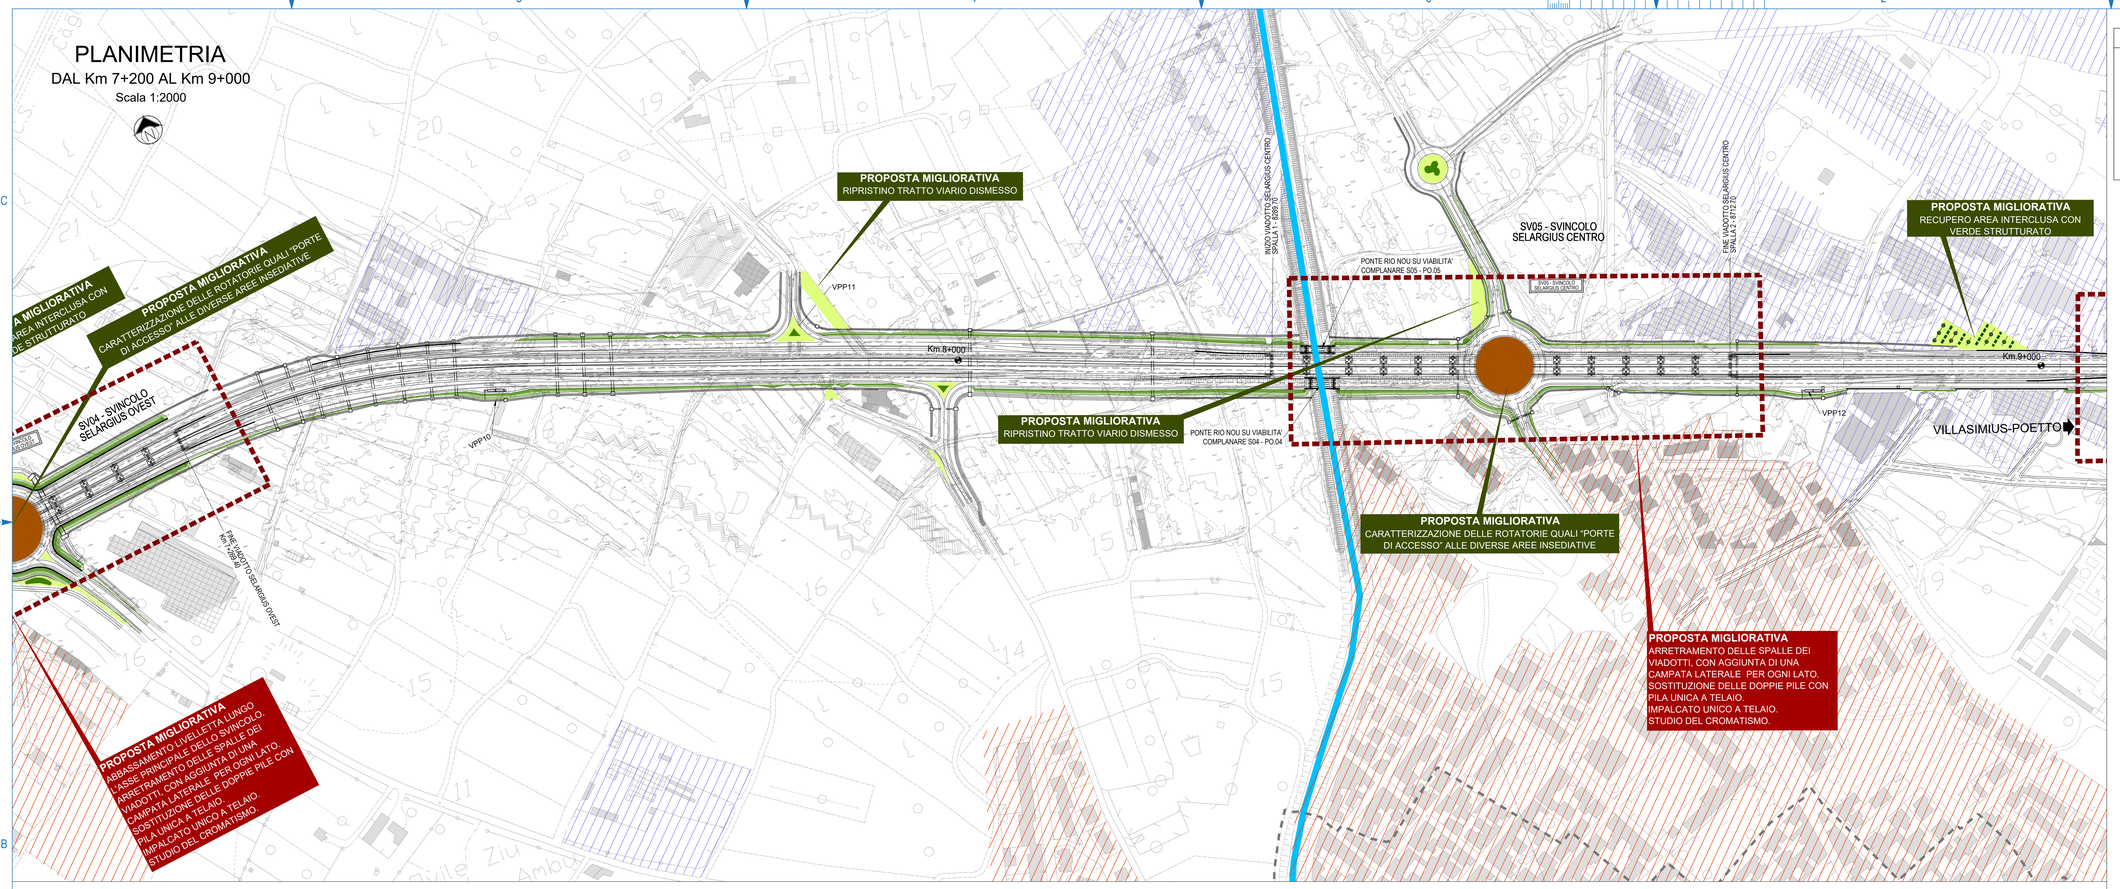

PLANIMETRIA

DAL Km 8+600 AL Km 10+700

Scala 1:2000

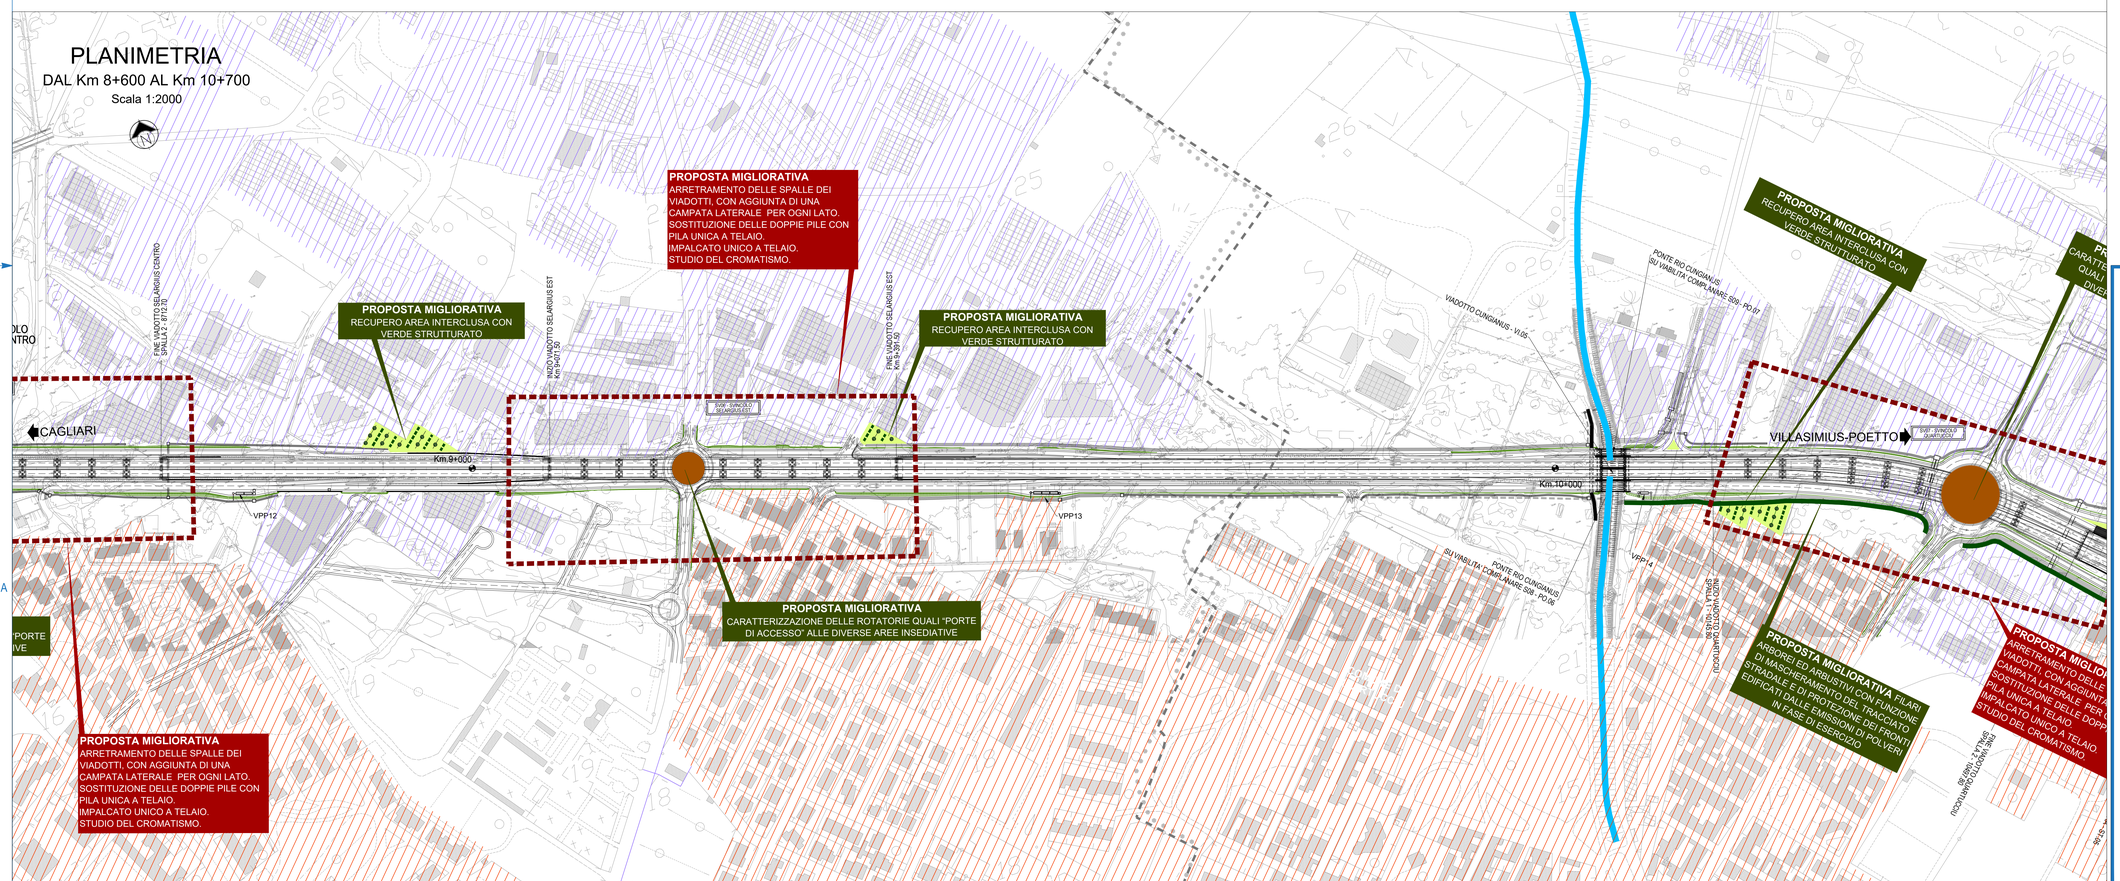

KEY-PLAN

scala 1:50000

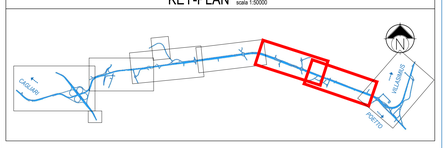

LEGENDA

- TRACCIATO DI PROGETTO
- TRATTO A CARICO DEI COMUNI
- LIMITE FASCIA DI RISPETTO
- LIMITI COMUNALI

ELEMENTI CARATTERIZZANTI IL CONTESTO PAESAGGISTICO

- AREE RESIDENZIALI
- AREE PRODUTTIVE
- ALBERATURE ESISTENTI
- FASCIA ARBUSTIVA ESISTENTE

INTERVENTI PER UN MIGLIOR INSERIMENTO ARCHITETTONICO DELLE OPERE

- VIADOTTI
- CAVALCAVIA

OPERE A VERDE

- PRATO MESOFILO
- ESEMPLARE ISOLATO DI PRIMA GRANDEZZA
- FILARE DI ALBERI DI PRIMA GRANDEZZA
- FILARE DI ALBERI DI SECONDA GRANDEZZA A SESTO RADO
- MACCHIA ARBUSTIVA
- SIEPE ARBUSTIVA
- SIEPE ARBORATA DI MITIGAZIONE
- SISTEMAZIONE DELLE ISOLE CENTRALI DELLE ROTATORIE E AREE CONNESSe

INTERVENTI DI PROTEZIONE ACUSTICA

- BARRIERE ANTIRUMORE

Anas SpA

Direzione Centrale Progettazione

CUP F26020003490001 CIG 6524496B6B

GARA CA 08/15 - NUOVA SS 554 CAGLIARITANA

ADEGUAMENTO DELL'ASSE ATTREZZATO URBANO ED ELIMINAZIONE DELLE INTERSEZIONI A RASO DAL KM 1+500 AL KM 11+850

PROGETTO DEFINITIVO

C - ASSE STRADALE PRINCIPALE

URBANISTICA E PAESAGGIO

INSERIMENTO PAESAGGISTICO-AMBIENTALE

Planimetria delle opere a verde Tav. 3 di 4

CODICE PROGETTO			CODICE ELABORATO							SCALA	DATA	
progetto	liv.	numero	campo 1	campo 2	campo 3	campo 4	rev					
D P C A 0 6	D	1 5 0 1	T 0 0	U P 0 1	A M B	P P 0 3	B	1:2.000	30/11/2019	17.15

CONCORRENTE:

ASTALDI

PROGETTISTA INDICATO COSTITUENDO R.T.P.

Capogruppo Mandataria R.T.P.	Mandante	Mandante
SWS Engineering S.p.A.	ASTALDI	ING. FRANCESCA LEO

RESPONSABILE DELL'INTEGRAZIONE FRA LE PRESTAZIONI SPECIALISTICHE	RESPONSABILE ELABORATO
Ing. Paolo Cucino	Ing. Paolo Cucino

DEFINED SCALE APPLIES TO A1 FORMAT