


0 m 5 m 10 m 15 m 20 m 25 m 35 m 50 m

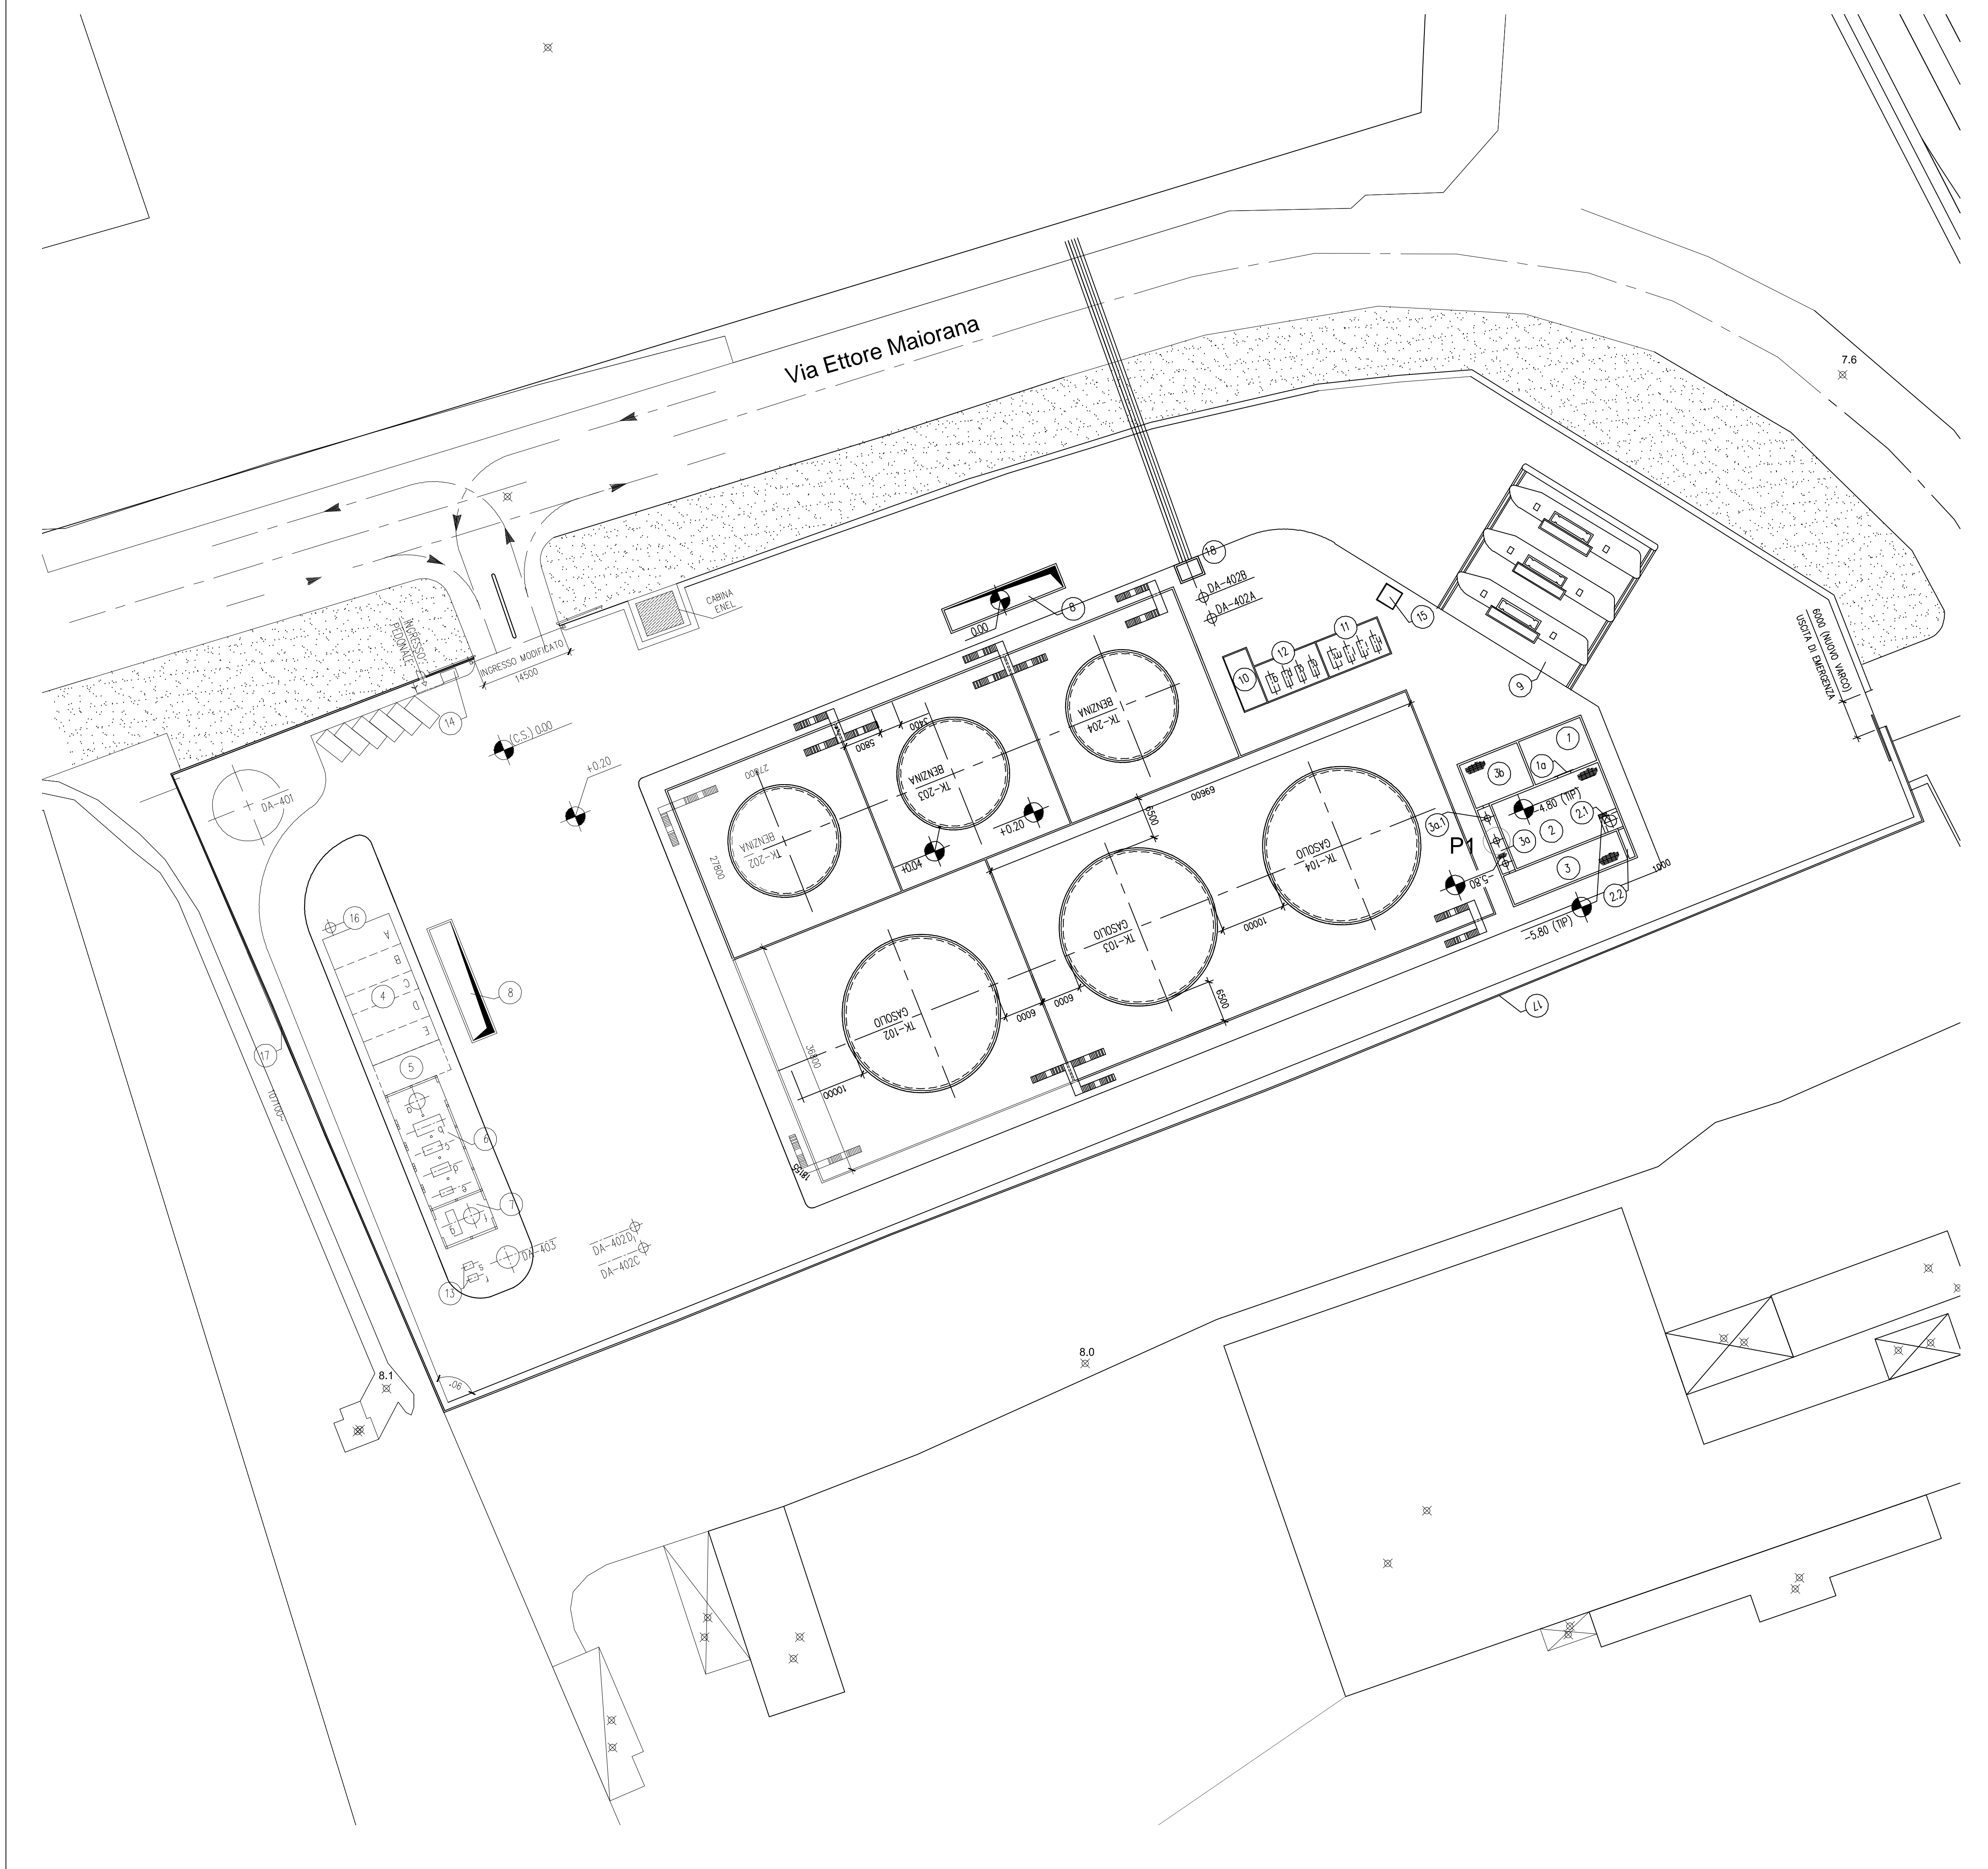

COMUNE DI BRINDISI (Provincia di Brindisi)

Oggetto:

PROGETTO PER LA REALIZZAZIONE DI UN DEPOSITO COSTIERO DI IDROCARBURI - GASOLIO E BENZINA - CON ANNESSO TERMINALE DI CARICO SITO NELL'AREA PROSPICIENTE LA BANCHINA COSTA MORENA RIVA DEL PORTO DI BRINDISI



PROPOSTA DI MODIFICA AL PROGETTO DEFINITIVO APPROVATO CON DECRETO n. 0000079 del 13/03/2018

Elaborato:

LAYOUT DI MODIFICA DEL PROGETTO

Tav:

4

Data:

Rif.Doc. :

scala: **1:500**

Approvazioni:

Rev.	Data	Redazione	Verifica	Approvazione
00	27/07/2020	SD	SZ	SZ

Committente :

BRUNDISUM S.p.a.

Sede Legale
Via Ettore Maiorana 6/A
Zona Industriale
72100 - Brindisi (BR)
Tel. 0831-571149

I progettisti:

Ing. Salvatore Zaccaro (Capogruppo G.d.L.)

Ing. Giuseppe Morganti



Giovani professionisti:
Ing. Anna Tipodi
Ing. Eleonora Vigilanti
Ing. Silvia De Marco