



# VIADOTTO RENO

### Planimetria di raffronto tra progetto di ampliamento e progetto di demolizione e ricostruzione

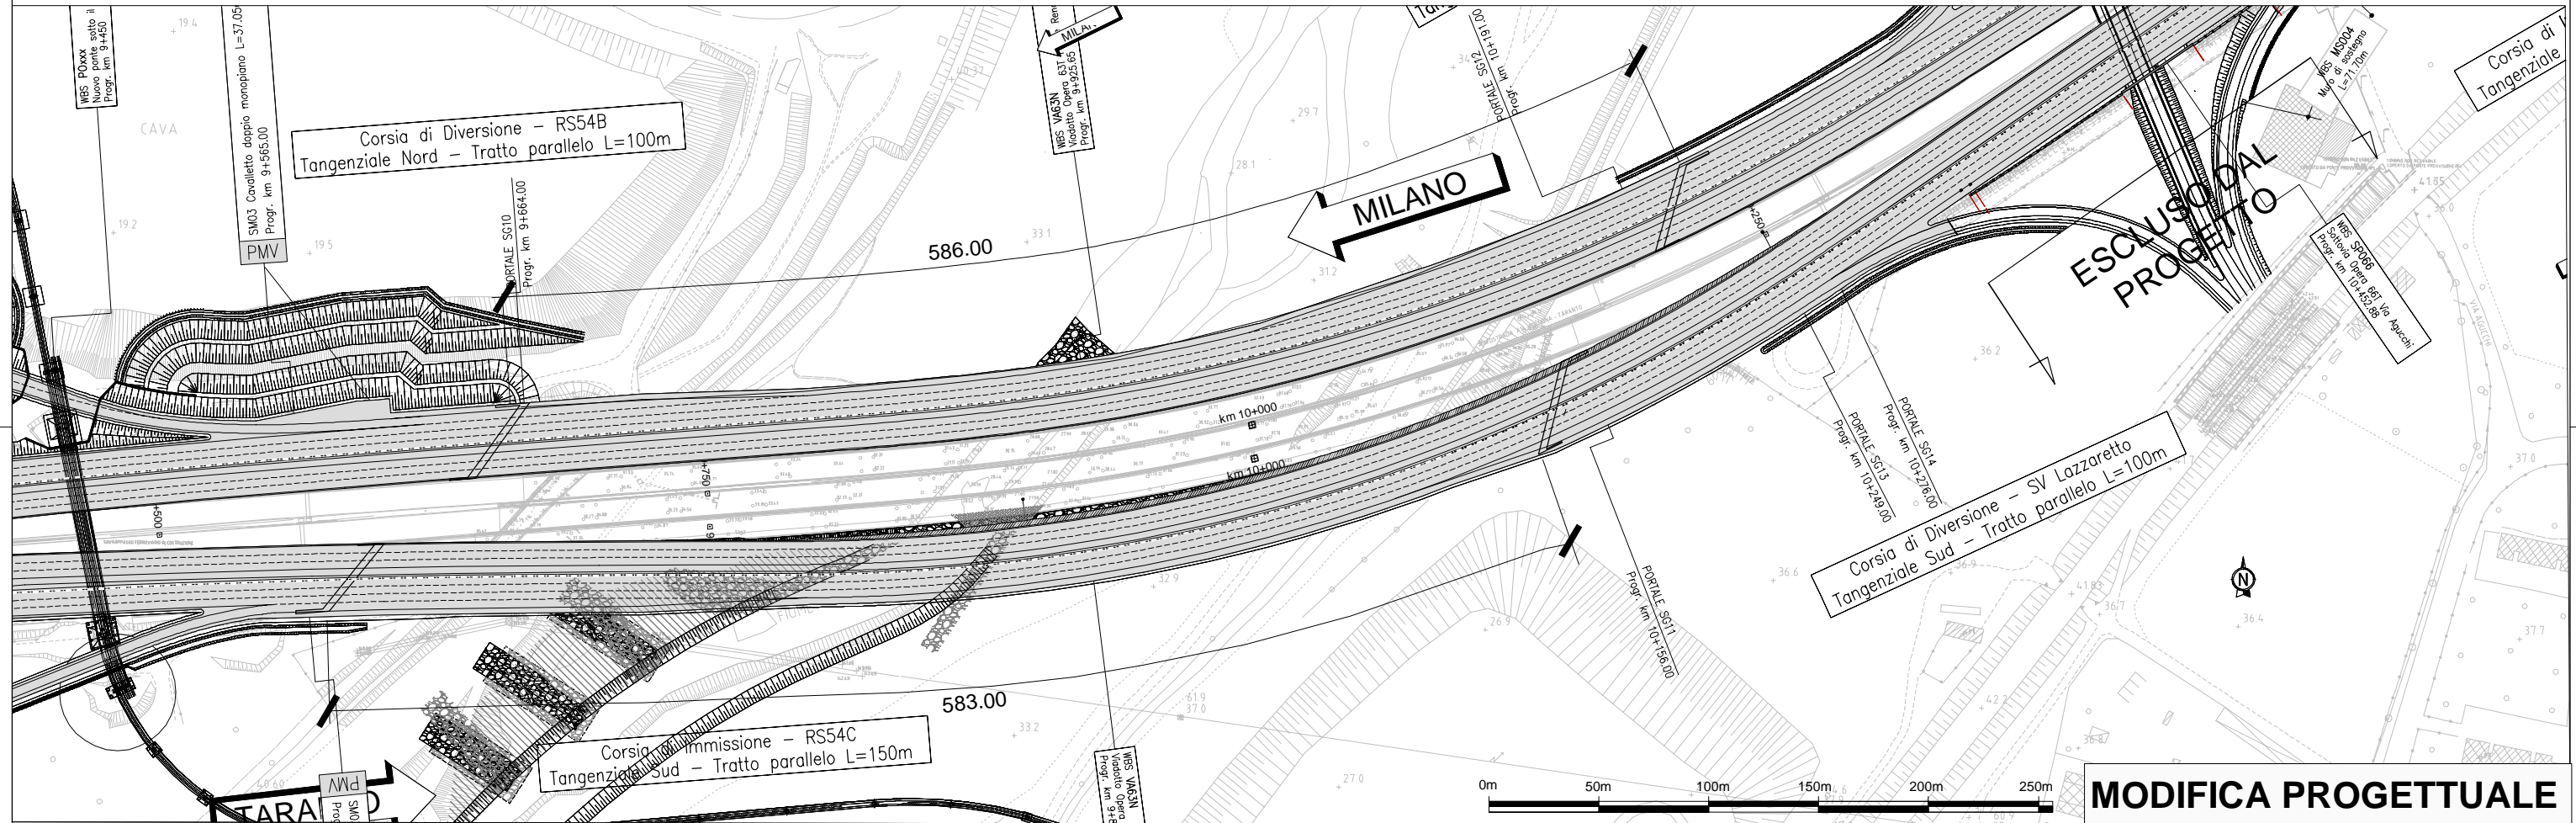

**MODIFICA PROGETTUALE**

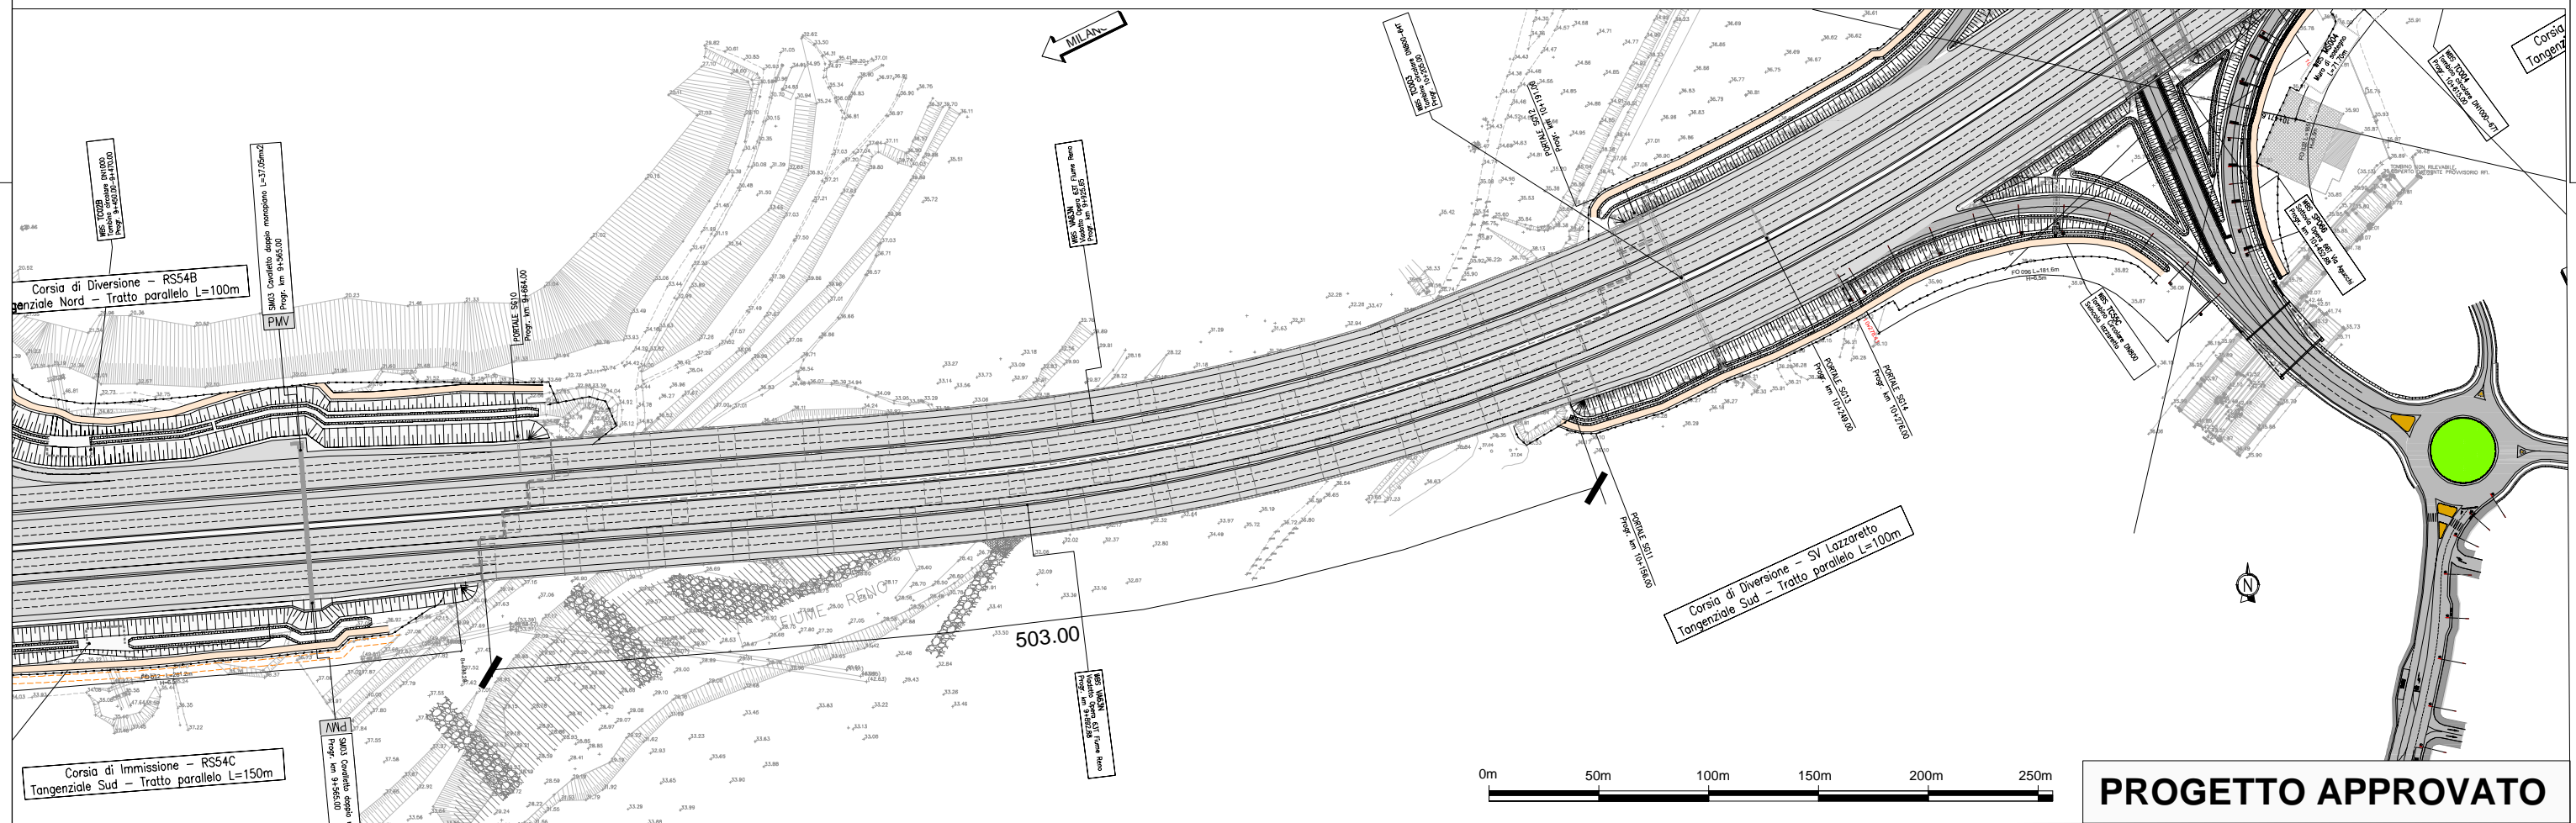

**PROGETTO APPROVATO**