


VIADOTTO SAVENA

Planimetria di raffronto tra progetto di ampliamento e progetto di demolizione e ricostruzione

TAVOLA 3

MODIFICA PROGETTUALE

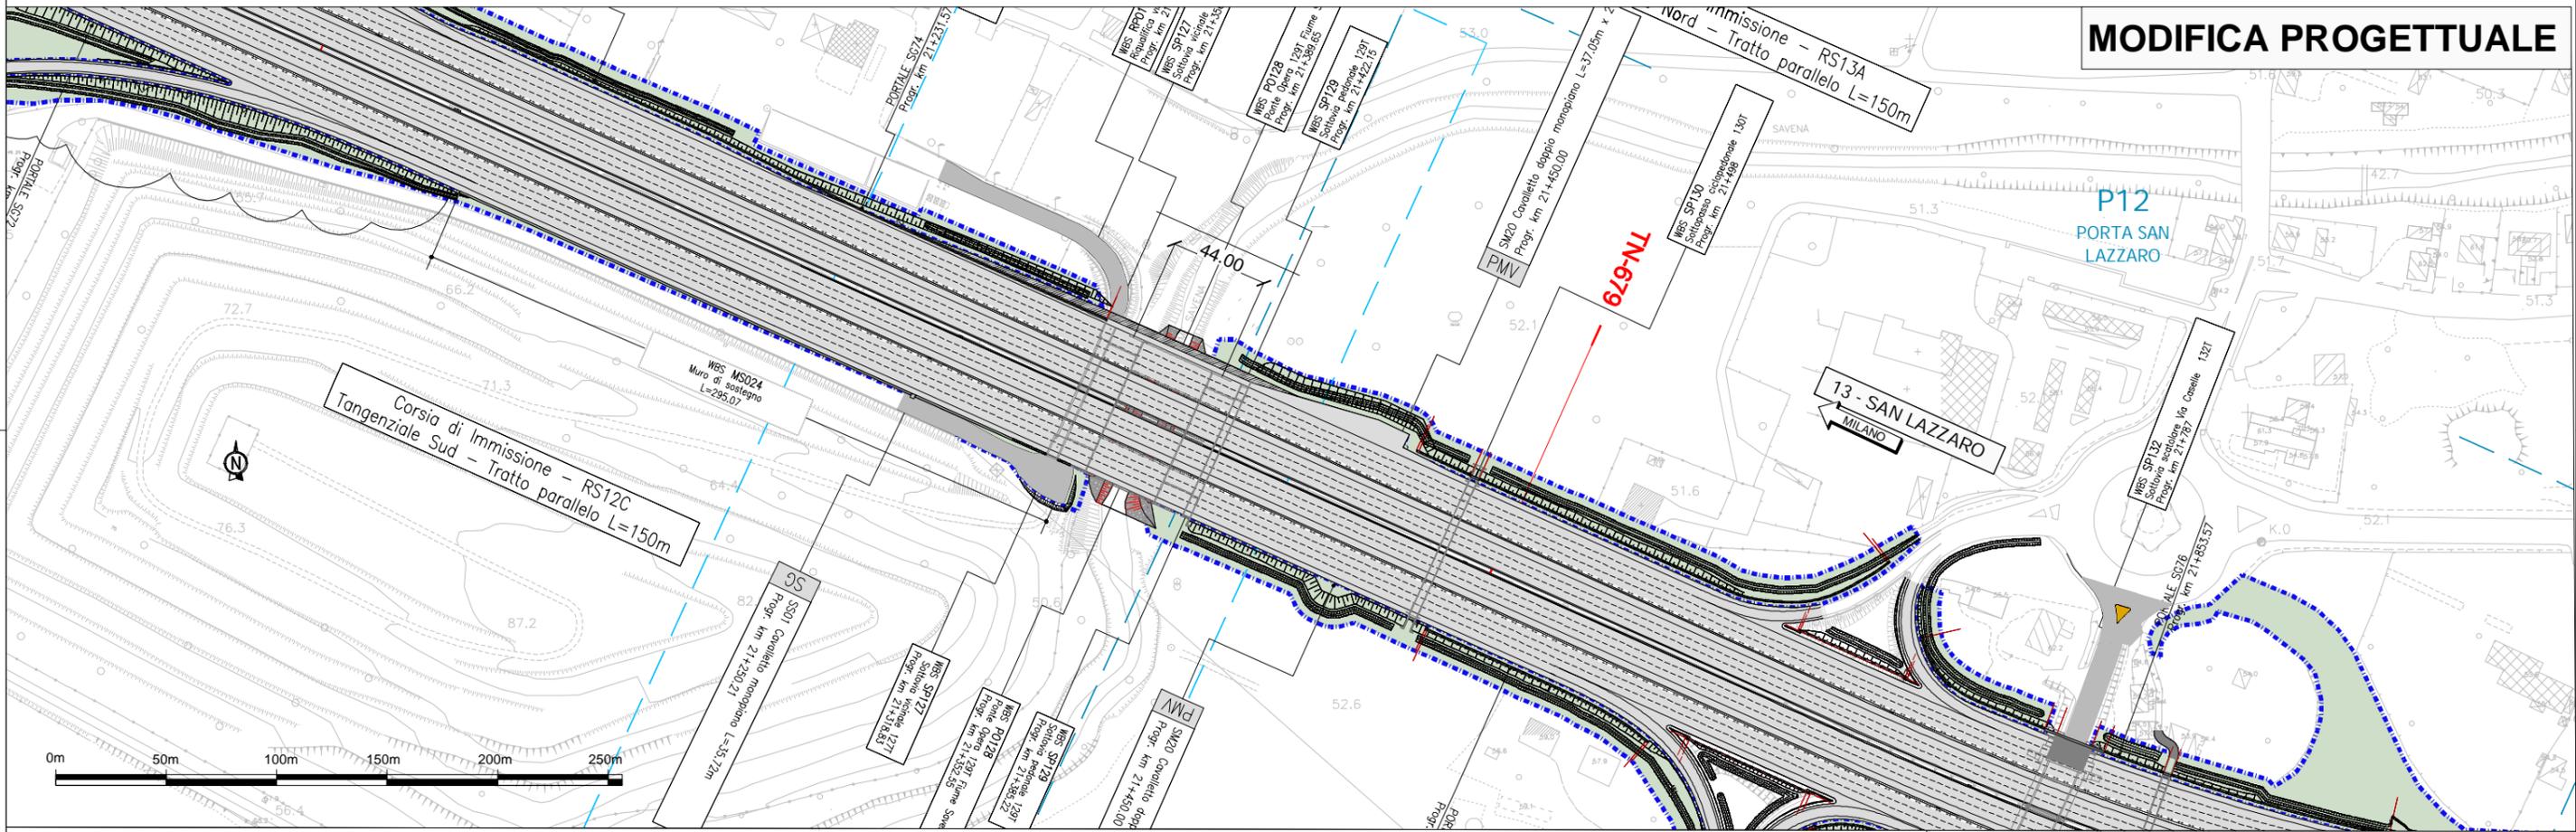

PROGETTO APPROVATO

