



PLANIMETRIA OCCUPAZIONE SUOLO DEFINITIVA E AREE TEMPORANEE A SUPPORTO DEI LAVORI: RAFFRONTO TRA PROGETTI DI AMPLIAMENTO E PROGETTI DI DEMOLIZIONE E RICOSTRUZIONE

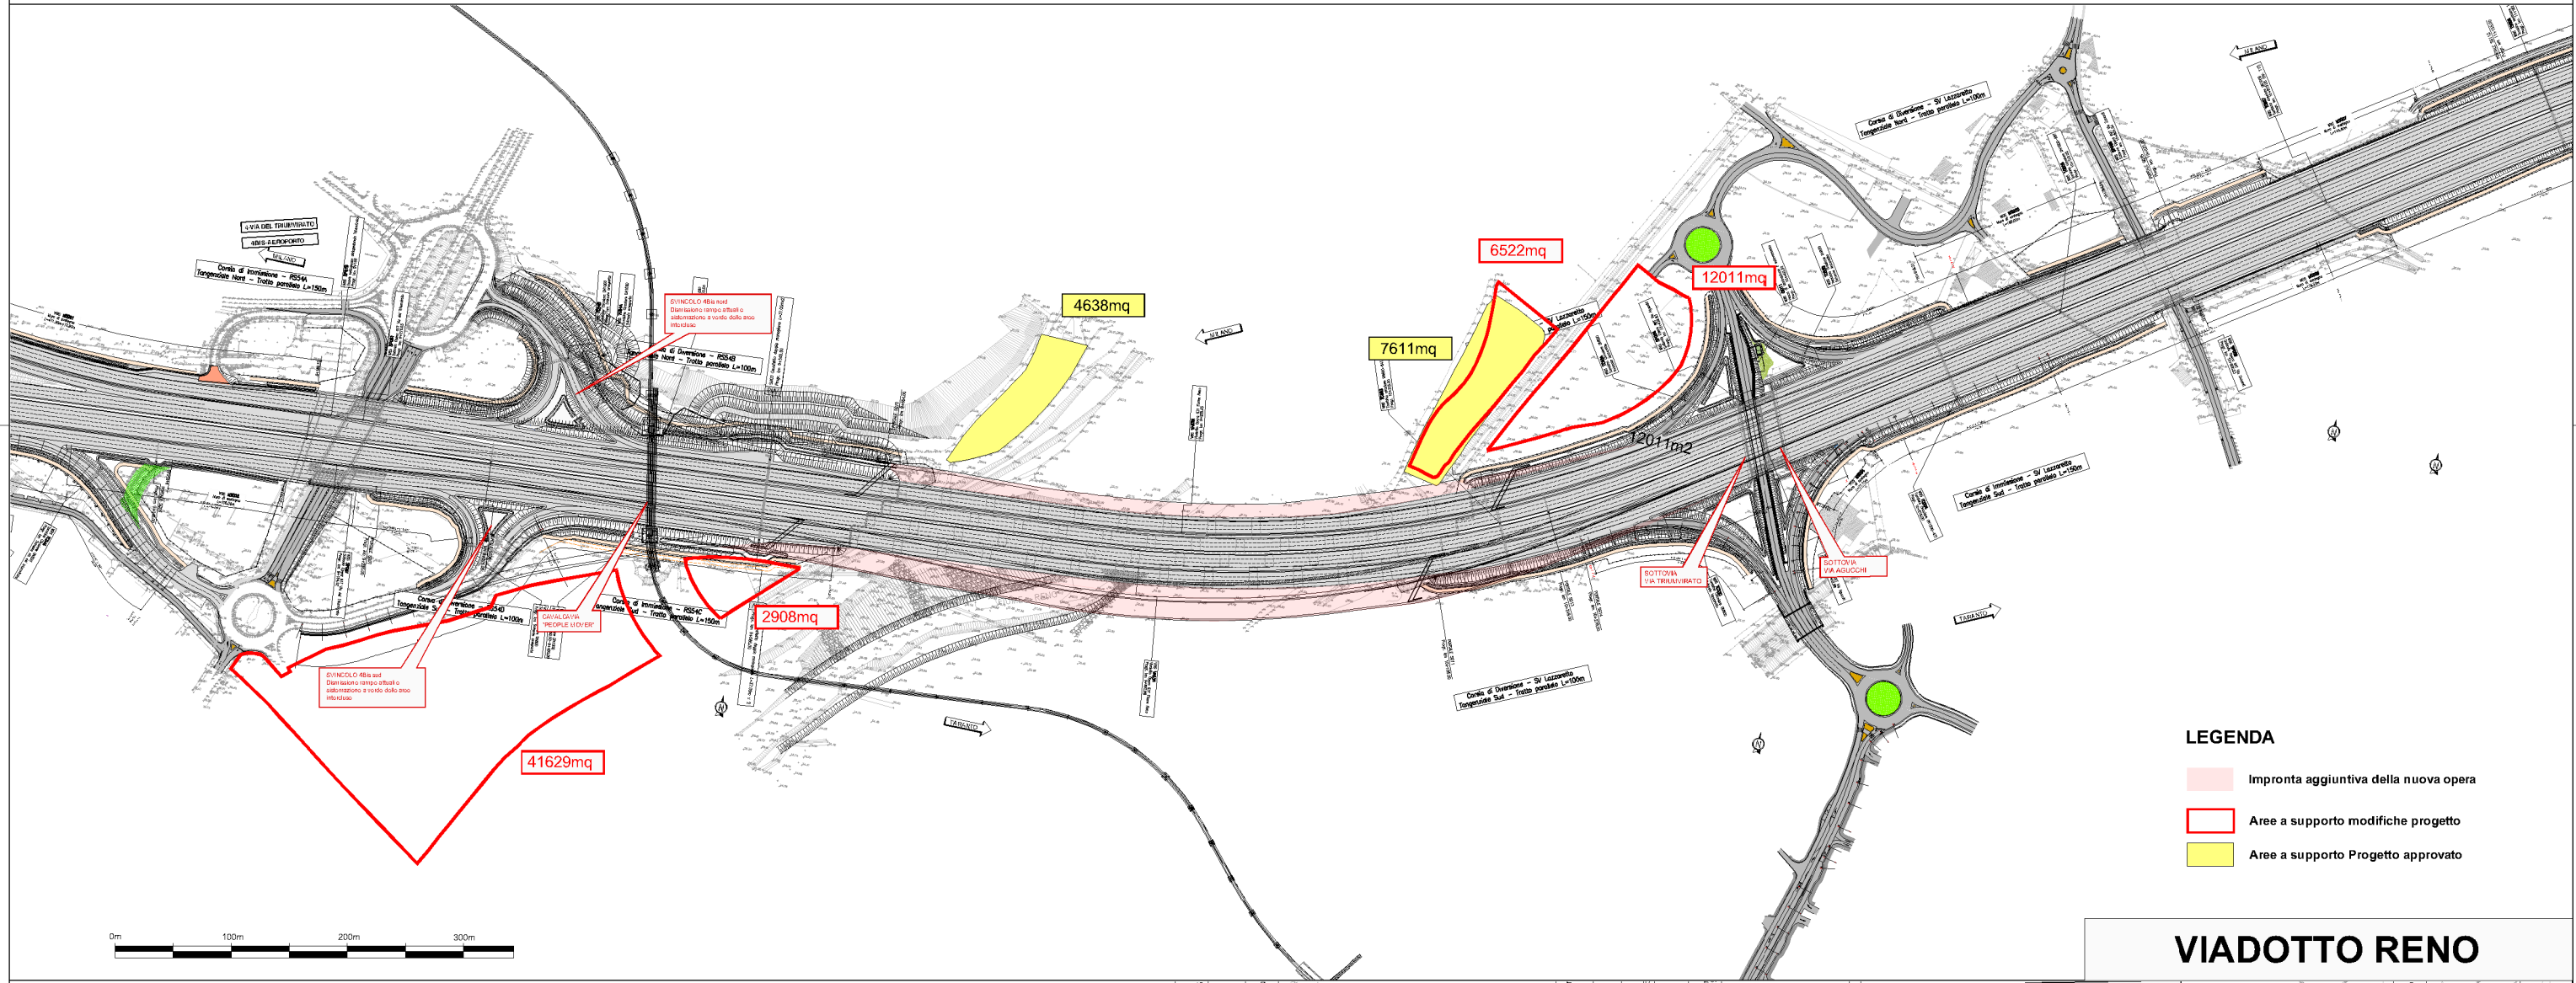

LEGENDA

- Impronta aggiuntiva della nuova opera
- Aree a supporto modifiche progetto
- Aree a supporto Progetto approvato

VIADOTTO RENO

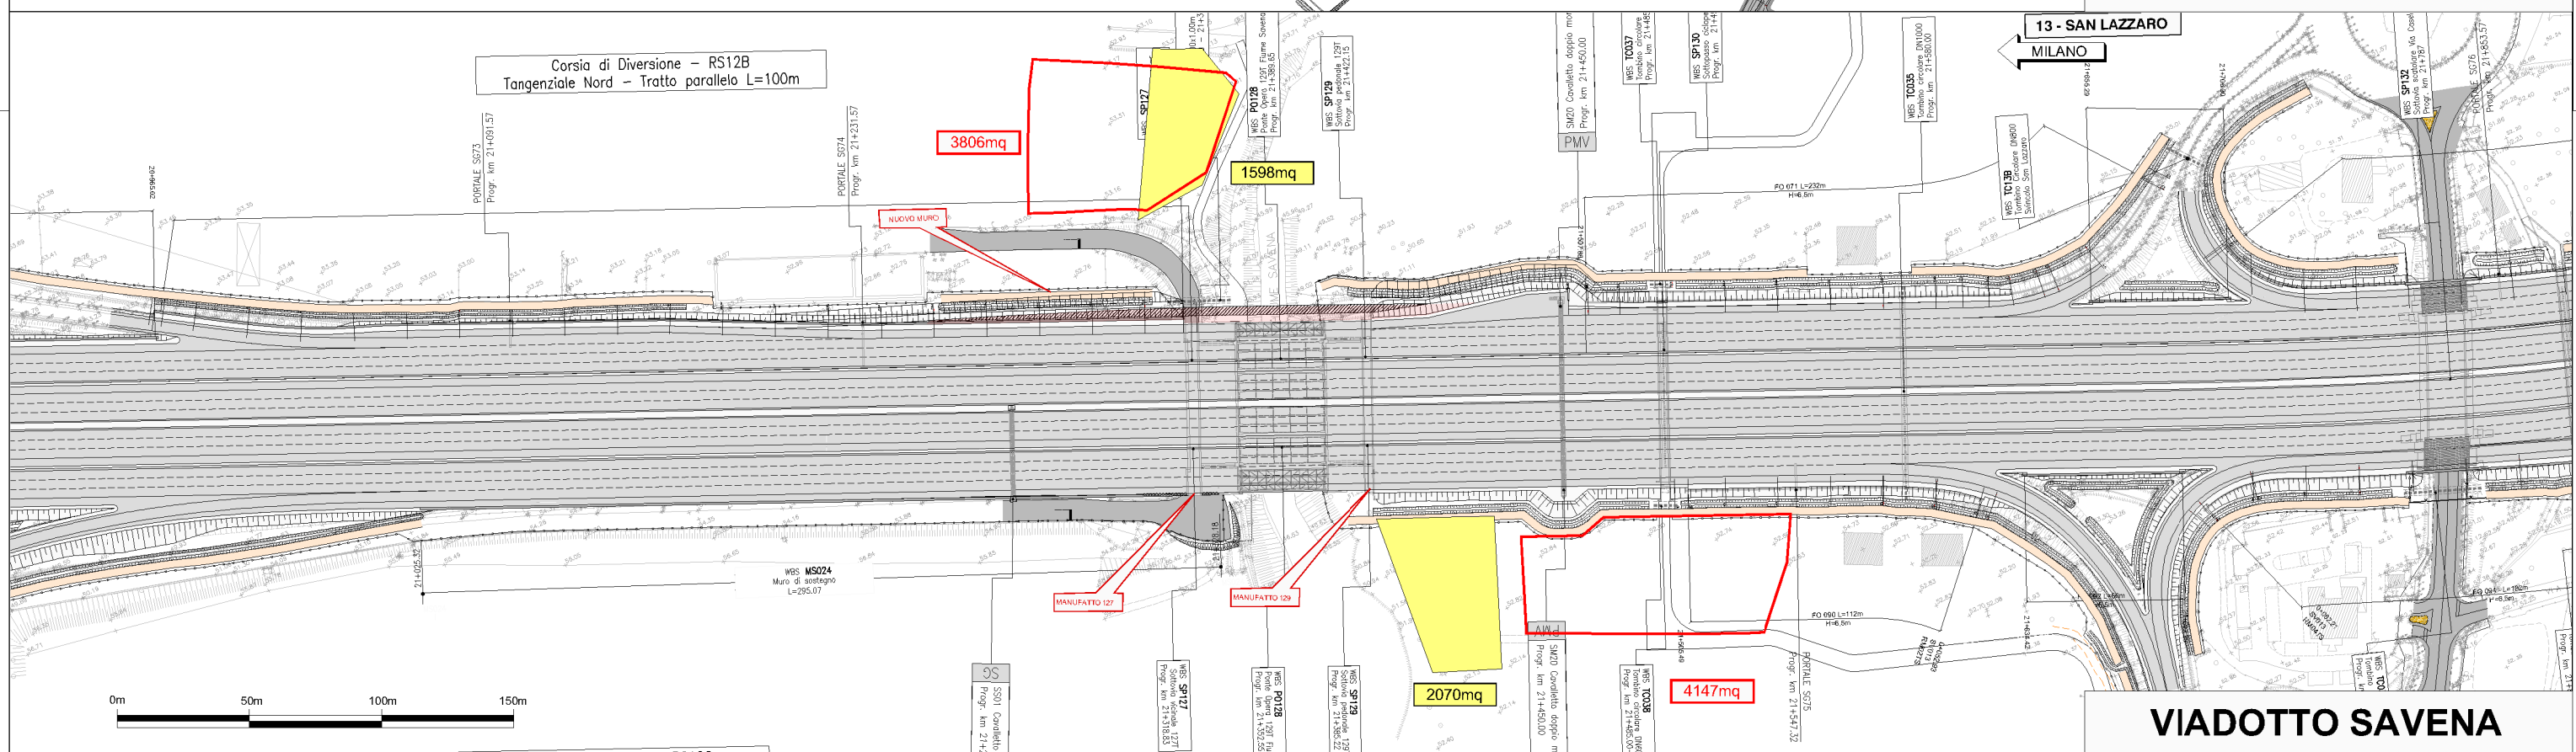

VIADOTTO SAVENA