


SVINCOLO 9 - SAN DONATO

Planimetria progetto di chiusura totale e realizzazione nuova bretella

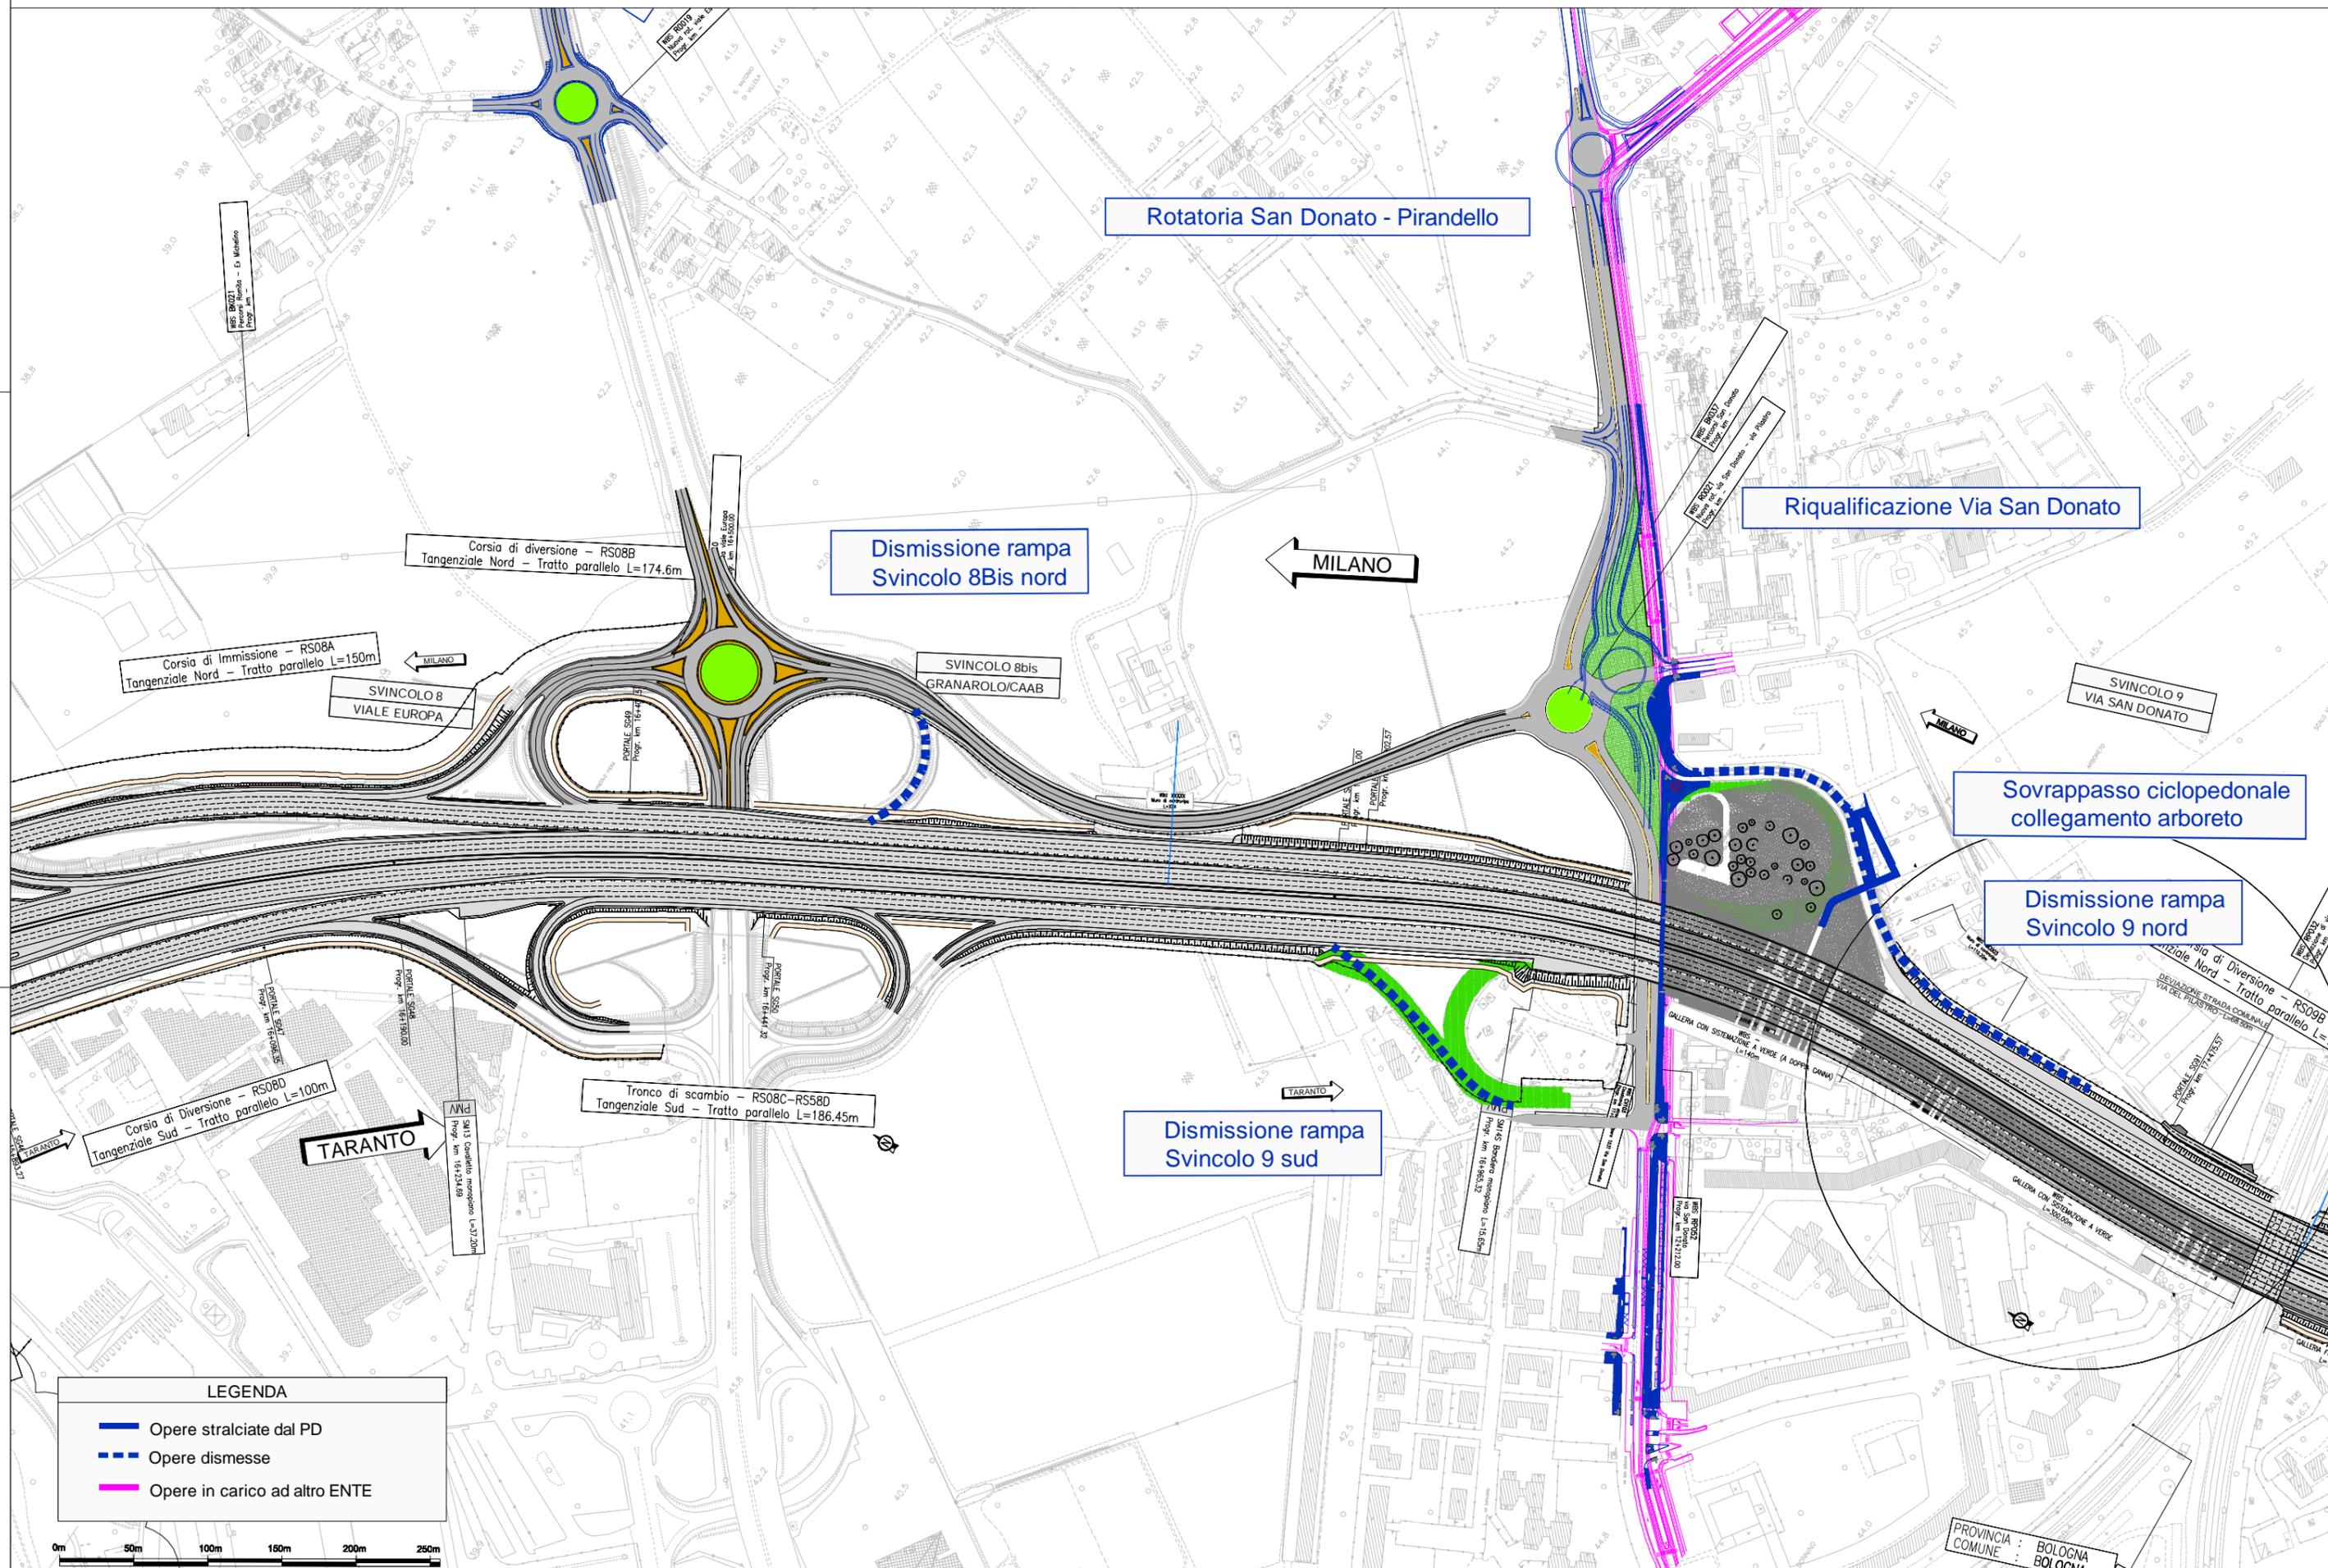

LEGENDA

- Opere stralciate dal PD
- - - Opere dismesse
- Opere in carico ad altro ENTE

