



RILIEVO DEL 21 MARZO 2016
COMUNE DI POZZUOLO MARTESANA

LEGENDA

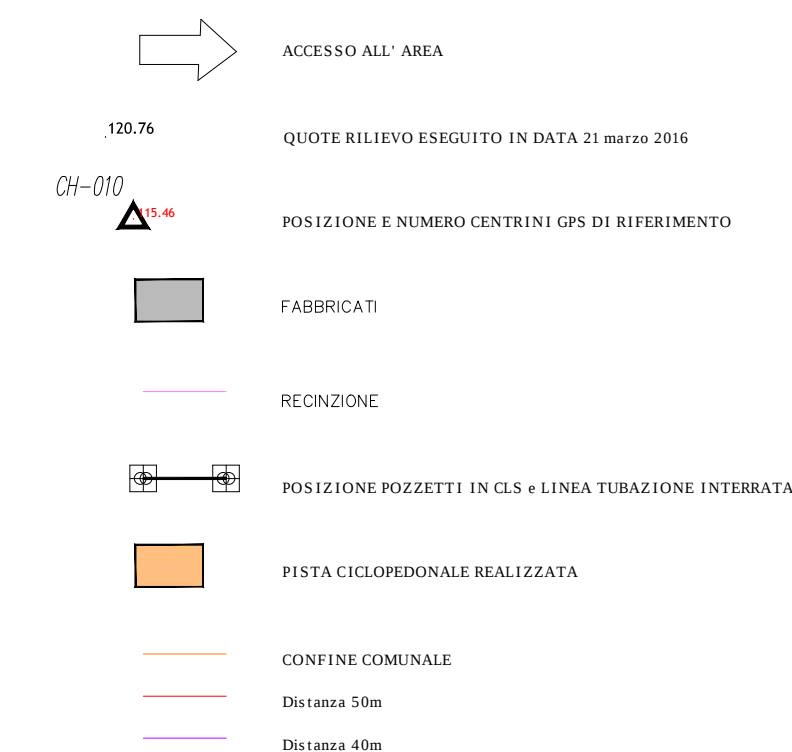


COMUNE DI POZZUOLO MARTESANA

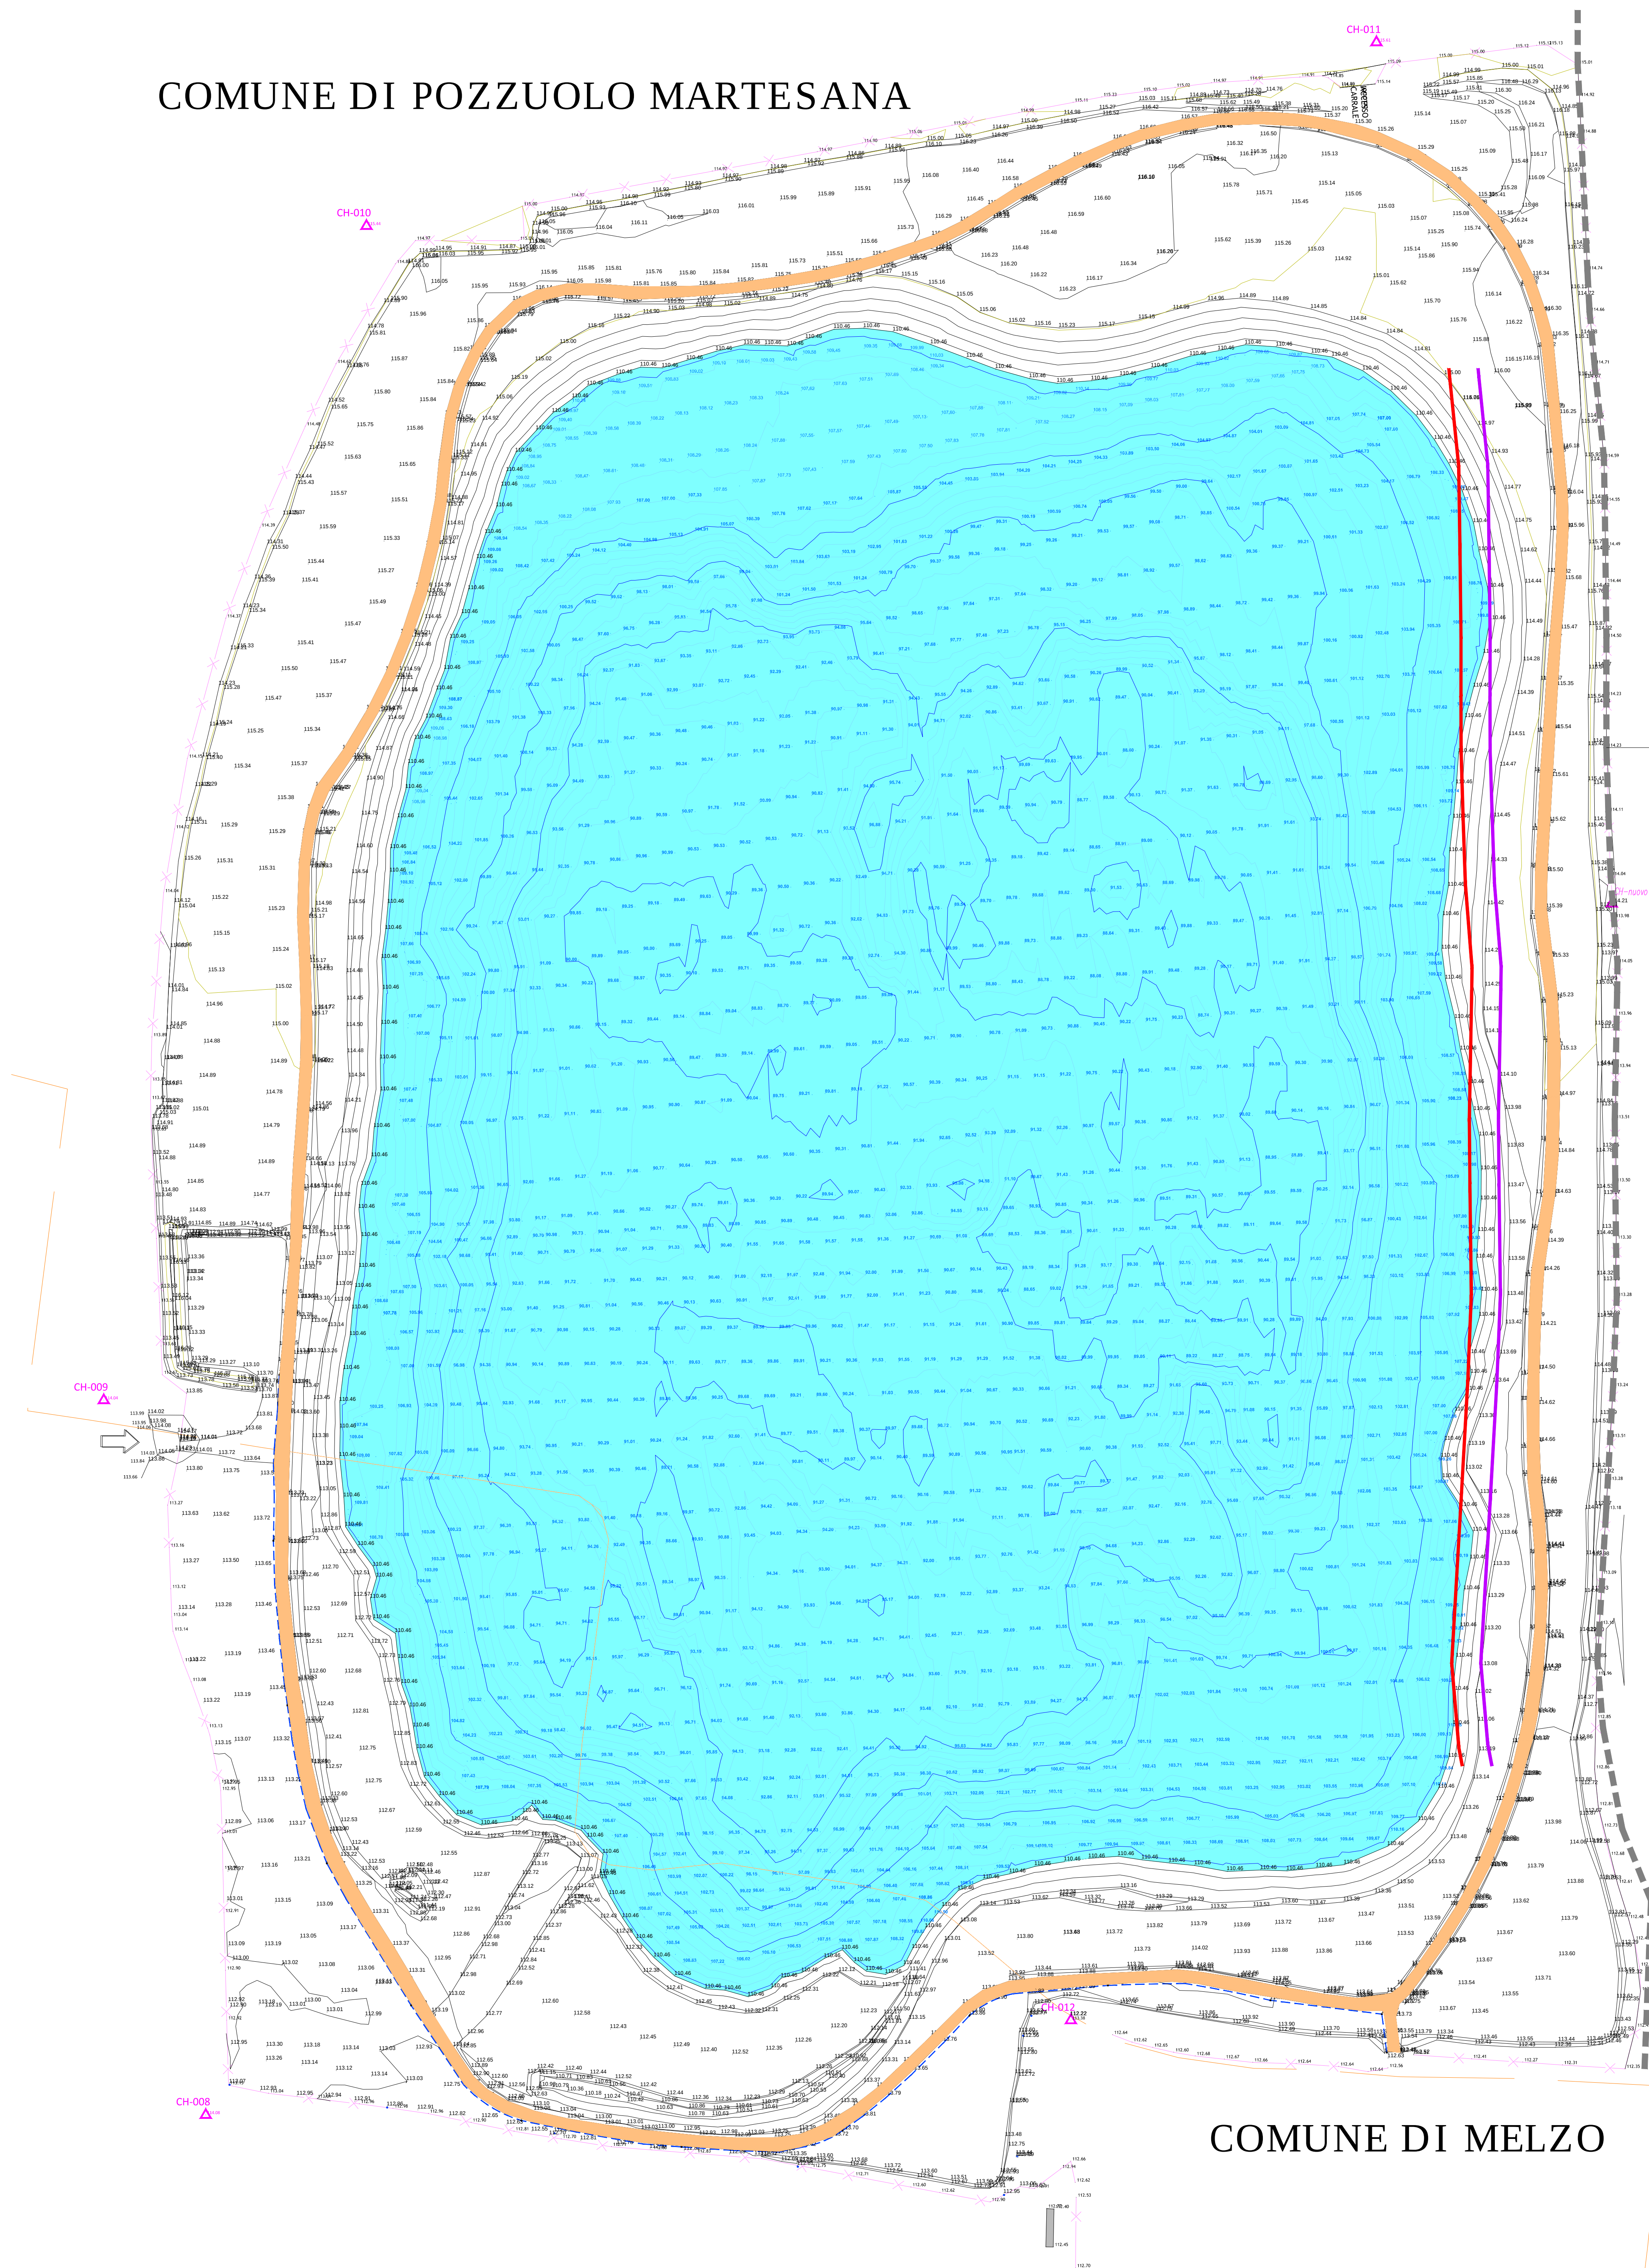

Roggia Trobbia

COMUNE DI POZZUOLO MARTESANA

COMUNE DI MELZO

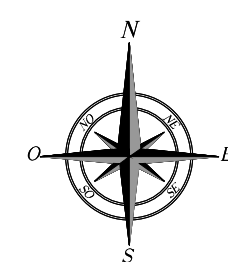

PROGETTO DELLE CAVE DI PRESTITO