

REGIONE AUTONOMA DELLA SARDEGNA




E.G.A.S. – SARDEGNA
ENTE DI GOVERNO DELL'AMBITO DELLA SARDEGNA

ABBANO S.p.A.

Gestore Unico del Servizio Idrico Integrato
della Regione Sardegna

SETTORE COMPLESSO GESTIONE ATTIVA PERDITE – U.B. RETI IDRICHE

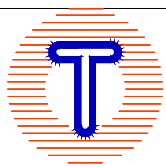

On Technology S.R.L.

SEDE LEGALE: ROMA - Via Cola di Rienzo SEDE OPERATIVA: PORTO TORRES -
Via Fratelli Vivaldi n°24 Tel. 079516036 - 07951693 Fax. 079517142

SCHEMA N° 1 "VIGNOLA – CASTELDORIA – PERFUGAS"
PRGA REV.2006
DIRAMAZIONI PER SEDINI BULZI E PERFUGAS

RESPONSABILE DEL PROCEDIMENTO:

Dott. Serafino Meloni

PROGETTISTA:

Ing. Paolo Naccari

PROGETTO ESECUTIVO



TAVOLA

6D

FRONTE QUADRO Q32

DATA : Gennaio 2019

FILE:

REV.: 08

COLLABORATORI:

Geom. Davide Depalmas
Ing. Lara Minnai

A

B

C

D

E

F

NON E' PERMESSO CONSEGNARE A TERZI O RIPRODURRE QUESTO DOCUMENTO
 NE' UTILIZZARE IL CONTENUTO O RENDEROLO COMUNQUE NOTO A TERZI SENZA LA NOSTRA
 AUTORIZZAZIONE ESPLICITA. OGNI INFRAZIONE COMPORTE IL RISARCIMENTO DEI DANNI
 SUBITI. E' FATTA RISERVA DI TUTTI I DIRITTI DERIVANTI DA BREVETTI O MODELLI

PROGETTO:
 NOME FILE: FRONTE QUADRO SEDINI.sch
 TIPOCO:

1

2

3


4

5

6

7

8

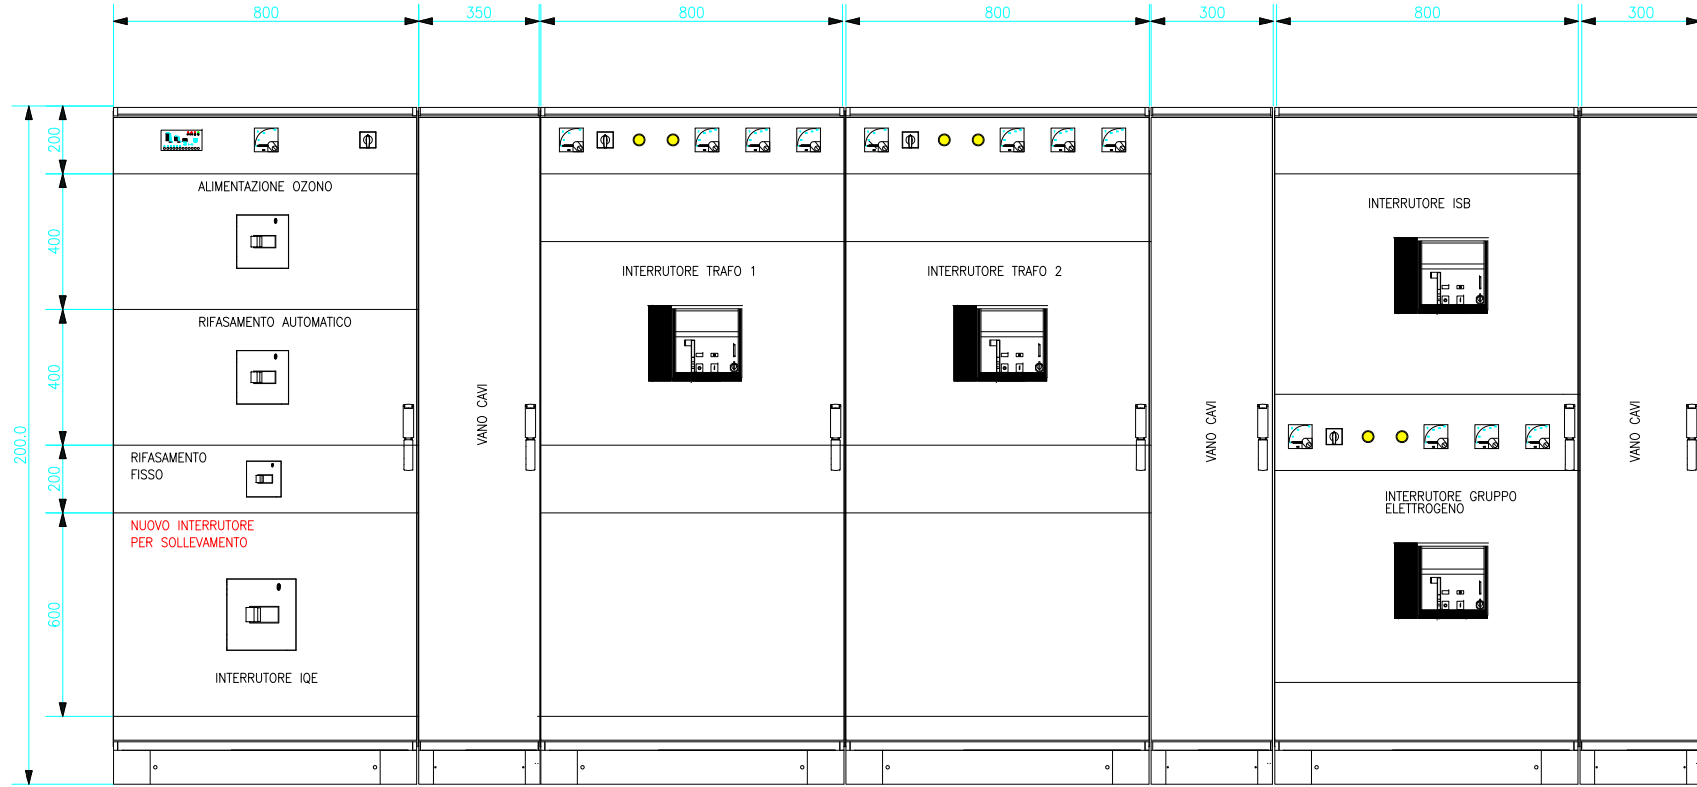

PROFONDITA' QUADRO=960mm

DATA	24/01/2019
DISEGN.	Davide
CONTR.	

SOST. IL:

SOST. DA:

ORIGINE:

FRONTE QUADRO

FRONTE QUADRO

=

+

SEDINI

FOGL. 1

6

F.S.

1

2

3

4

5

6

7

8

A

B

C

D

E

F