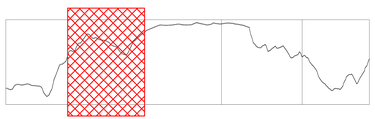

REGIONE AUTONOMA DELLA SARDEGNA

E.G.A.S. – SARDEGNA
ENTE DI GOVERNO DELL'AMBITO DELLA SARDEGNA

ABBANOA S.p.A.
Gestione Unica del Servizio Idrico Integrato
della Regione Sardegna

SETTORE COMPLESSIVO GESTIONE ATTIVA PERDITE – U.O. RETI IDRICHE

On tecnology s.r.l.
SEDE LEGALE: ROMA - Via Cola di Rienzo SEDE OPERATIVA: PORTO TORRES -
Via Fratelli Vivaldi n°24 Tel. 079510036 - 07951693 Fax. 079517142

SCHEMA N° 1 "VIGNOLA – CASTELDORIA –PERFUGAS"
FORGA REV.2006
DIRAMAZIONI PER SEDINI BULZI E PERFUGAS

PROGETTO ESECUTIVO

| TAVOLA | |
|---|---|
| 18 | PROFILO LONGITUDINALE TRATTO OGGETTO DI VARIANTE DAL P.087 AL P.178 ESE |

DATA: GENNAIO 2019 | FILE: | REV.: 08 | SCALA: –

RESPONSABILE DEL PROCEDIMENTO
Dott. Serafino Melosi

PROGETTISTA
Ing. Paolo Marcato

ORDINE INGEGNERI PROVINCIA DI SASSARI
N.859 Dr.Ing. FRANCESCO P. NICCARI

COLLABORATORI
Geom. Davide Segalerba
Ing. Lara Wimmer

POZZETTO ALLOGGIO APPARECCHIATURE
POZZETTO IN PROGETTO
SARACINESCA
POZZETTO DI SFIATO
POZZETTO DI SCARICO
IMPIANTO DI SOLLEVAMENTO
IMPIANTO DI POTABILIZZAZIONE

RAPPORTO DISTANZE 1: 2000
RAPPORTO ALTEZZE 1: 200

Q.RIF. 222

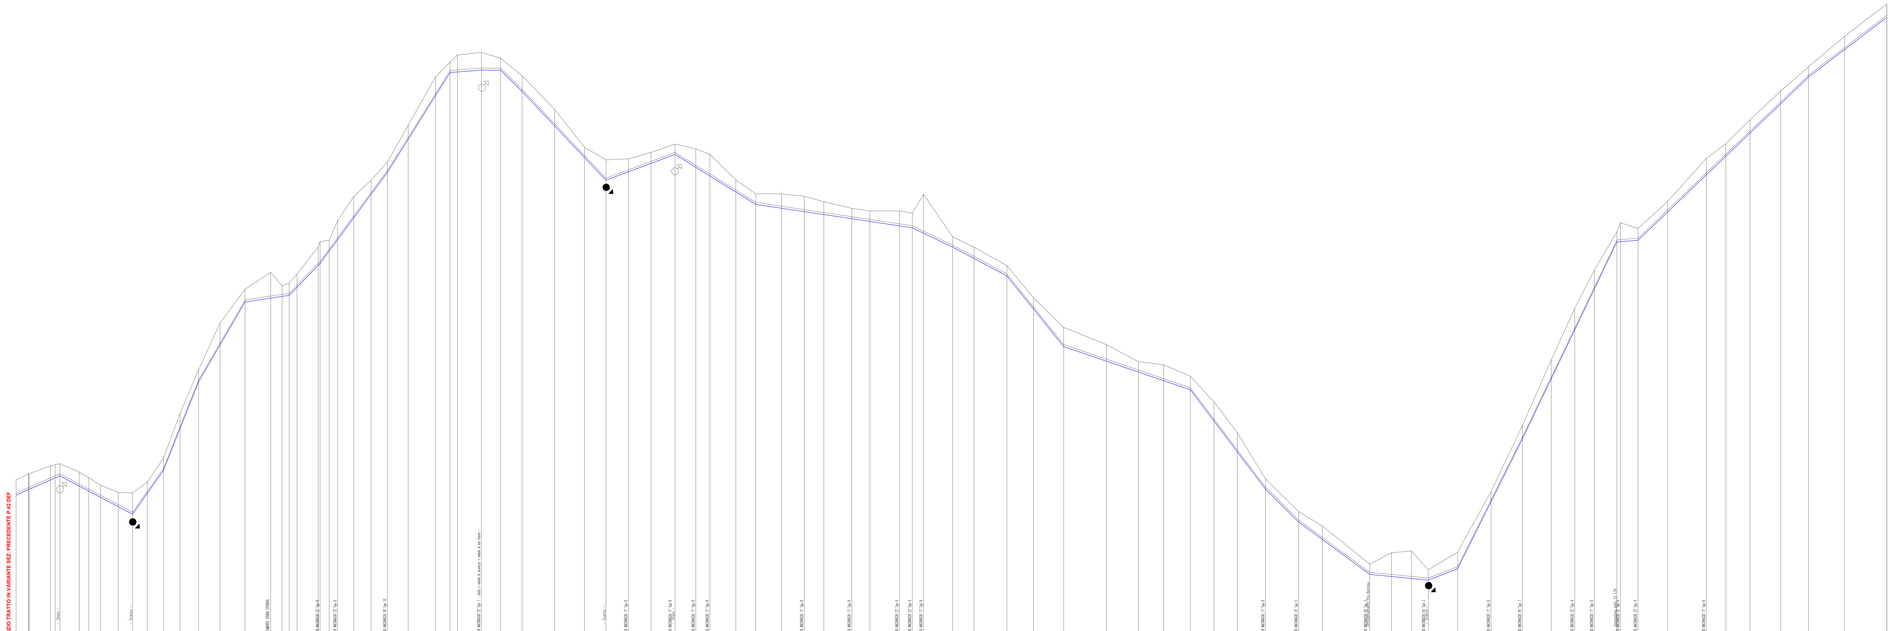


| | |
|---|---|
| LIVELLETTE | Differenza di Quota |
| | Distanza |
| | Pendenza |
| STRADE - PAVIMENTAZIONE | |
| TERRENO NATURALE | |
| STRADA ETERNALA | |
| BANCHINA STRADALE - SEITSA | |
| NOME PICCHETTO | |
| No. PICCHETTO | |
| QUOTE TERRENO | |
| QUOTE ASSE TUBO | |
| QUOTE FONDO SCAVO | |
| DISLIVELLO (QI–QFS) | |
| DISTANZE PARZIALI | |
| DISTANZE PROGRESSIVE | |
| DISTANZE PARZIALI SVILUPPATE | |
| DISTANZE PROGRESSIVE SVILUPPATE | |
| DISTANZE ETTOMETRICHE | |
| CARATTERISTICHE DELLA CONDOTTA | TUBAZIONE IN GHISA SFEROIDALE PN 40 Ø250 |