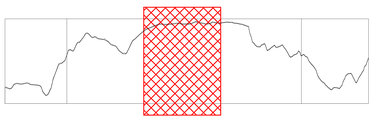

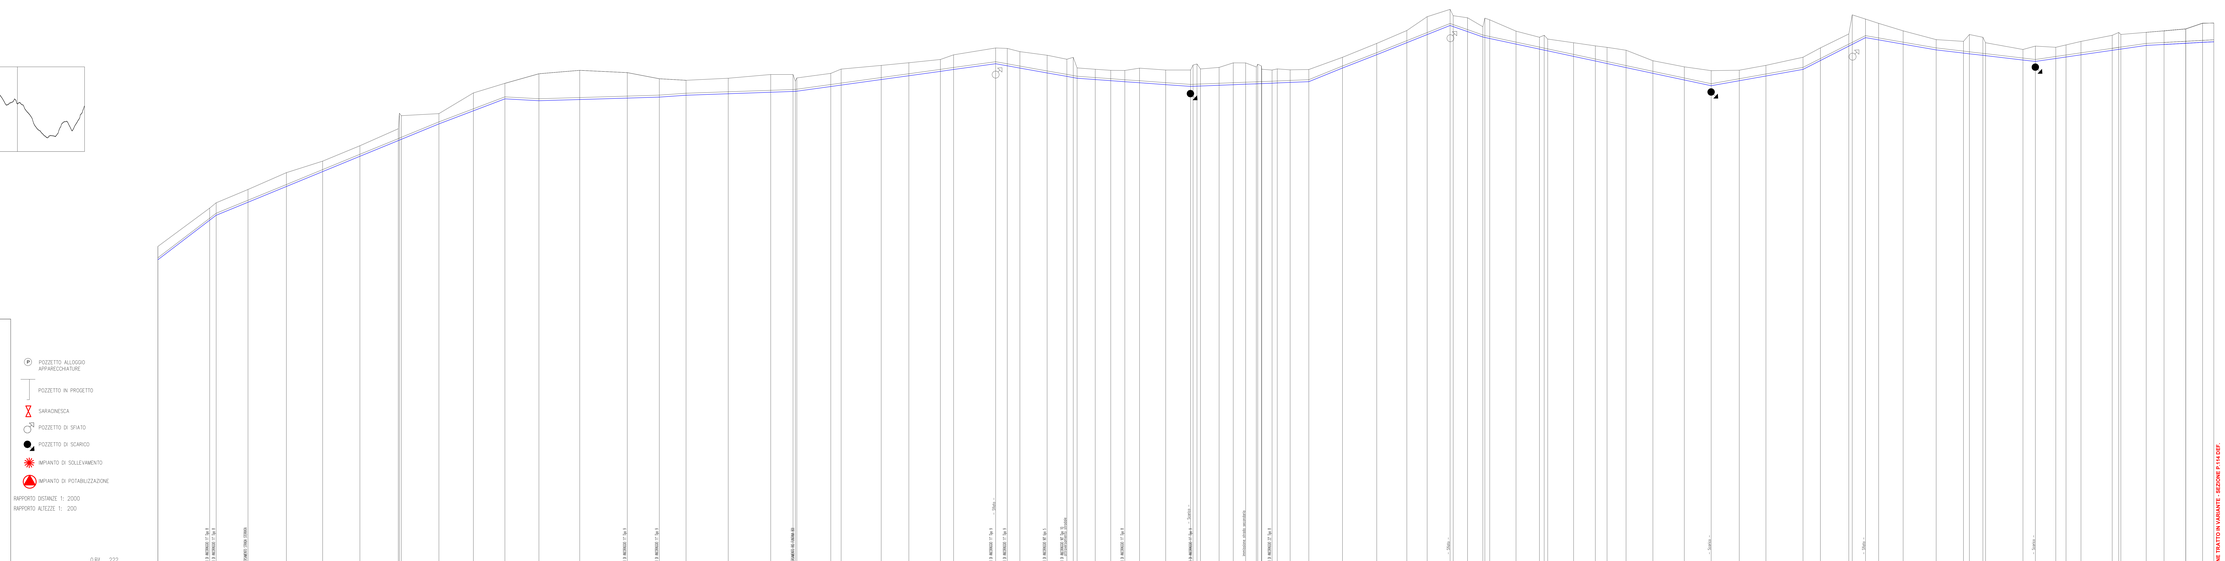

REGIONE AUTONOMA DELLA SARDEGNA

E.G.A.S. – SARDEGNA
ENTE DI GOVERNO DELL'AMBITO DELLA SARDEGNA

ABBANOA S.p.A.
Gestore Unico dell'Ambito Ottimale della Sardegna
SETTORE COMPLESSO GESTIONE ATTIVA PERDITE – U.O. RETI IDRICHE

On tecnology s.r.l.
SEDE LEGALE: ROMA - Via Crisi di Ranco SEDE OPERATIVA: PORTO TORRES -
Via Fratelli Vivaldi n°24 Tel. 079516036 - 079516059 Fax. 079517142

SCHEMA N° 1 "VIGNOLA – CASTELDORIA –PERFUGAS" PRGA REV.2006
DIRAMAZIONI PER SEDINI BULZI E PERFUGAS

RESPONSABILE DEL PROCEDIMENTO:
Dott. Serafino Meloni

PROGETTISTA:
Ing. Paolo Marras

ORDINE INGEGNERI PROVINCIA DI SASSARI
N. 591 Dr Ing. FRANCESCO D'ANCONA

COLLABORATORI:
Geom. Davide Degiuliano
Ing. Lucia Molinari

PROFILO LONGITUDINALE TRATTO OGGETTO DI VARIANTE DAL P.178 AL P.114 DEF

TAVOLA	DATA	FILE	REV.	SCALA
19	GENNAIO 2019		06	-