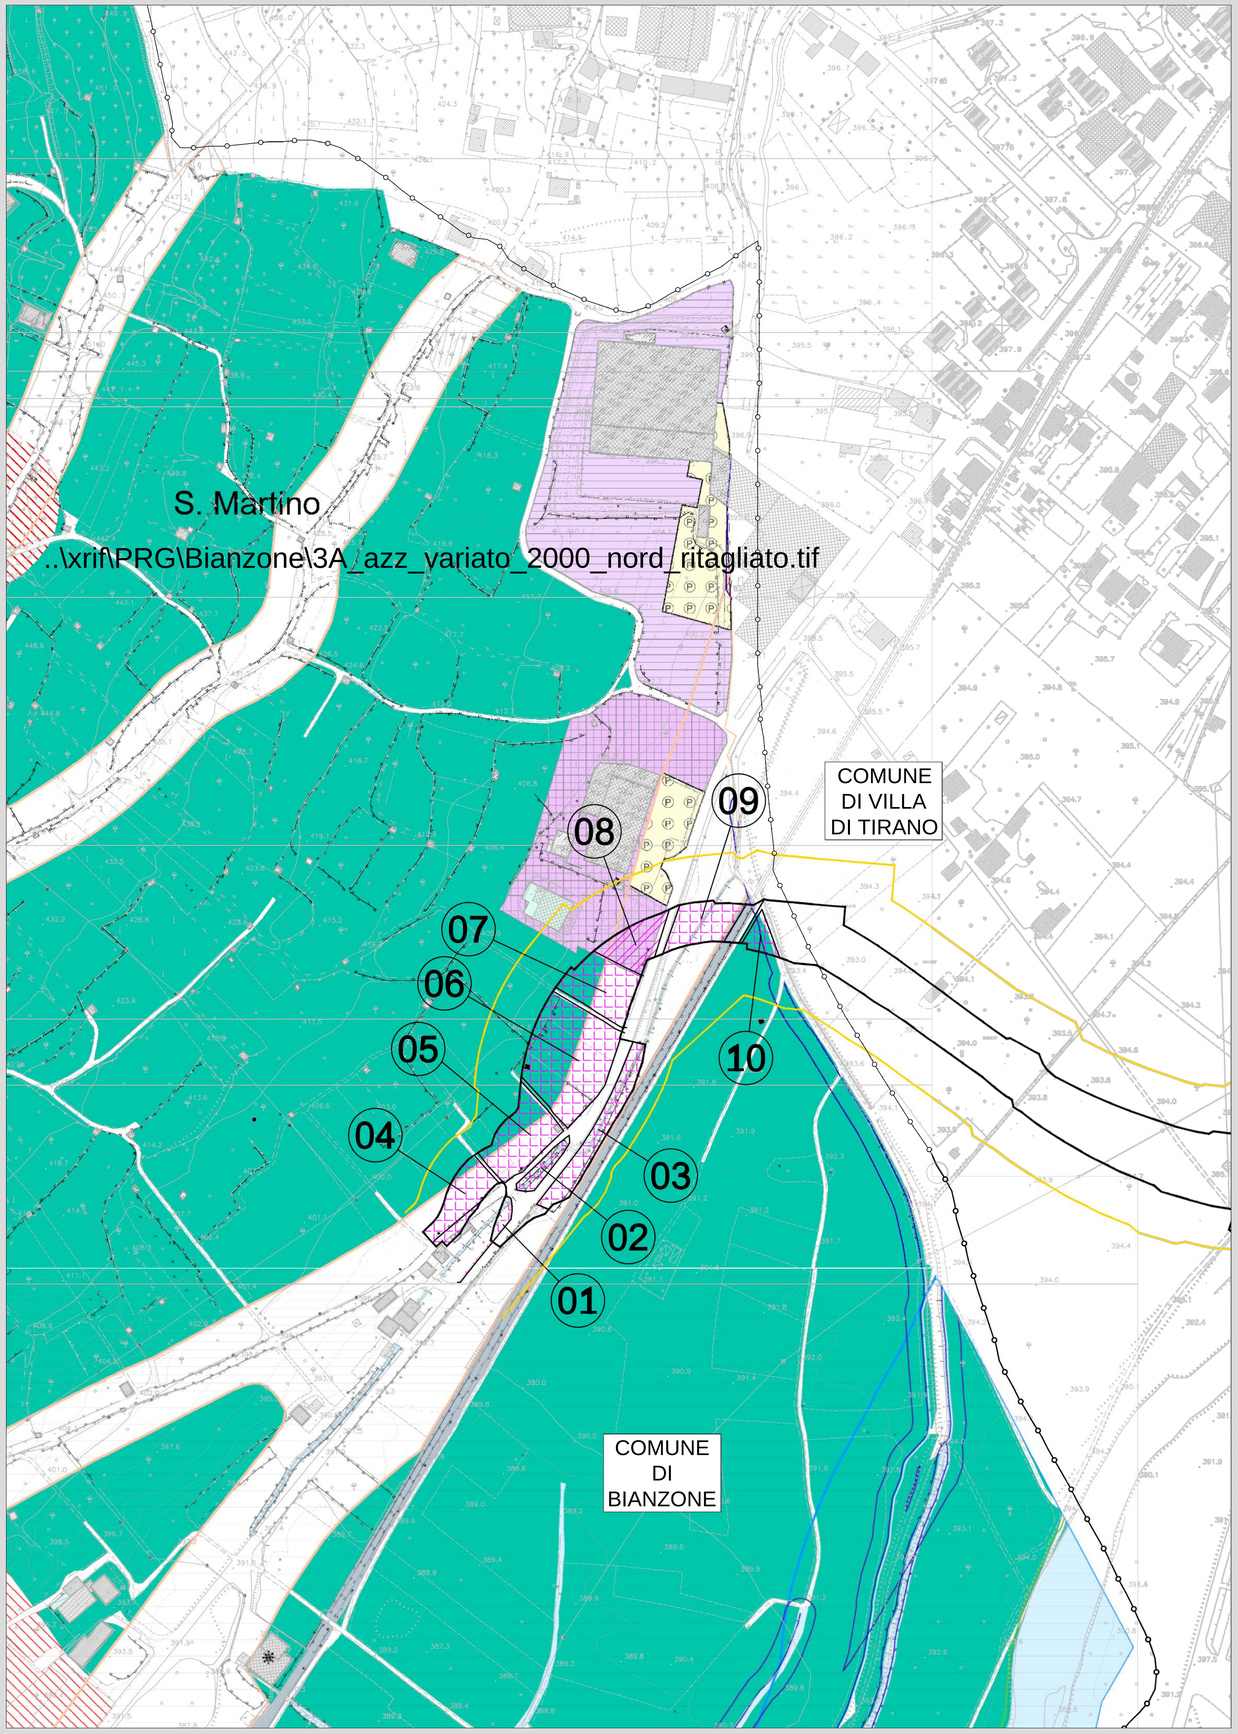


# COMUNE DI BIANZONE

Variante adottata con Deliberazione del Consiglio Comunale
N. 36 del 13 Novembre 2008 ed approvata con D.C.C. n° 8 del 30/3/2009

## LEGENDA DI PIANO

| Tipo | Specificazione | Simbolo |
|---|---|---|
| RESIDENZIALE | Recupero (P.R.) | A |
| | Completamento | B |
| | A edificazione limitata | $B_4$ |
| | Espansione | $C_1$ |
| | Ampliamento delle frazioni | $C_2$ |
| ARTIGIANALE | Artigianale di completamento | $D_1$ |
| | Artigianale di completamento con obbligo di piano attuativo | $D_{1A}$ |
| VERDE | Agricola | E |
| | Forestale prativa | $F_p$ |
| | Verde privato vincolato | $V_p$ |
| | Attrezzature urbane a verde | V |
| SERVIZI | Attrezzature pubbliche | $I_c$ |
| | Attrezzature sportive | $I_{c\ sport}$ |
| | Attrezzature urbane scolastiche | I |
| | Parcheggi pubblici | P |
| | Per attrezzature tecnologiche | AT |
| | Ferrovia | F |
| VINCOLI | Ambientale paesaggistica | AP |
| | Rispetto stradale | |
| | Rispetto elettrodotto | |
| | Rispetto fluviale | |
| | L. 1089 | |
| | Rispetto cimiteriale | |
| | Reticolo idrografico | |
| PIANO PROVINCIALE CAVE SETTORE INERTI D.C.R. 20 marzo 2007, VIII/357 | Area estrattiva | |
| | Area di rispetto | |

## LEGENDA

| | |
|---|---|
| | INFRASTRUTTURA DI PROGETTO CON RELATIVA FASCIA DI RISPETTO |
| | CONFINI COMUNALI |

## LEGENDA AREE INTERESSATE DAL PROGETTO

| | |
|---|---|
| 01 02 03 | INDIVIDUAZIONE AREE INTERESSATE |
| | ZONIZZAZIONE ATTUALE - "E - ZONA AGRICOLA"<br>ZONIZZAZIONE DI VARIANTE - ZONE DESTINATE ALLA VIABILITA' |
| | ZONIZZAZIONE ATTUALE - "D1A - ZONA ARTIGIANALE DI COMPLETAMENTO CON OBBLIGO DI CONVENZIONE"<br>ZONIZZAZIONE DI VARIANTE - ZONE DESTINATE ALLA VIABILITA' |

ANAS S.p.A.
Direzione Progettazione e Realizzazione Lavori

S.S. 38 - LOTTO 4: VARIANTE DI TIRANO DALLO SVINCOLO DI STAZZONA (COMPRESO) ALLO SVINCOLO DI LORETO (CON COLLEGAMENTO ALLA DOGANA DI POSCHIAVO)

S.S. 38 - LOTTO 4: NODO DI TIRANO -
TRATTA "A" (SVINCOLO DI BIANZONE - SVINCOLO LA GANDA)
E TRATTA "B" (SVINCOLO LA GANDA - CAMPONE IN TIRANO)

## PROGETTO ESECUTIVO


STUDIO CORONA — Ing. Renato Vaira (Ordine degli Ingg. di Torino e Provincia n° 4863 W)

Ingegneria del Territorio s.r.l. — Ing. Valerio Bajetti, Ordine degli Ingg. di Roma e provincia n° A-28211

ING. RENATO DEL PRETE — Ing. Renato Del Prete, Ordine degli Ingg. di Bari e provincia n° 3223

ECOPLAN — Arch. Nicoletta Frattini, Ordine degli Arch. di Torino e provincia n° A-6423

E&G Engineering & Graphics S.r.l. — Ing. Gabriele Incecchi, Ordine degli Ingg. di Roma e provincia n° A-32192

CONSORZIO UNING, Società designata GA&M — Prof. Ing. Matteo Ranieri, Ordine degli Ingg. di Bari e provincia n° 1137

SETAC srl, Servizi & Ingegneria, Trasporti Ambiente Costruzioni — Prof. Ing. Luigi Monterisi, Ordine degli Ingg. di Bari e provincia n° 1771

ARKE' INGEGNERIA S.r.l. — Ing. Gioacchino Angarano, Ordine degli Ingg. di Bari e provincia n° 3970

DOTT. GEOL. DANILO GALLO — Dott. Geol. Danilo Gallo, Ordine dei Geologi della Regione Puglia

VISTO: IL RESPONSABILE DEL PROCEDIMENTO — Dott. Ing. Giancarlo LUONGO

RESPONSABILE DELL'INTEGRAZIONE DELLE PRESTAZIONI SPECIALISTICHE — Ing. Valerio BAJETTI

GEOLOGO — Dott. Geol. Francesco AMANTIA DI BUONO

IL COORDINATORE DELLA SICUREZZA IN FASE DI PROGETTAZIONE — Ing. Gaetano RANIERI


AB02

# A - ELABORATI GENERALI

## AB - LOCALIZZAZIONE URBANISTICA

PROPOSTA DI VARIANTE URBANISTICA - COMUNE DI BIANZONE

| CODICE PROGETTO (PROGETTO / UV. PROG. / N. PROG.) | NOME FILE | REVISIONE | SCALA: |
|---|---|---|---|
| MI324 E 1801 | AB02-P00EG00GENPL01_A.dwg | | |
| | CODICE ELAB. T00ST00GENPL01 | A | 1:2.000 |

| REV. | DESCRIZIONE | DATA | REDATTO | VERIFICATO | APPROVATO |
|---|---|---|---|---|---|
| C | | | | | |
| B | | | | | |
| A | EMISSIONE | SETTEMBRE 2018 | ING. GIUSEPPE CRISÀ | ING. FABRIZIO BAJETTI | ING. VALERIO BAJETTI |