



ELABORATI DI RIFERIMENTO	
CODIFICA ELABORATO	DESCRIZIONE ELABORATO


SEZIONE AMBIENTALE C/C - STATO ATTUALE

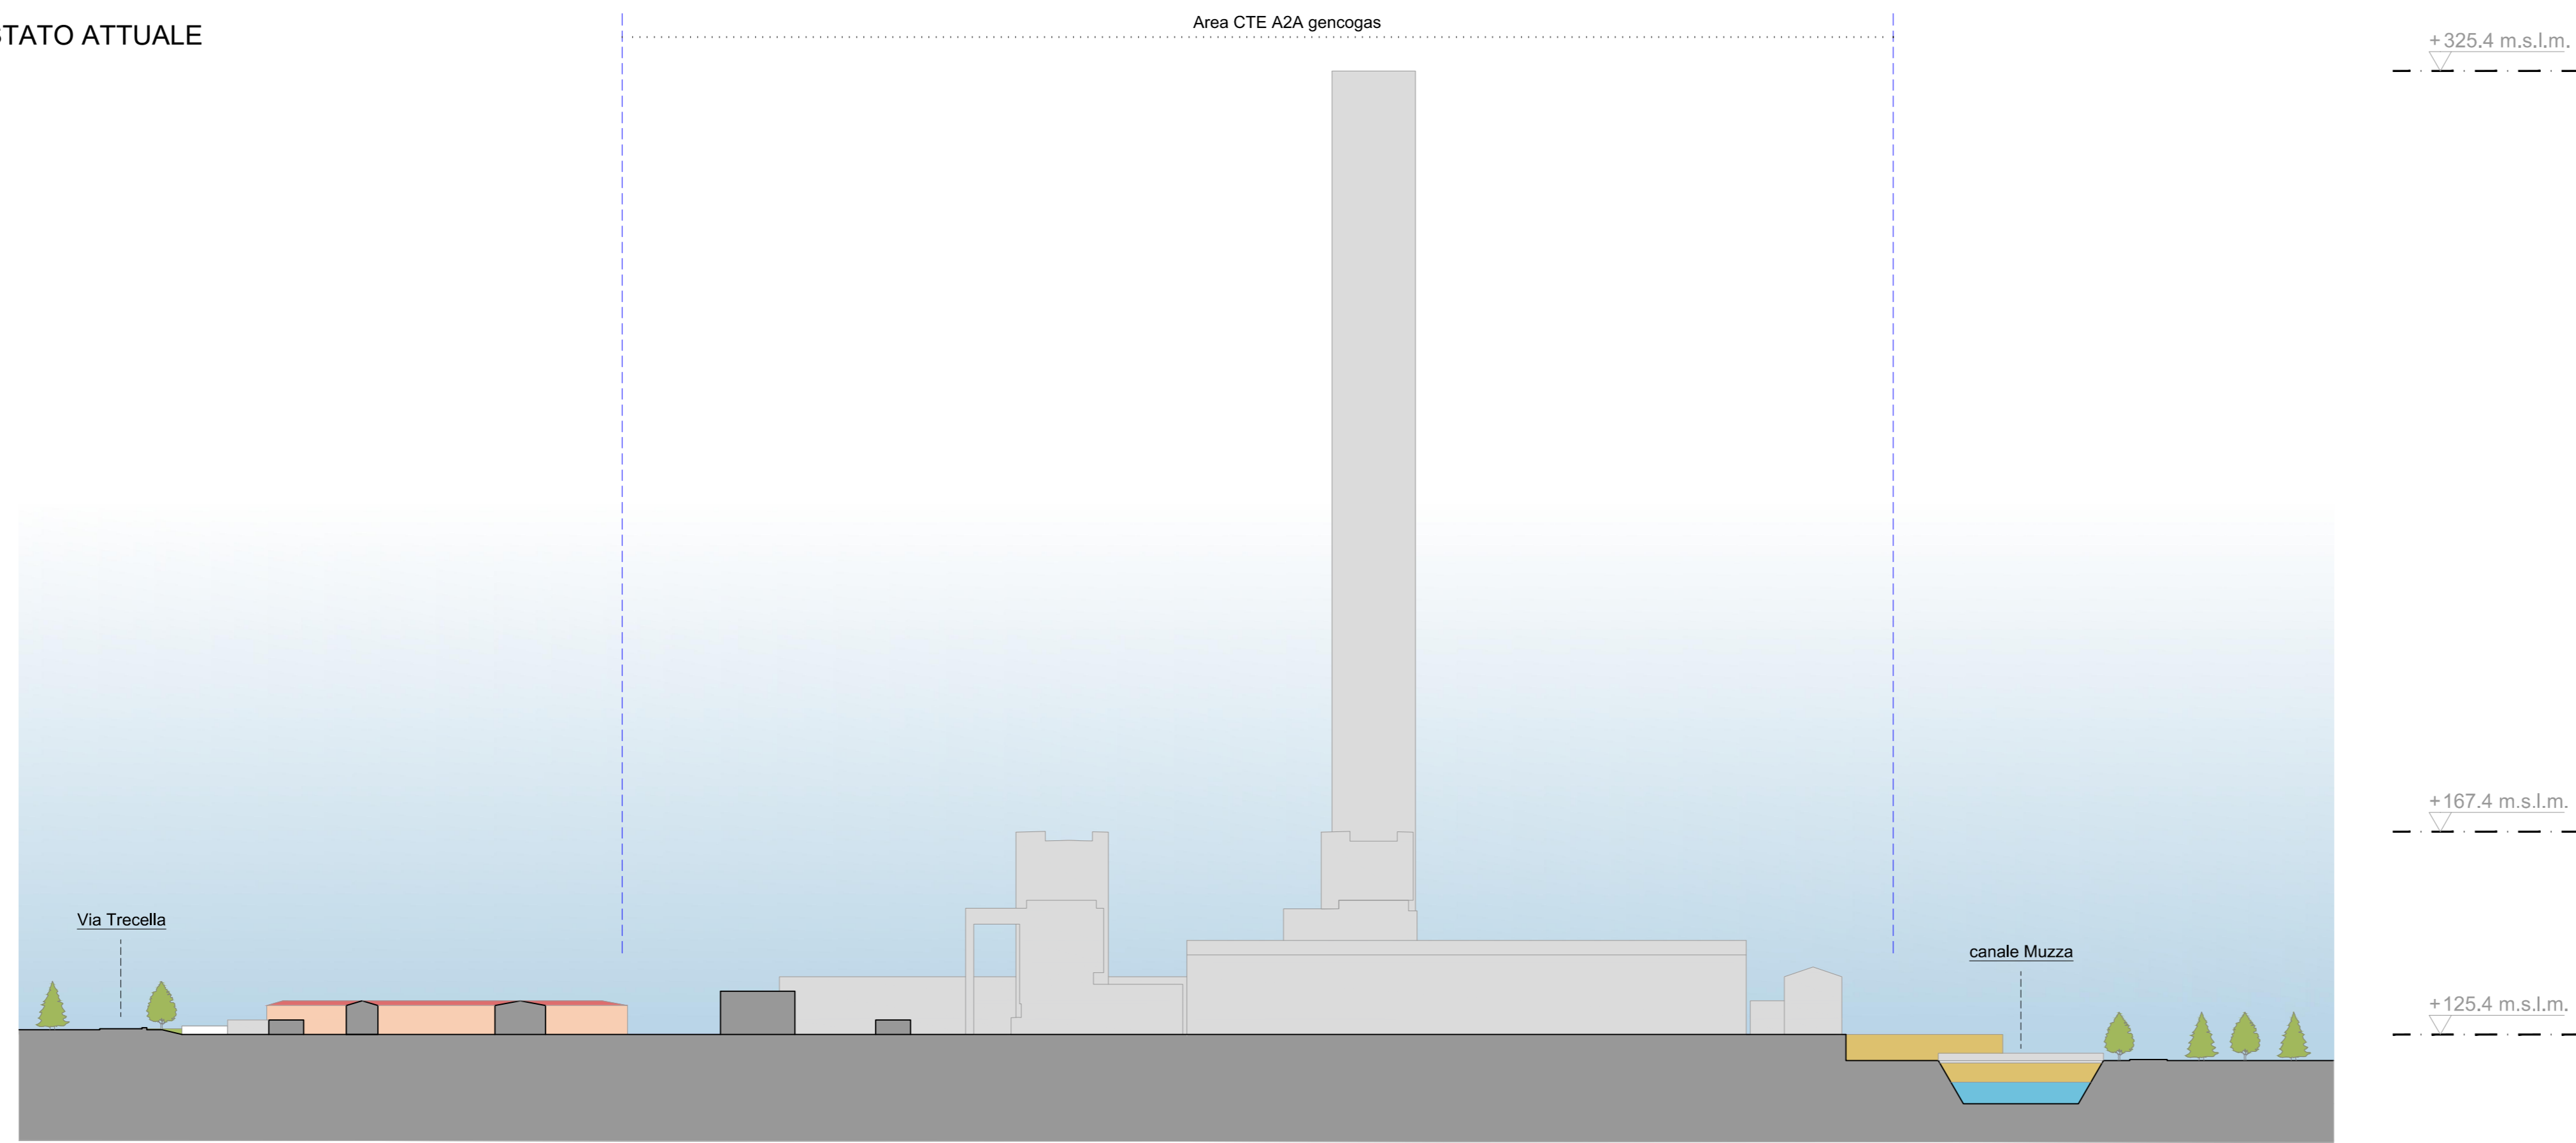

SEZIONE AMBIENTALE C/C - STATO DI PROGETTO

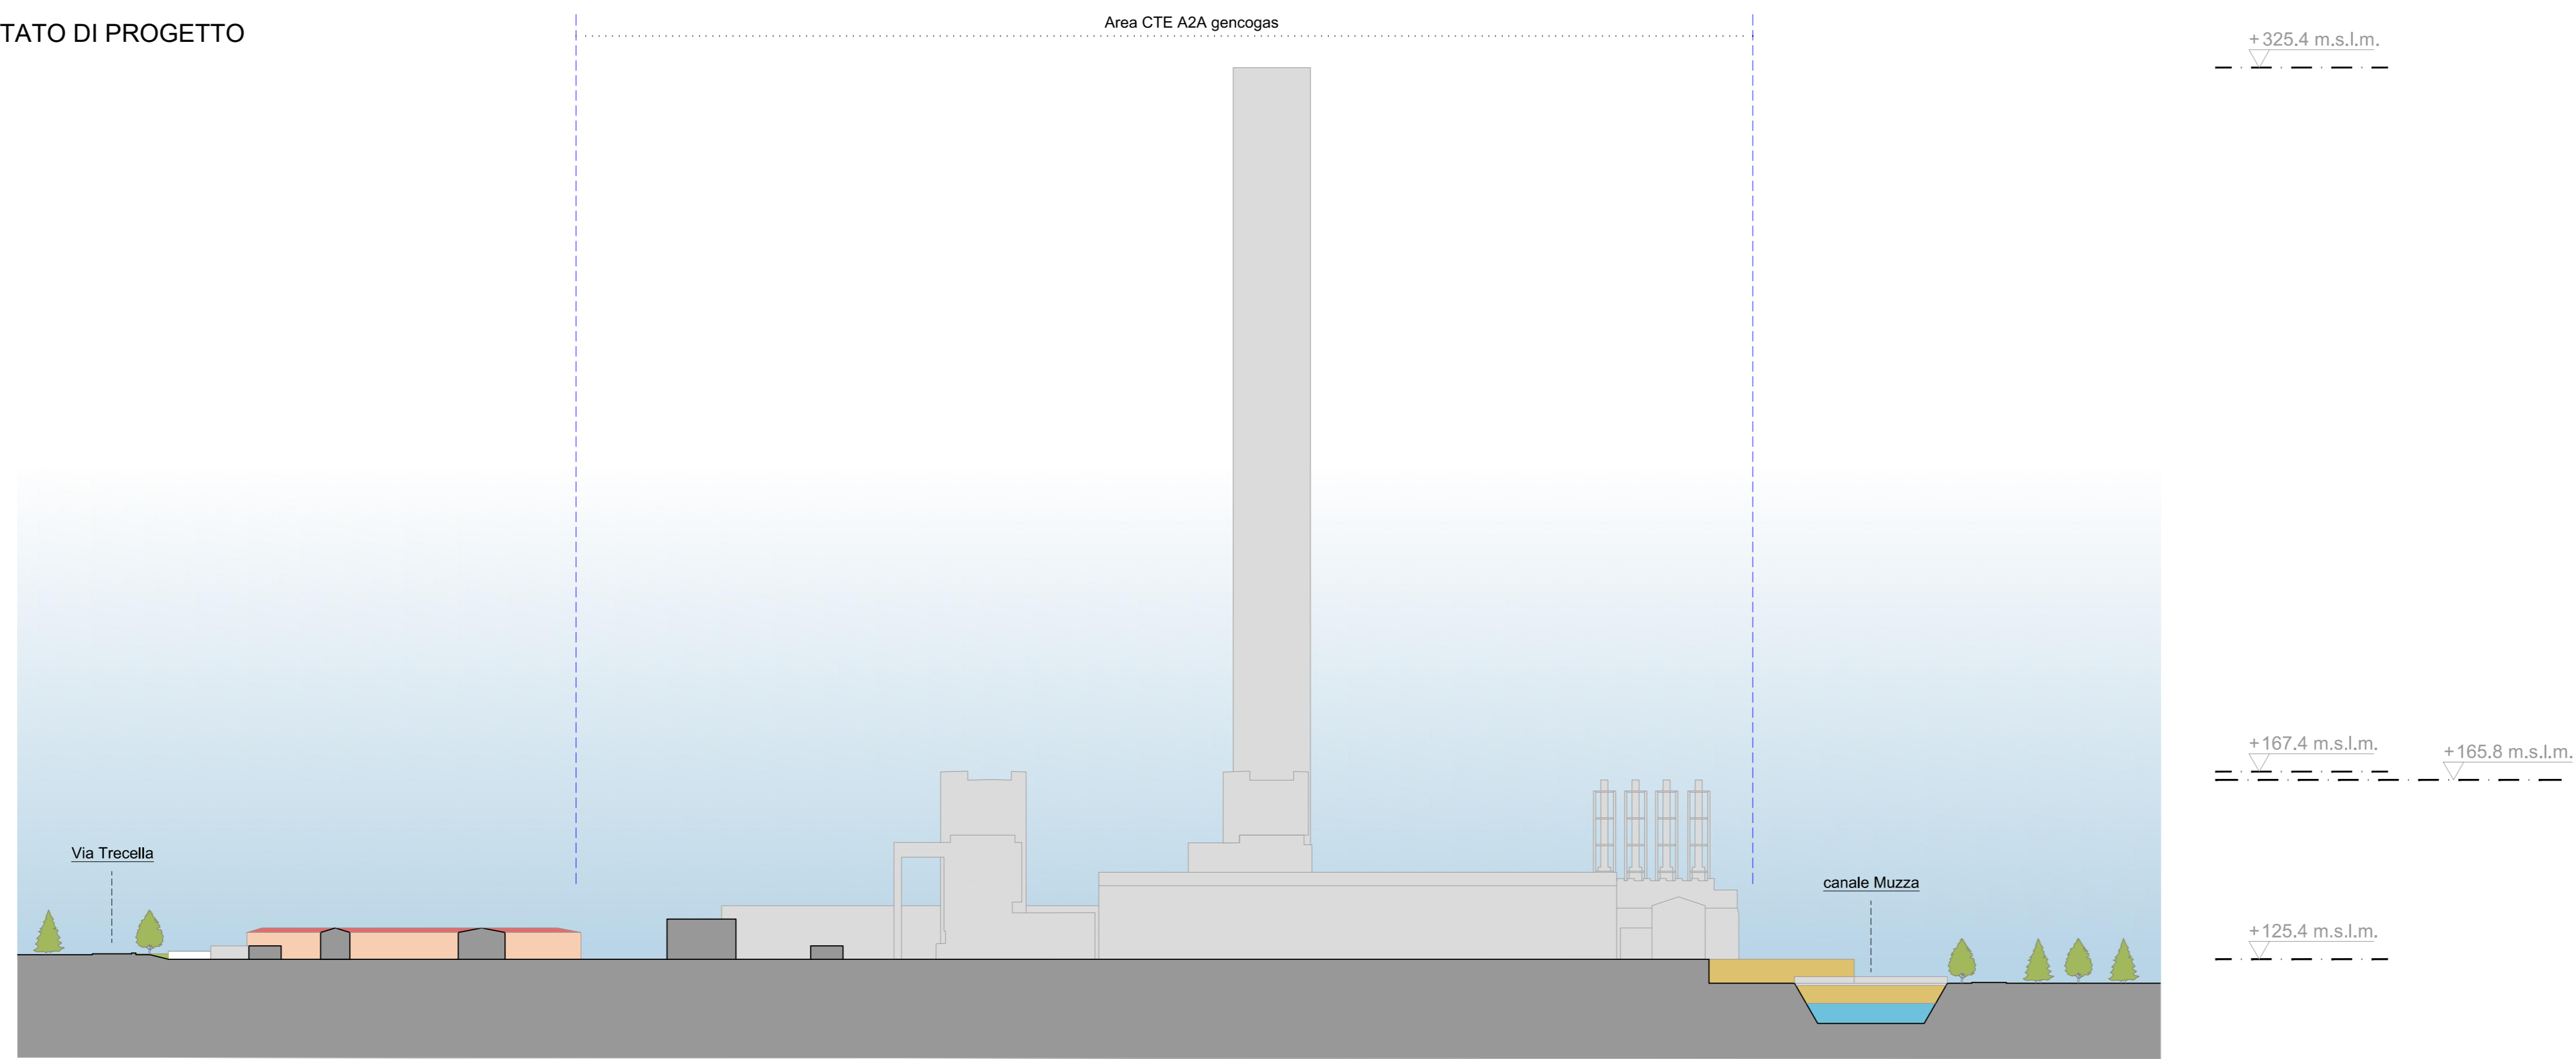


SEZIONE AMBIENTALE C/C - STATO SOVRAPPONTO

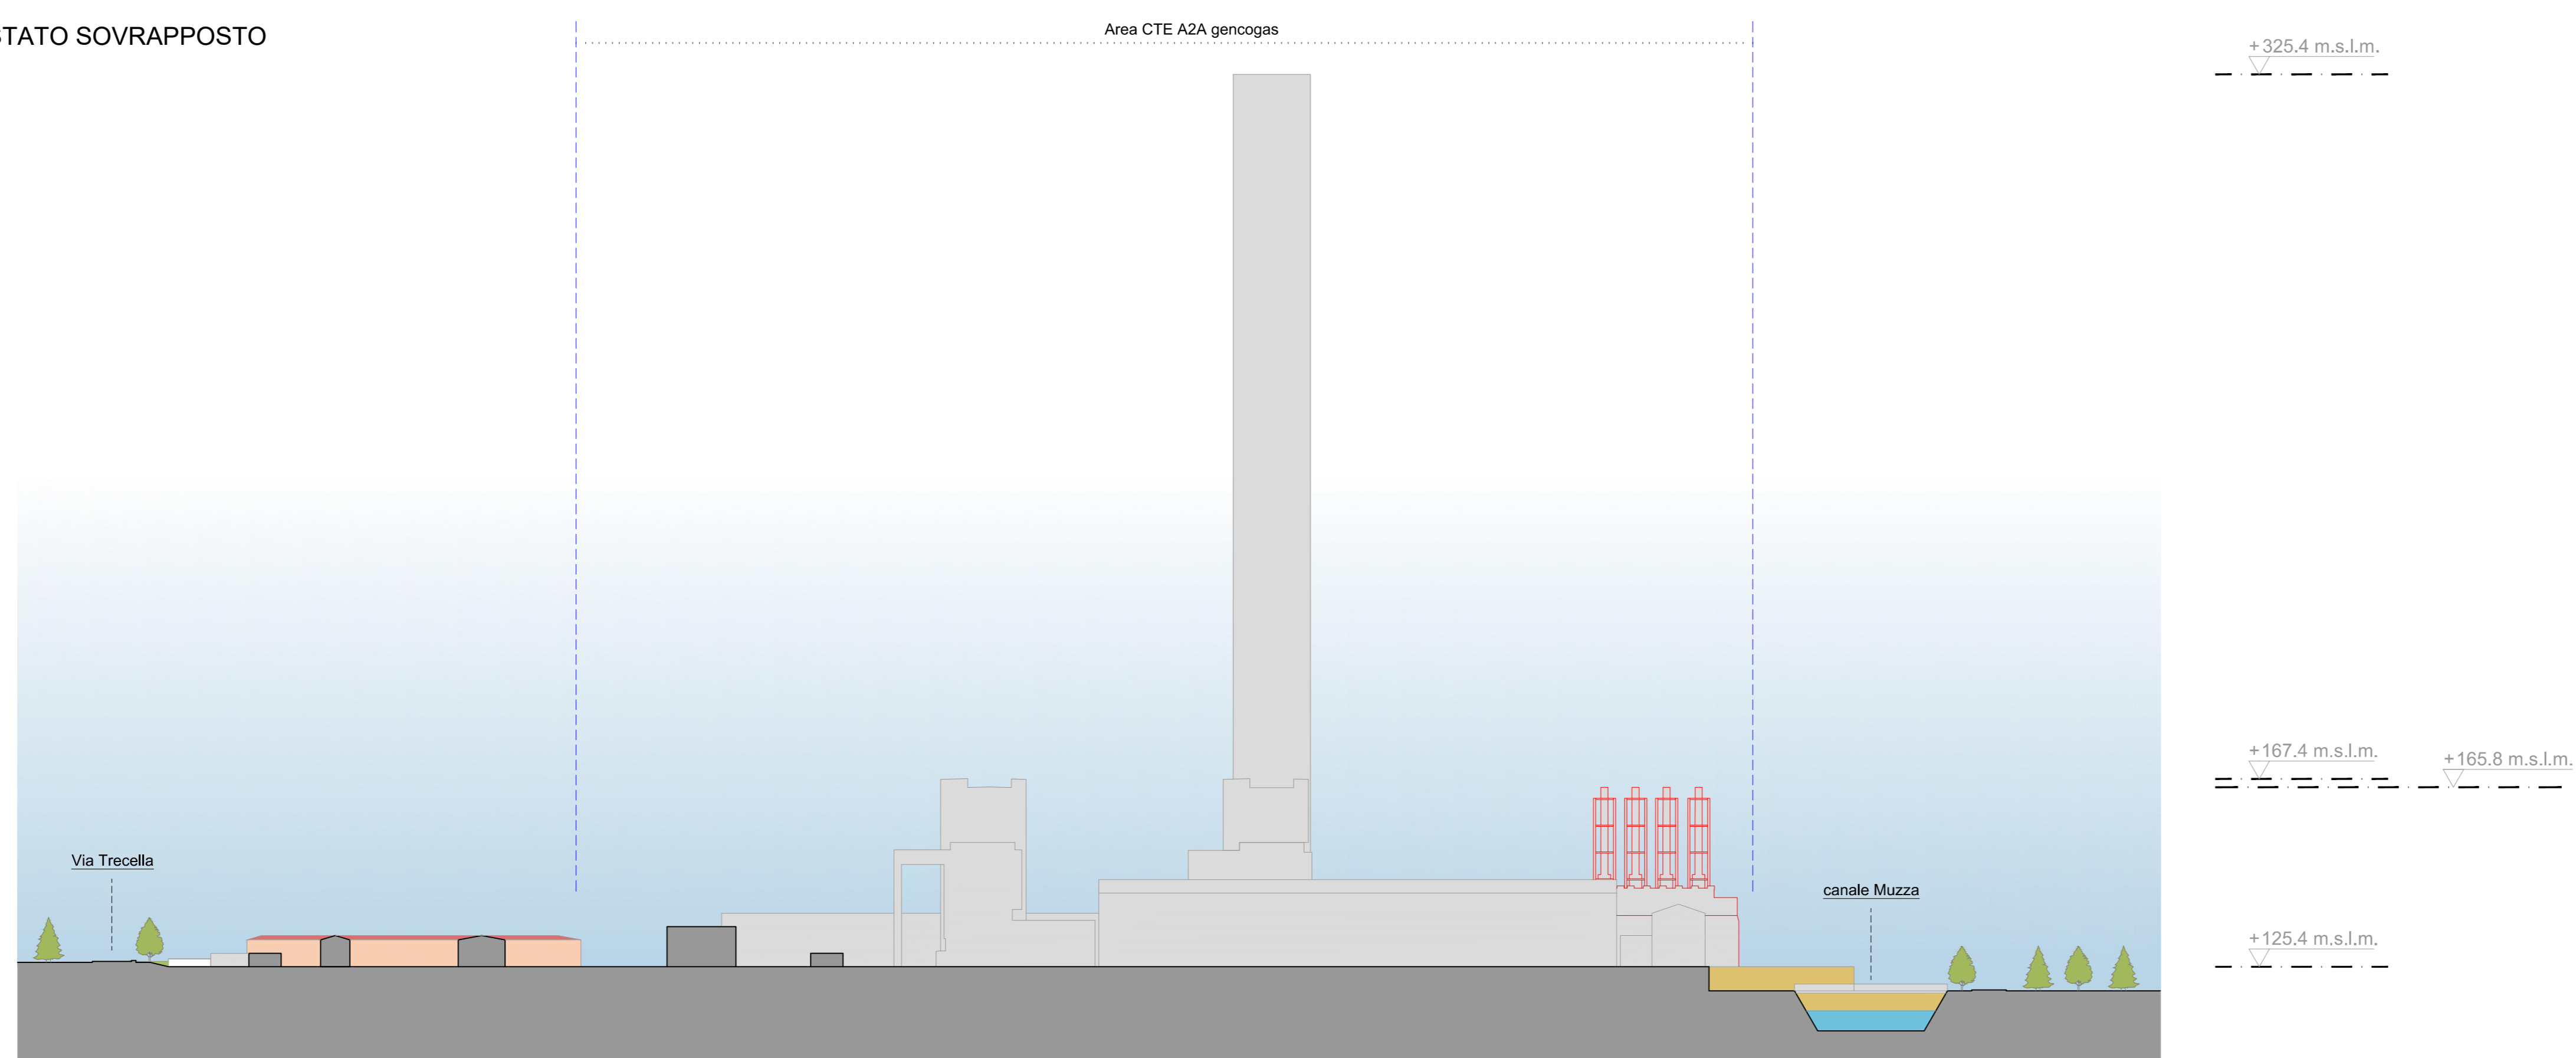

LEGENDA:

- Nuove costruzioni
- Sezionato

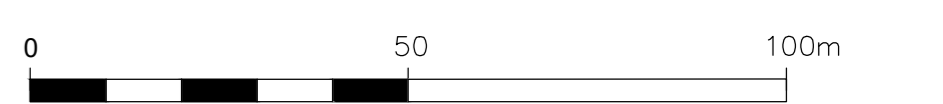

00	25/09/20	EMMISSIONE PER AUTORIZZAZIONI	TAUW	A2A	A2A	
REV.	DATA	DESCRIZIONE DELLA REVISIONE	EMMISSIONE	DISegnATO	VERIFICATO	APPROVATO
Rev.	Date	Revision description	Issued by	Prepared by	Checked by	Approved by
Logo e contatti fornitori			Logo a2a gencogas			
IMPIANTO: Centrale di Cassano d'Adda Impianto motori a gas Risposte richieste integrazioni MIBACT			Logo a2a			
TITOLO: TAVOLA 1 TITolo: SEZIONE AMBIENTALE CC			INGEGNERIA			
DESIGNO: Drawing N	CSPHCTBH100092		HIMAG	SCALA Scale	FORMATO Sheet	A0
NOME FILE File name	CSP-CIB-100092-IMAG-04-00_Tav.1		SezCC.dwg	04	04	04